
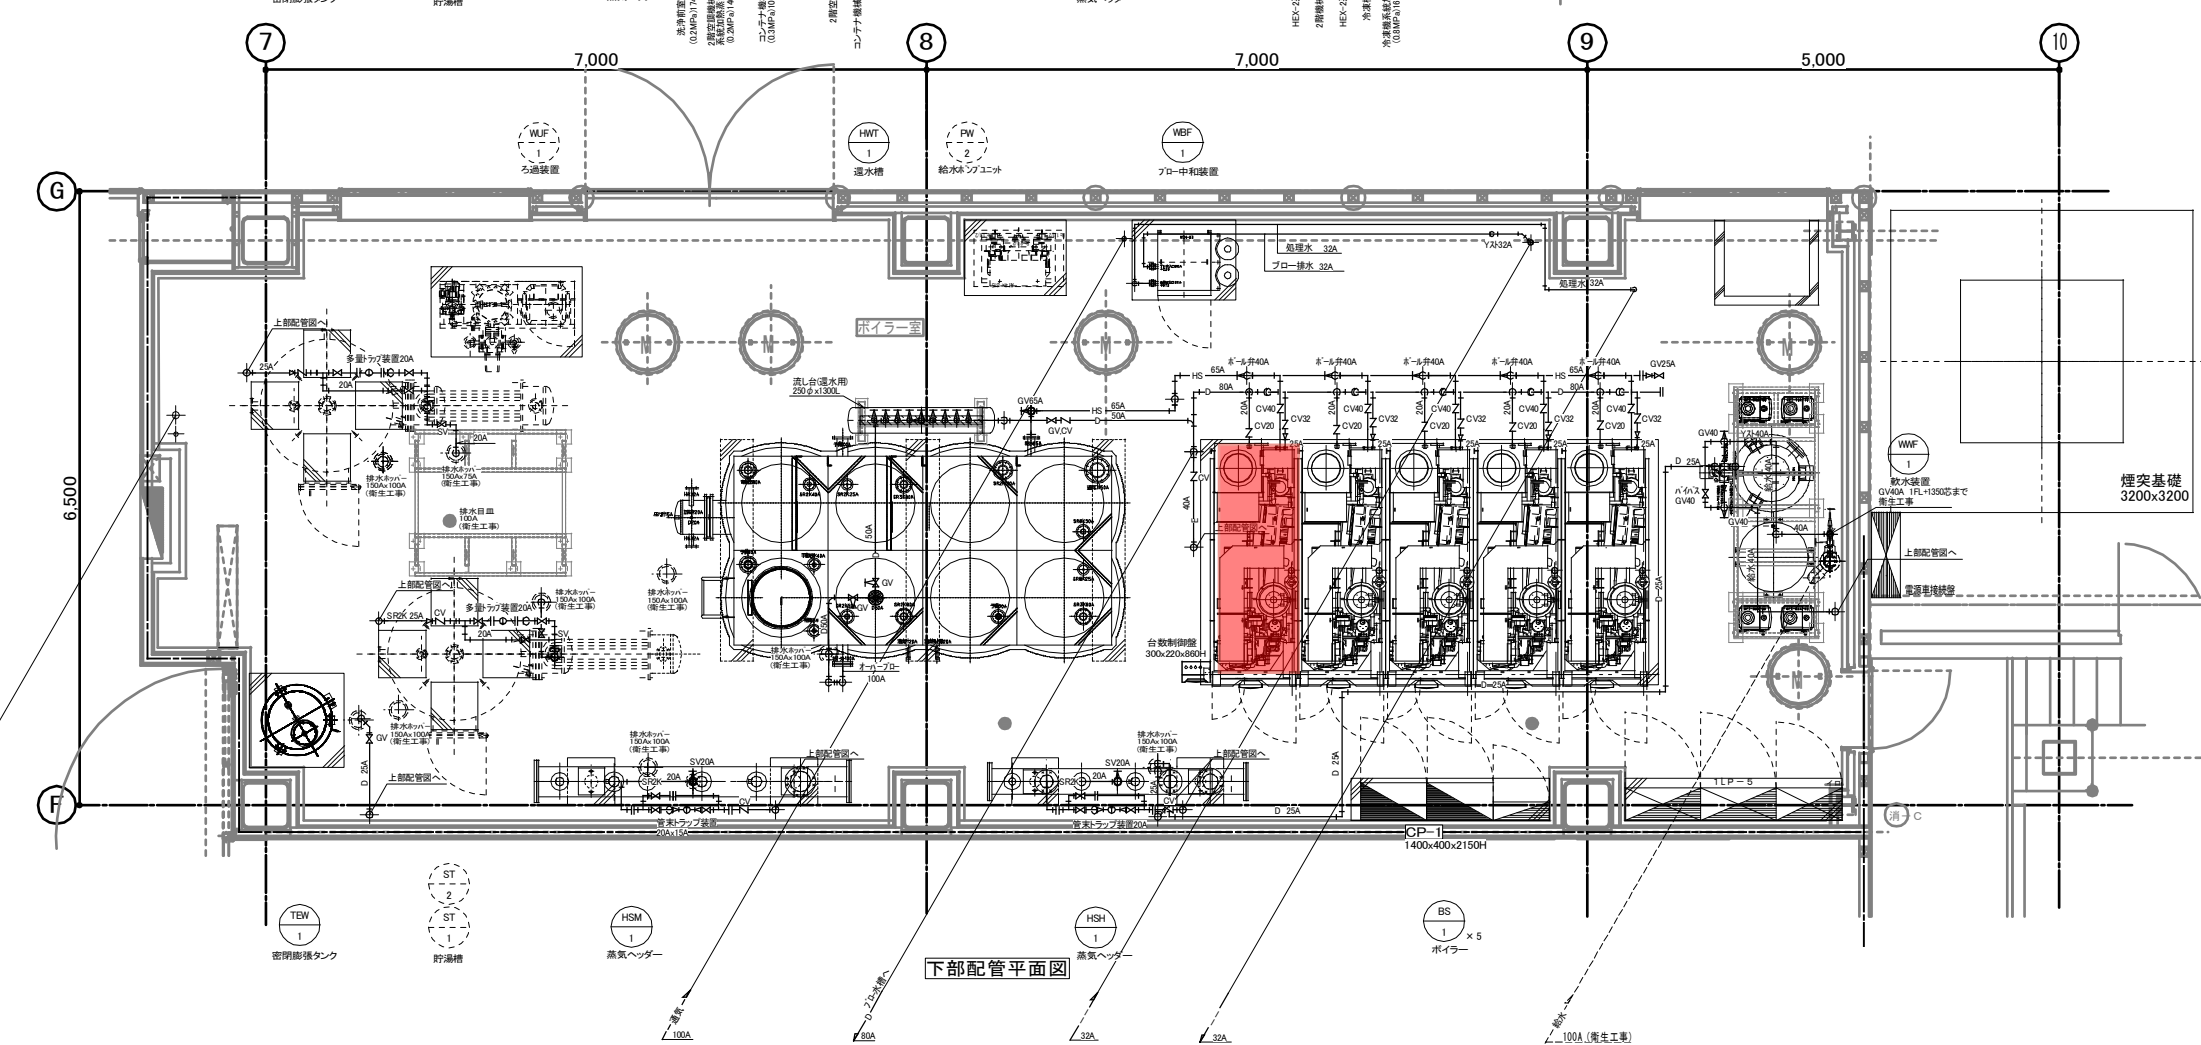


工 種		工 事 番 号		設計年月日	令和 7年 7月 日
工事箇所	富谷市 富谷坂松田 地内				
路線・河川名					
令和 7 年度					
富谷市学校給食センターボイラ缶体交換工事					
工 期	令和 7年 月 日		着工期日	令和 年 月 日	
	令和 8年 1月31日		竣工期日	令和 年 月 日	
本工事費	円(消費税相当額 円)			工事価格 円	

概 要	
ボイラ缶体工事	
ボイラ缶体(SQ-2000AS／セパレータ含む)	1 式
バーナエレメント	1 個
配管・排気塔取外し・設置	1 式
ボイラ搬出・缶体交換	1 式
ボイラ搬入・据付	1 式
ボイラ設備復旧・組付	1 式

内 訳 表

項目	名 称	数量	単位	単価	金 額	小計
	ボイラ缶体工事					
1	ボイラ缶体(型番:SQ-2000AS) セパレータASSY(型番:SQ-2000A-3)	1	式			
2	バーナエレメント	1	個			
3	ボイラ周り配管・排気筒外し・配管施工費 (蒸気・給水・結露・排気筒・フロー・ドレン・ 各架台・電気・安全弁・ガス・ドレンユニット)	1	式			
4	ボイラ搬出・缶体交換費	1	式			
	①搬入出用ステージ組立(1500×2000×1000h)	1	式			
	②機械付7tユニック	1	式			
	③機材費	1	式			
	④缶体交換作業員・荷役費・処分費	1	式			
5	ボイラ搬入据付費	1	式			
	①機械付7tユニック	1	式			
	②ステージ解体・機材費	1	式			
	③荷役費	1	式			
6	ボイラ設備復旧・組付費 (蒸気・給水・結露・排気筒・フロー・ドレン・ 各架台・電気・安全弁・ガス・ドレンユニット)	1	式			
7	消耗雑材費	1	式			
8	経費	1	式			
	安全対策費	1	式			
	資材運搬交通費	1	式			
	諸経費	1	式			
9	法定福利費	1	式			
	工事価格	1	式			
	消費税等相当額	1	式			
	本工事費	1	式			

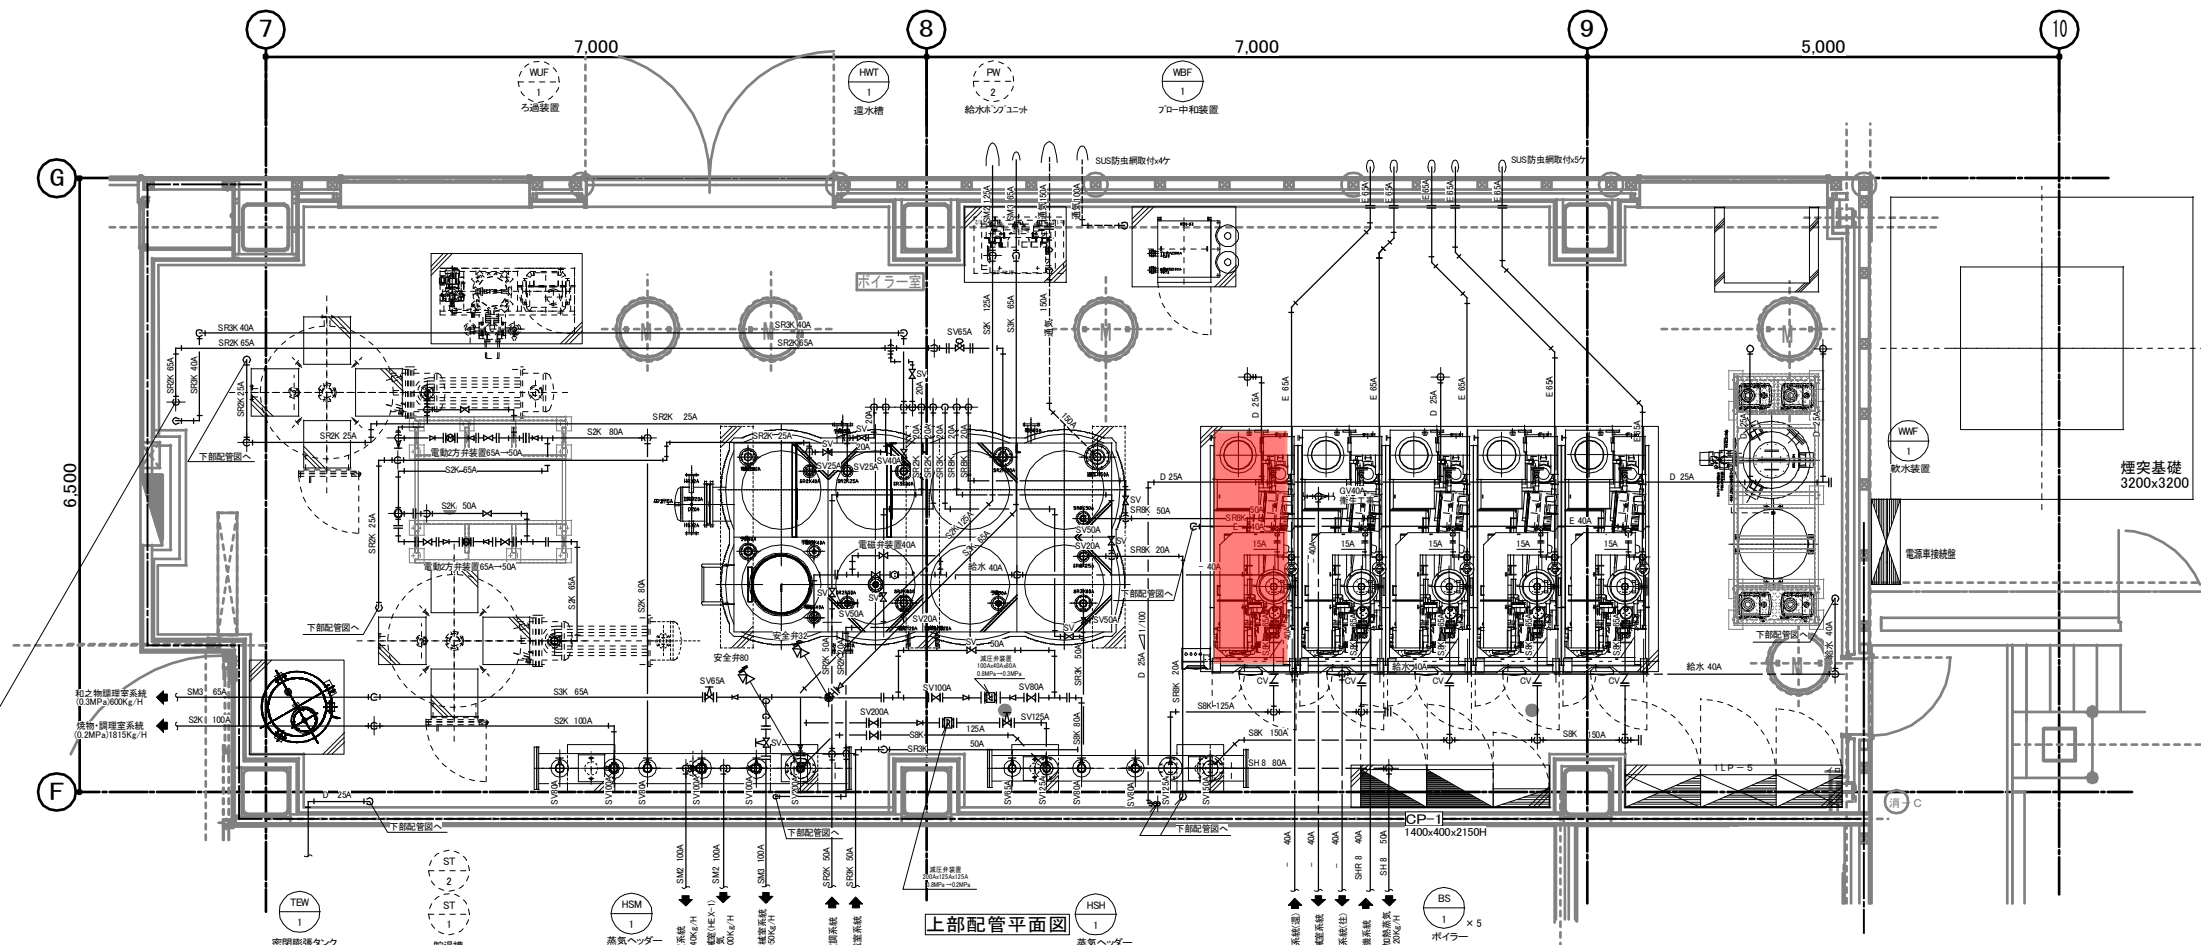

竣工図
2012. 1. 31



KUME
SEKKEI 株式会社 久米設計




2010. 6. 30
PA
2012. 1. 31

構造・設備関係規定に適合することを確認した者
構造 1 級建築士 建築士証交付番号 号
設備 1 級建築士 建築士証交付番号 号


1 級建築士 登録番号 103555 栗林 昌樹
1 級建築士 登録番号 173213 河崎 修
建築設備士 登録番号 11C2-7007RK 氏家 純

平成 22 年度 (仮称) 富谷町学校給食センター新築工事
空調設備 1 階ボイラー室詳細図 (配管)
A1: S=1:40
A3: S=1:80


図面番号
1090342
M-16

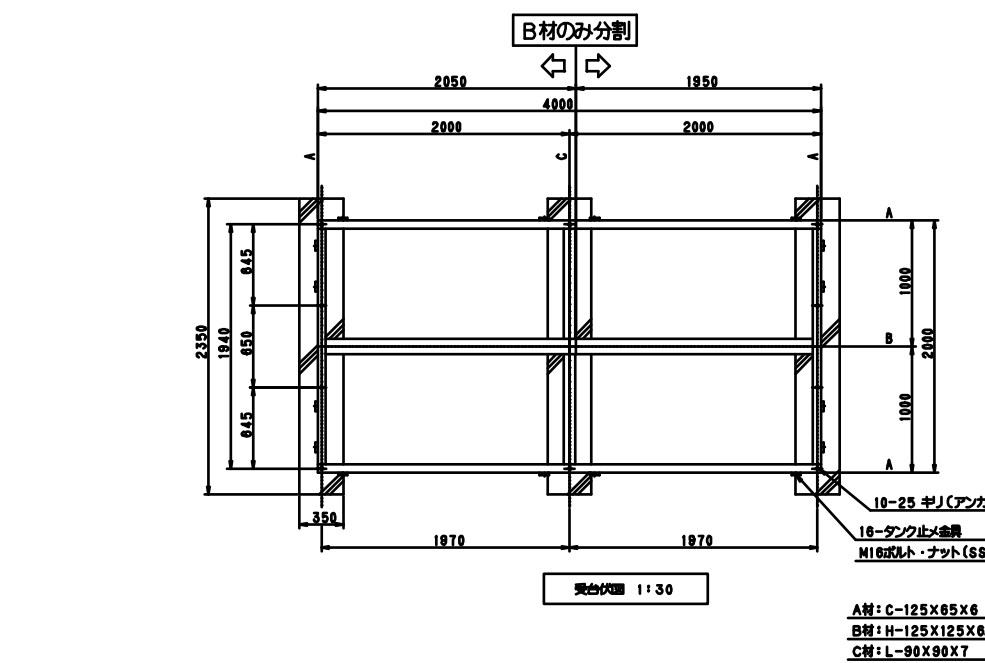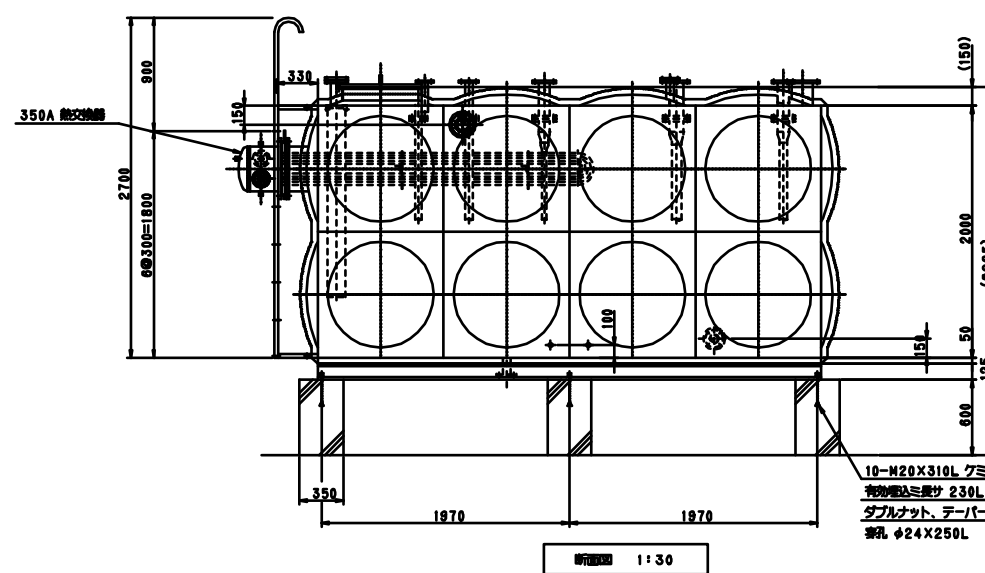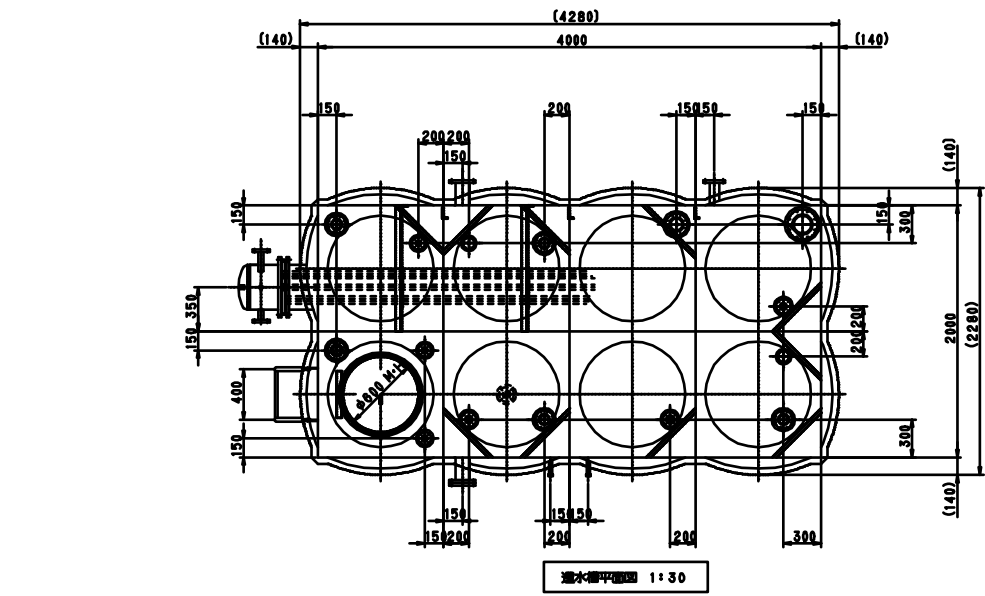


ステンレス/サニタリ給排水槽仕様		
寸法	2000 X 4000 X 2000 H	1階 S=1/30
本体	天板	SUS444-1.5t
	側板上段	SUS444-2.0t
	側板下段	SUS444-2.5t
補強	L-30X80X3	SUS444
クランプ	内: L-30X30X2	SUS444
	外: 6TK-φ27.2 RB-φ16	S6400
フランチ	J1810KF 補強品(補強品) J185KF 補強品	SUS304
保層	50mm厚泡盛ポリスチレンの上、0.6mmアルミラミネーティング(完全密アピトン)	
実寸	2000 X 4000 X 125 H	S6400
	C-125X65X6 H-125X125X6.5X9 L-90X90X7	
仕上	SUS溶融亜鉛メッキ仕上	
質量	本体: 1100 kg 実寸: 200 kg 計: 1300 kg	
特記	設置: KH=1.5 屋内設置	
	現場組立	
	タンク使用用途: 給水用	
	350A 給水能力: 350A	
	シールド性能: 入口75℃, 出口67.5℃(給水: 80.1 lit/min)	
	チューブ性能: 入口65℃, 出口60℃(給水: 120 lit/min)	
	適用は水栓式給水	
	マンホールは別途仕様	

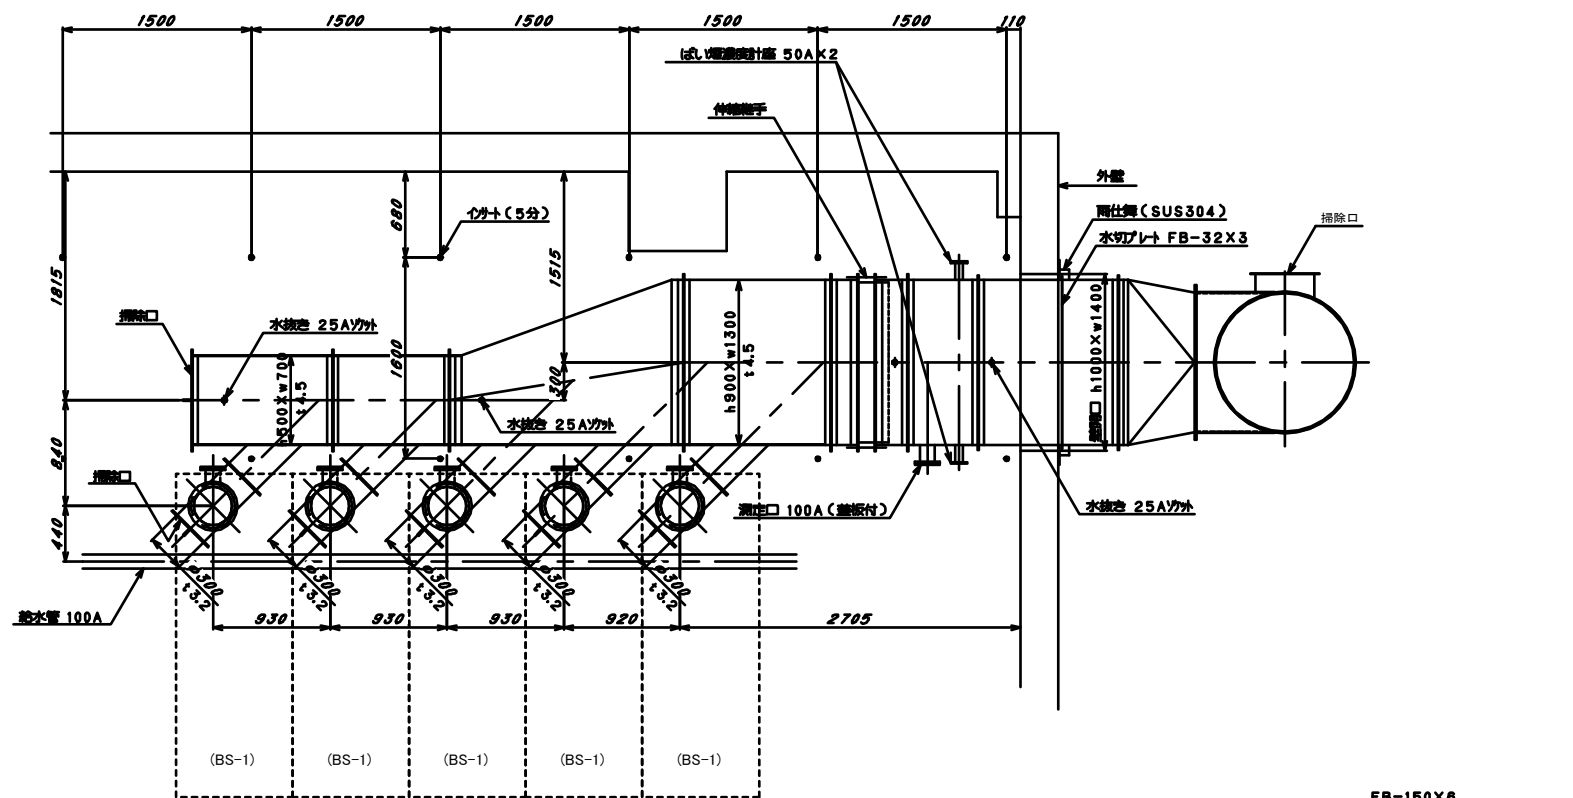

煙突仕様	
寸法	煙突: φ1100xH13000
本体	内径: φ1100 (S6400) 煙突: φ1100, t4.5
脚部	内径: φ1100 (S6400)
仕上	煙突外部: 溶融亜鉛メッキ仕上
	煙突外部: 溶融亜鉛メッキ仕上
質量	煙突: 約3300kg

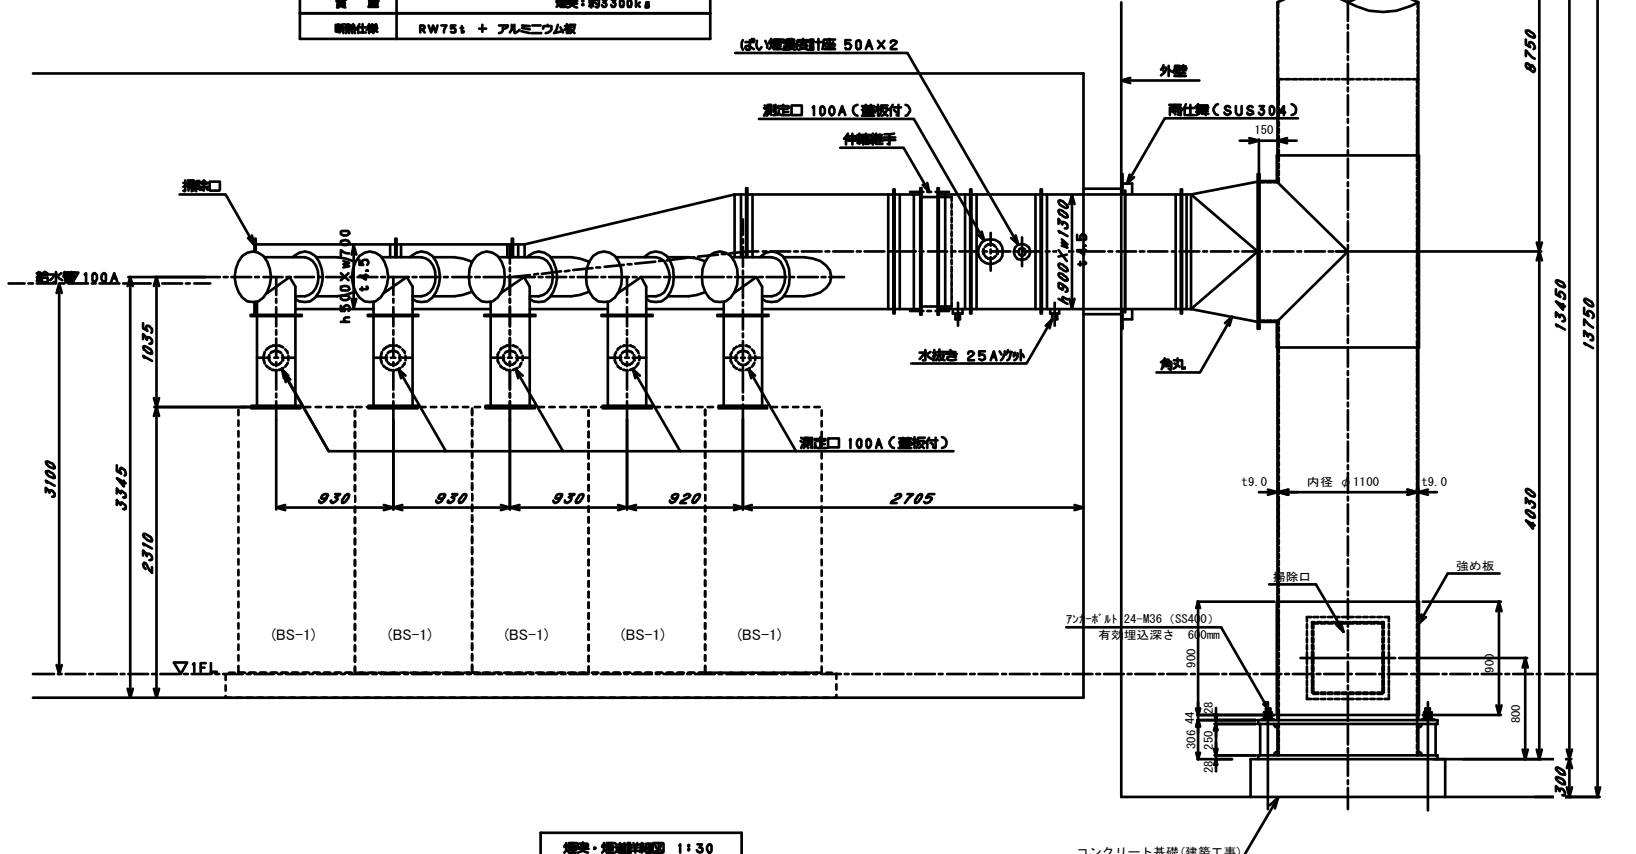

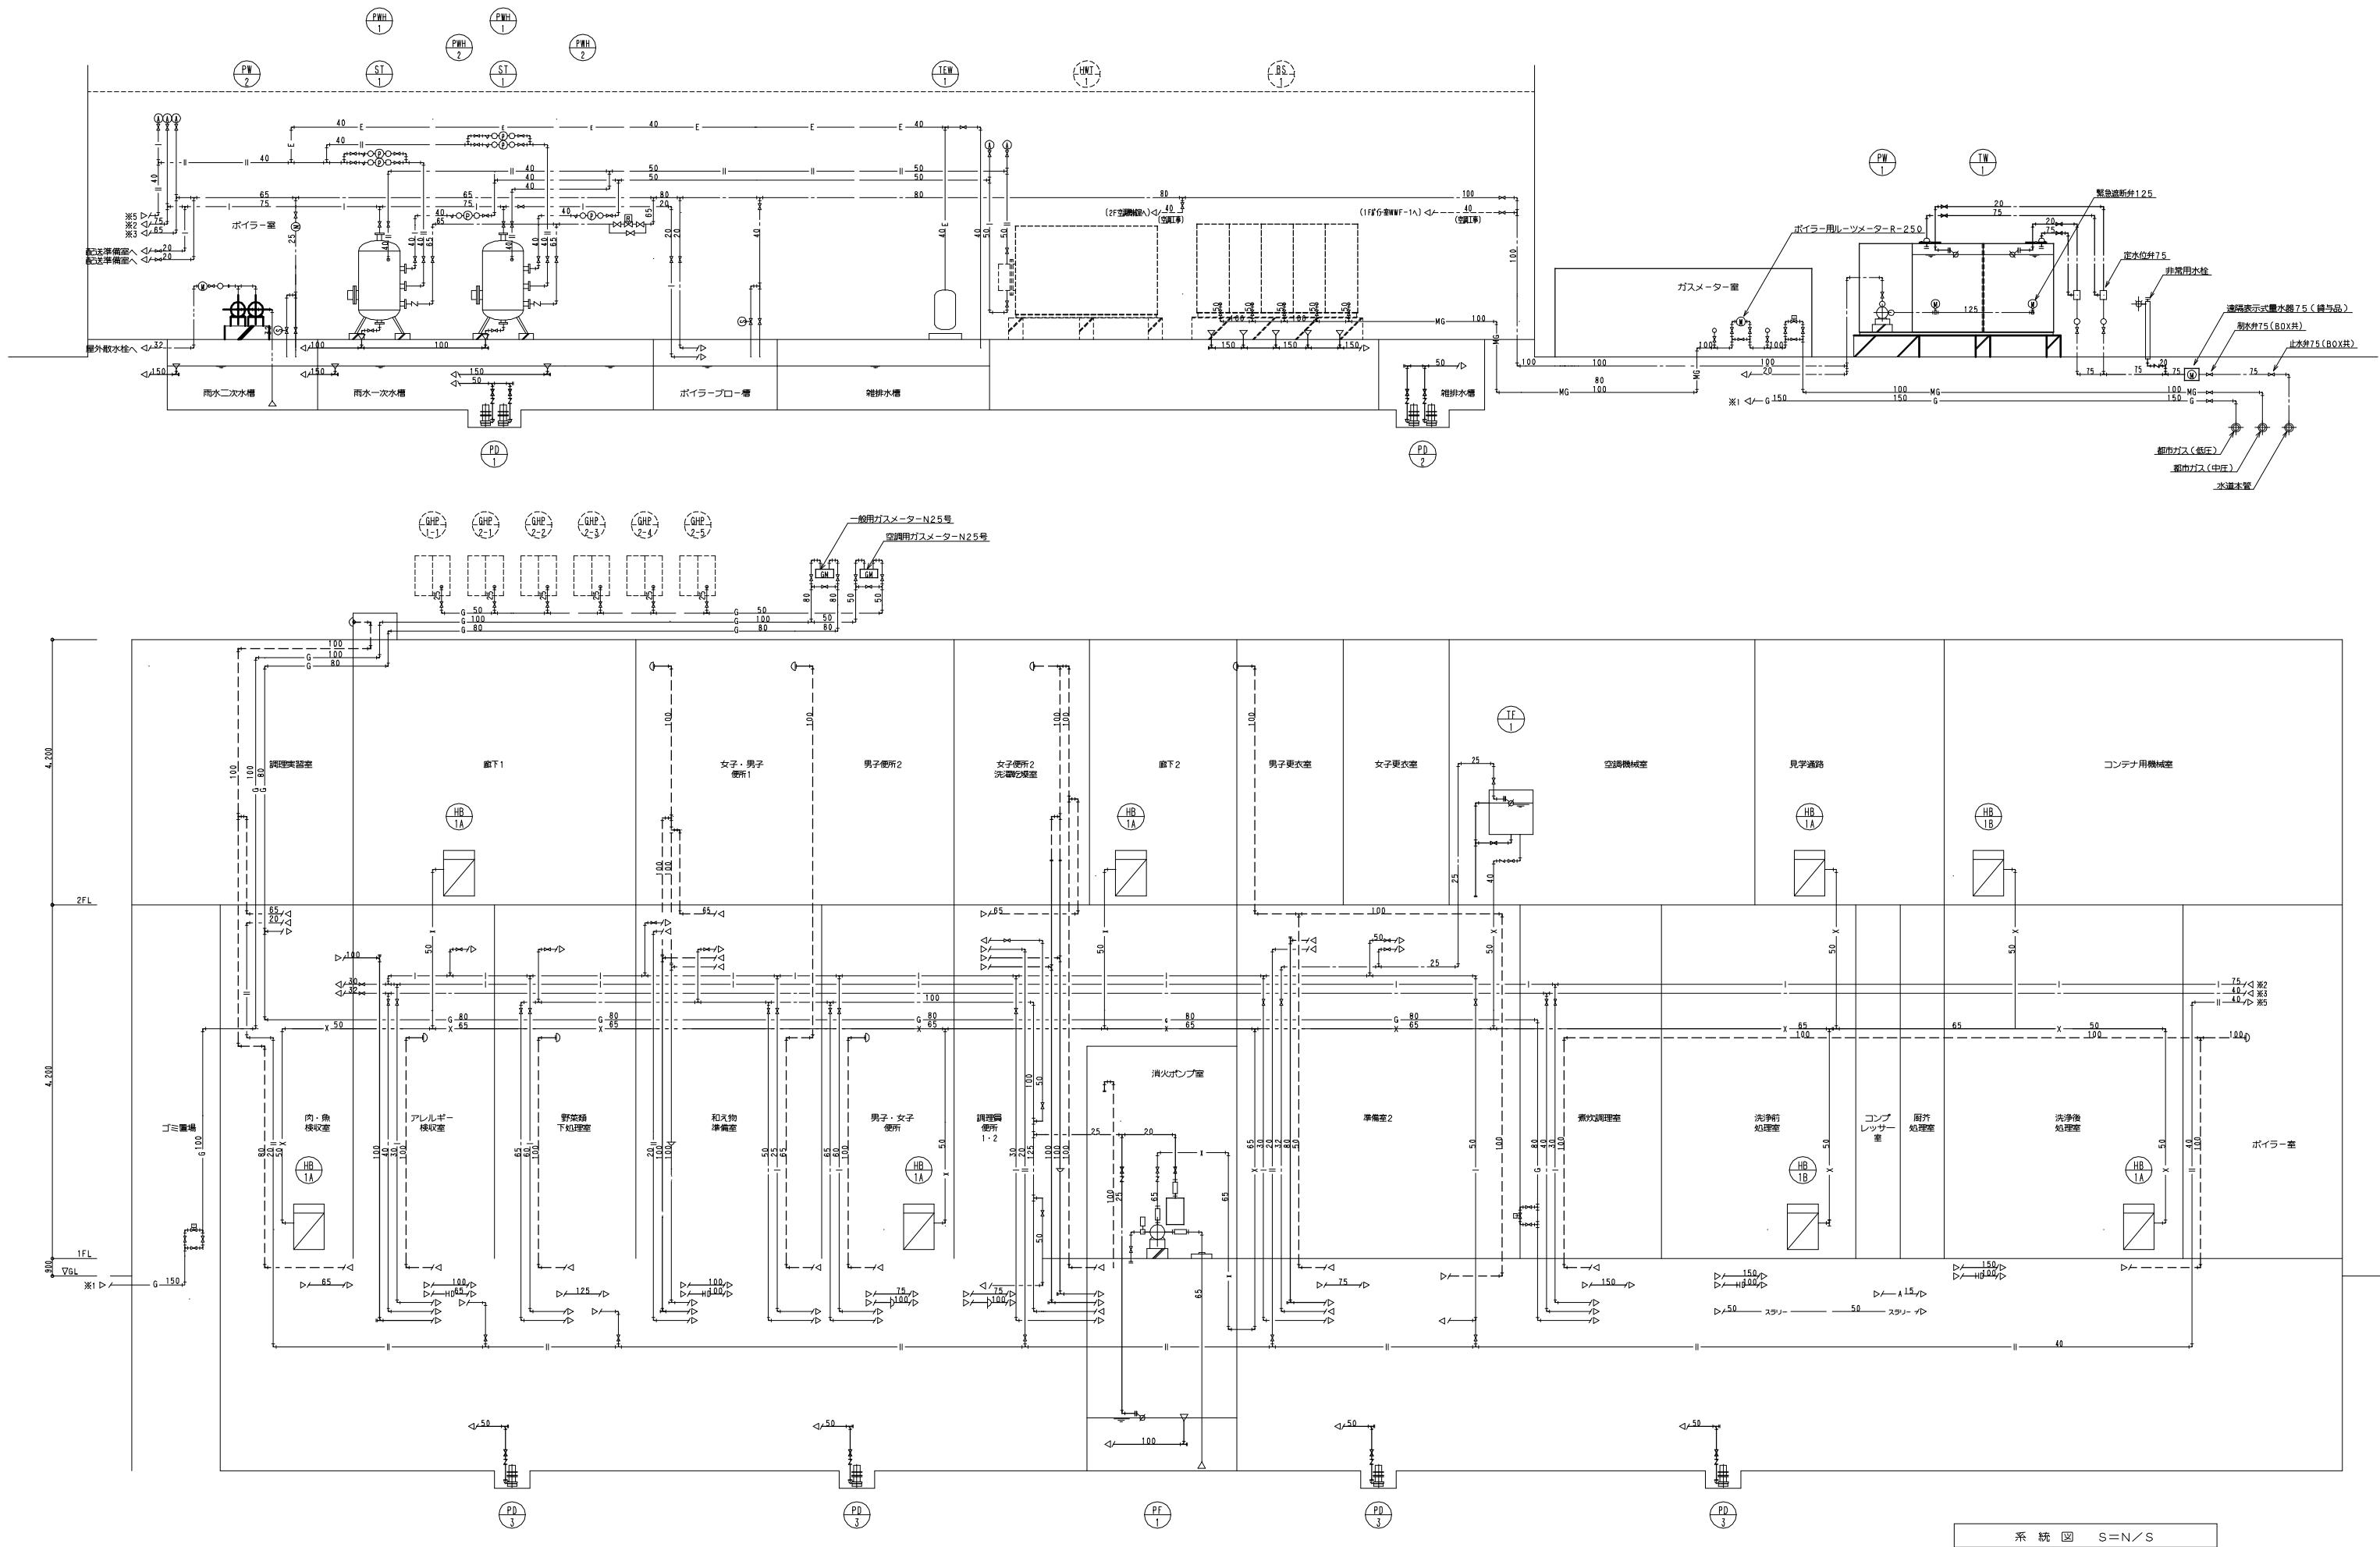

竣工図

2012. 1. 31





KUME SEKKEI 株式会社 久米設計

2010. 6. 30
PA
設計

構造・設備関係規定に適合することを確認した者
構造 1 級建築士 建築士証交付番号 号
設備 1 級建築士 建築士証交付番号 号

1 級建築士 登録番号 103555 号 栗林 昌樹
1 級建築士 登録番号 173213 号 河崎 修
建築設備士 登録番号 11C2-7007RK 号 氏家 純

平成 22 年度 (仮称) 富谷町学校給食センター新築工事
給排水衛生設備 系統図
1090342
M-50

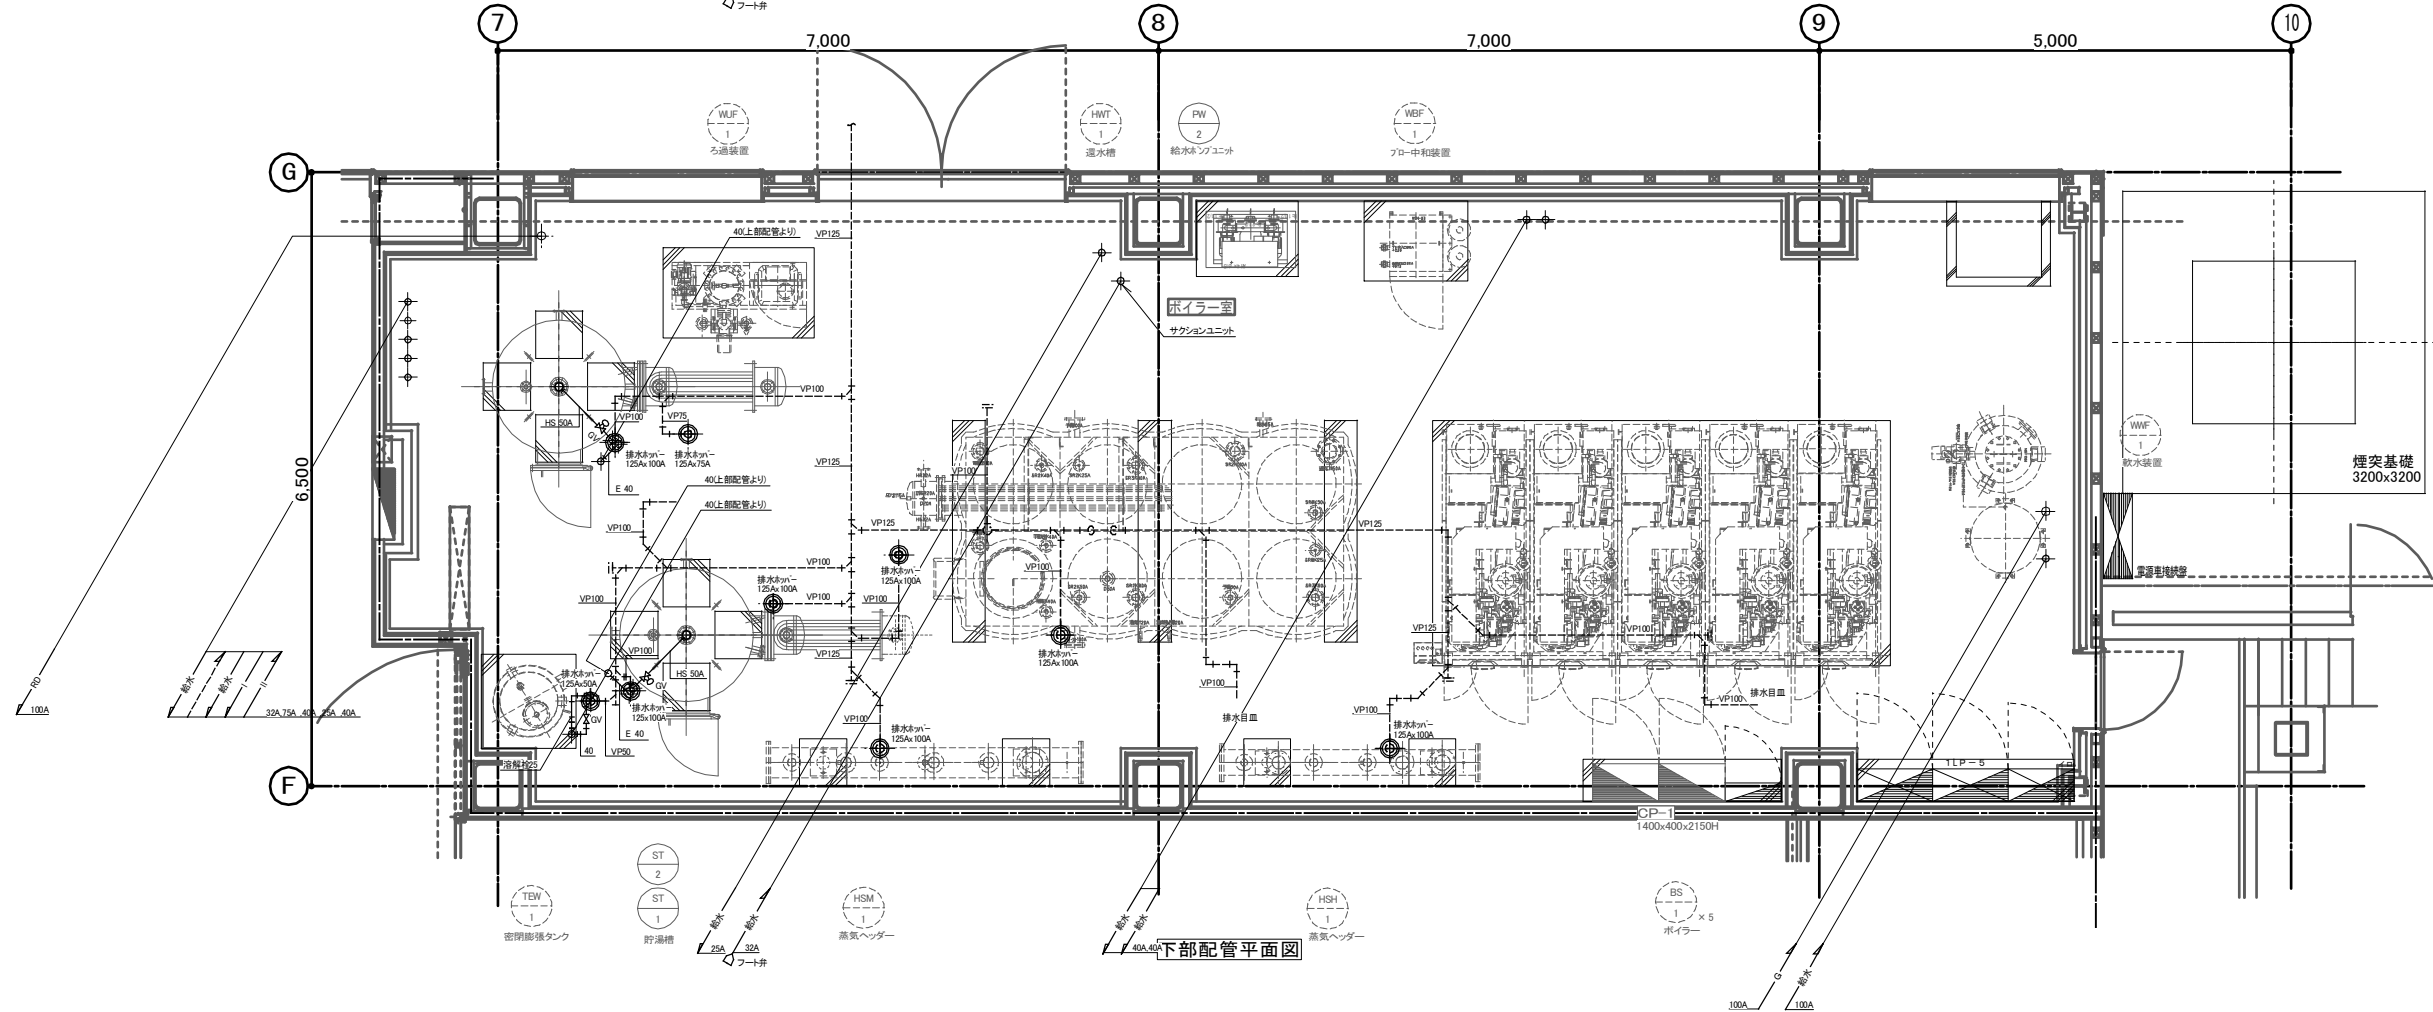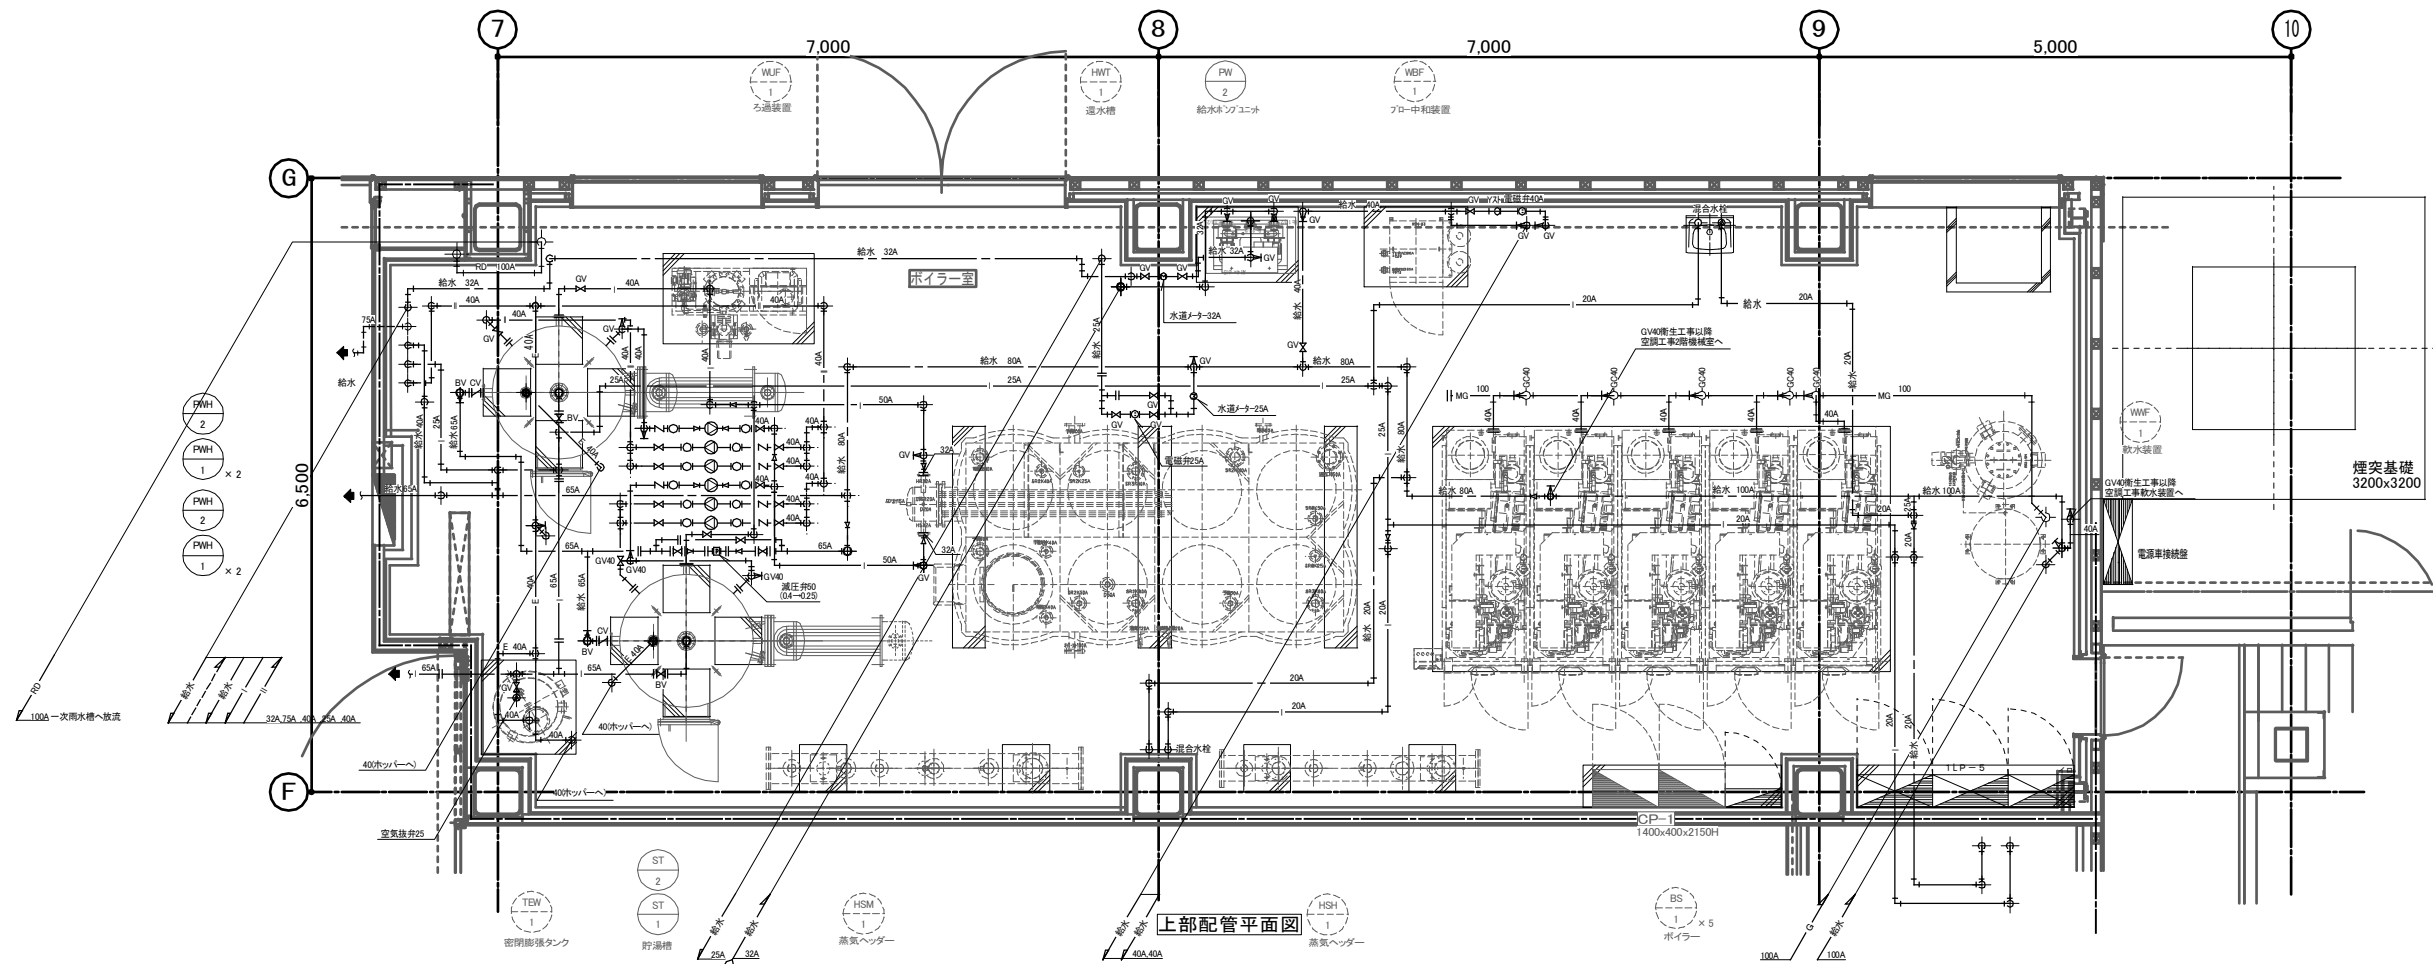

竣工図
2012.1.31



KUME
SEKKEI 株式会社 久米設計

DATE 2010. 6. 30
PA
REVISION

構造・設備関係規定に適合することを確認した者
構造1級建築士 建築士証交付番号 号
設備1級建築士 建築士証交付番号 号

1級建築士 登録番号103555号 栗林 昌樹
1級建築士 登録番号173213号 河崎 修
建築設備士 登録番号 11C2-7007RK号 氏家 純

名称 平成22年度(仮称)富谷町学校給食センター新築工事
設備 給排水衛生設備 1階ボイラー室詳細図
A1:S=1:40
A3:S=1:80

図面番号 M-61
1090342