



工 種		工 事 番 号		設計年月日	令和 8年 月 日
工事個所	富谷市 富谷坂松田 地内				
路線・河川名					
<p>令和 8 年度</p> <p>富谷市学校給食センターボイラ2号機4号機缶体交換工事</p> <p>仕 様 書</p>					
工 期	令和 8年 月 日	着 工 期 日	令和 年 月 日		
	令和 8年 8月31日	竣 工 期 日	令和 年 月 日		
本 工 事 費	円(消費税相当額 円)			工 事 価 格	円

概 要	
ボイラ缶体工事(2基分)	
1 ボイラ缶体(SQ-2000AS/セパレータ含む)	1 式
2 バーナエレメント	2 個
3 ボイラ周り配管・排気塔外し・配管施工費	1 式
4 ボイラ搬出・缶体交換費	1 式
5 ボイラ搬入・据付費	1 式
6 ボイラ設備復旧・組付費	1 式
7 消耗雑材費	1 式
8 諸掛	1 式
9 法定福利費	1 式

内 訳 書

項目	名称	規格	数量	単位	単価	金額	備考
	ボイラ缶体工事 2 基分						
1	ボイラ缶体(型番:SQ-2000AS) セパレータASSY(型番:SQ-2000A-3)	(型番:SQ-2000AS) (型番:SQ-2000A-3)	1	式			
2	バーナエレメント		2	個			
3	ボイラ周り配管・排気筒外し・配管施工費		1	式			
	蒸気・給水・結露・排気筒・フロー・ドレン・各架台						
	電気・安全弁・ガス・ドレンユニット						
4	ボイラ搬出・缶体交換費						
	①搬入出用ステージ組立	(1500×2000×1000h)	1	式			
	②機械付7tユニック		1	式			
	③機材費		1	式			
	④缶体交換作業員・荷役費・処分費		1	式			
5	ボイラ搬入据付費						
	①機械付7tユニック		1	式			
	②ステージ解体・機材費		1	式			
	③荷役費		1	式			
6	ボイラ設備復旧・組付費		1	式			
	蒸気・給水・結露・排気筒・フロー・ドレン・各架台						
	電気・安全弁・ガス・ドレンユニット						
7	消耗雑材費		1	式			
8	諸掛						
	安全対策費		1	式			
	資材運搬交通費		1	式			
	諸経費		1	式			
9	法定福利費		1	式			
	工事価格						
	消費税及び地方消費税(10%)						
	本工事費						

# ボイラー-空配管用詳細図(空調)

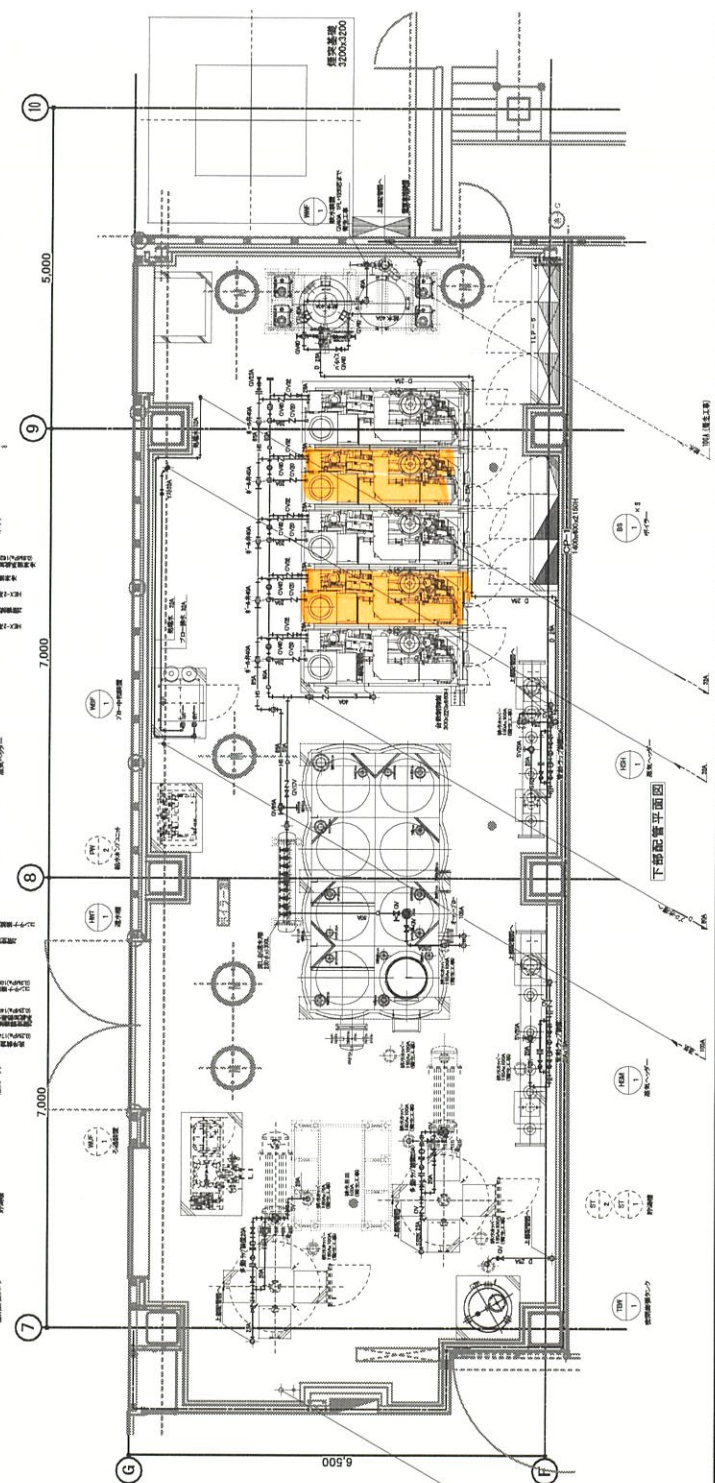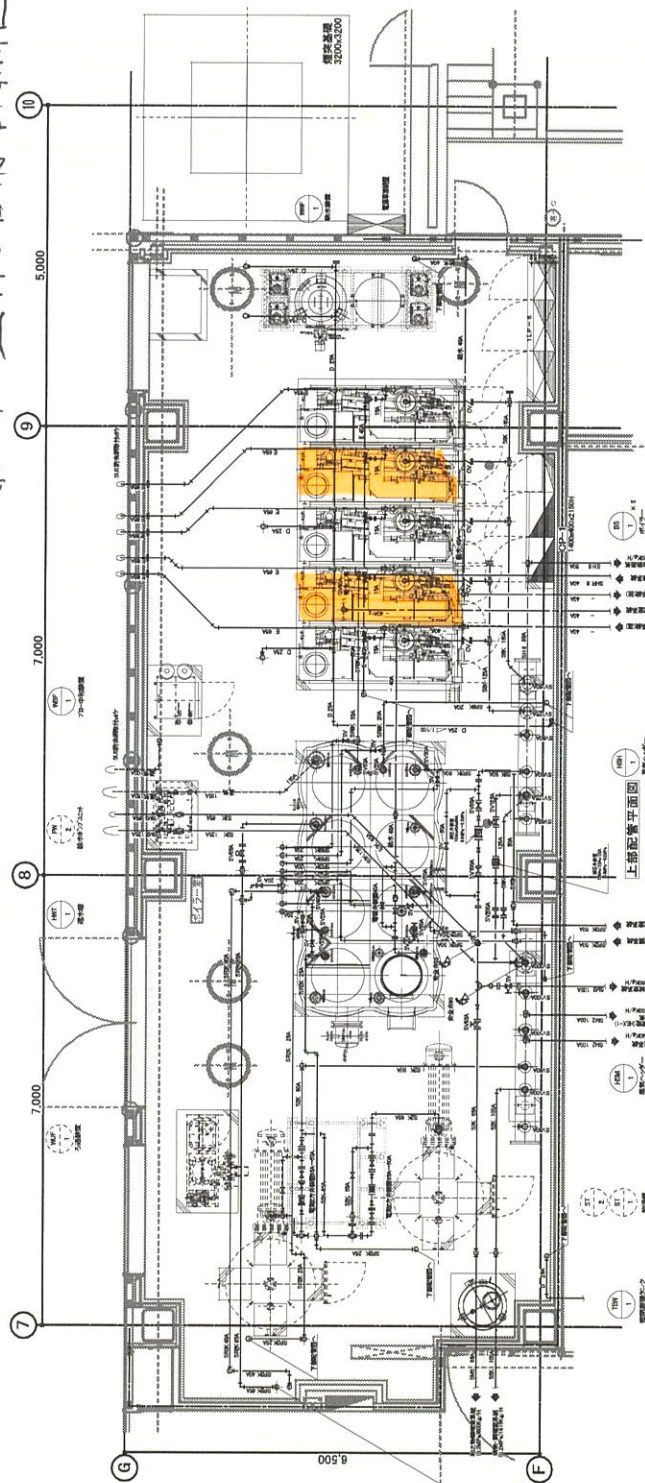




**竣工図** 2012.1.31

**株式会社 久米設計**  
KUME SEKKI




1090342  
M-10

# 煙空用図面

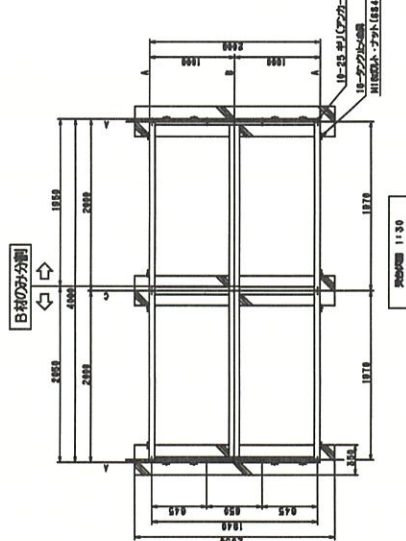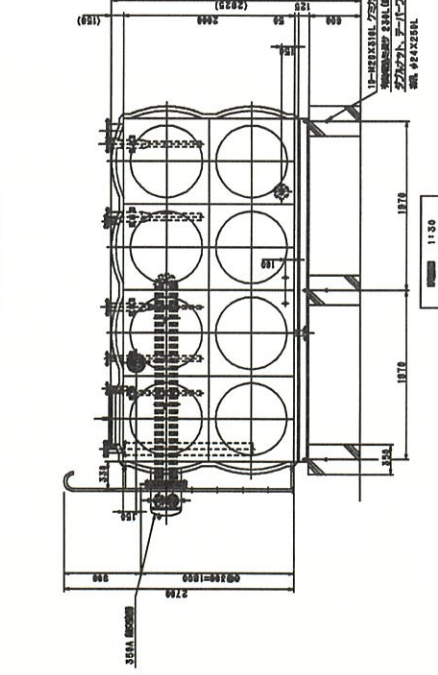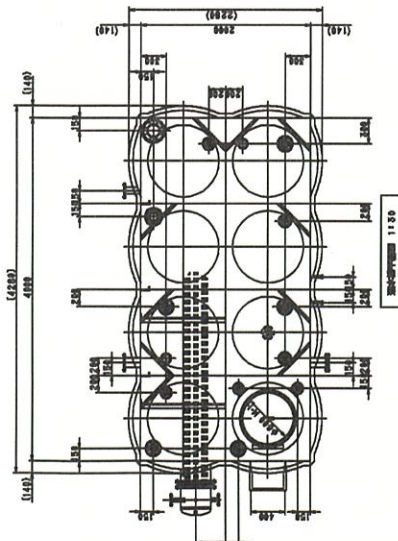




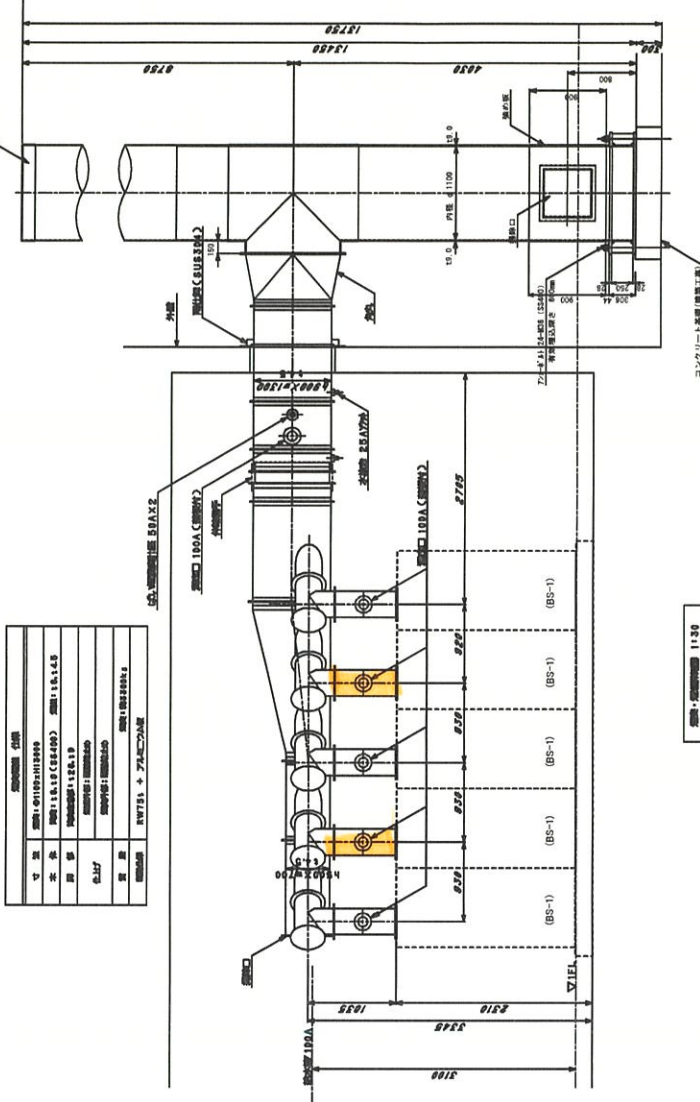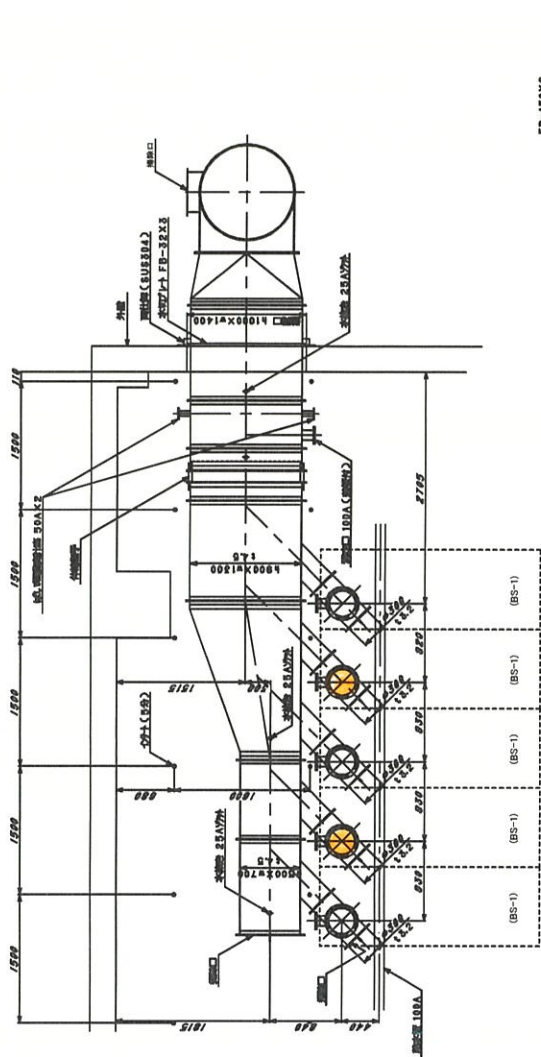



# 給排水設備

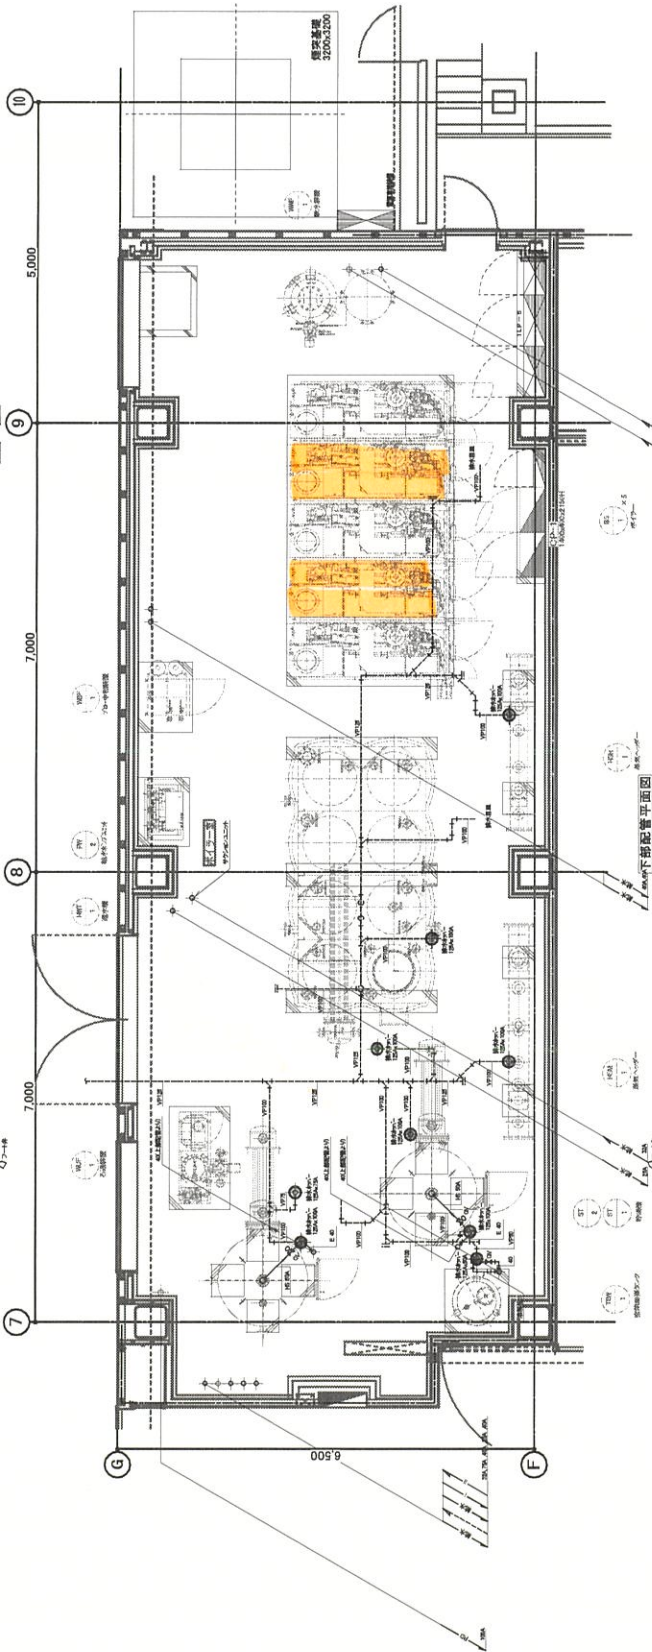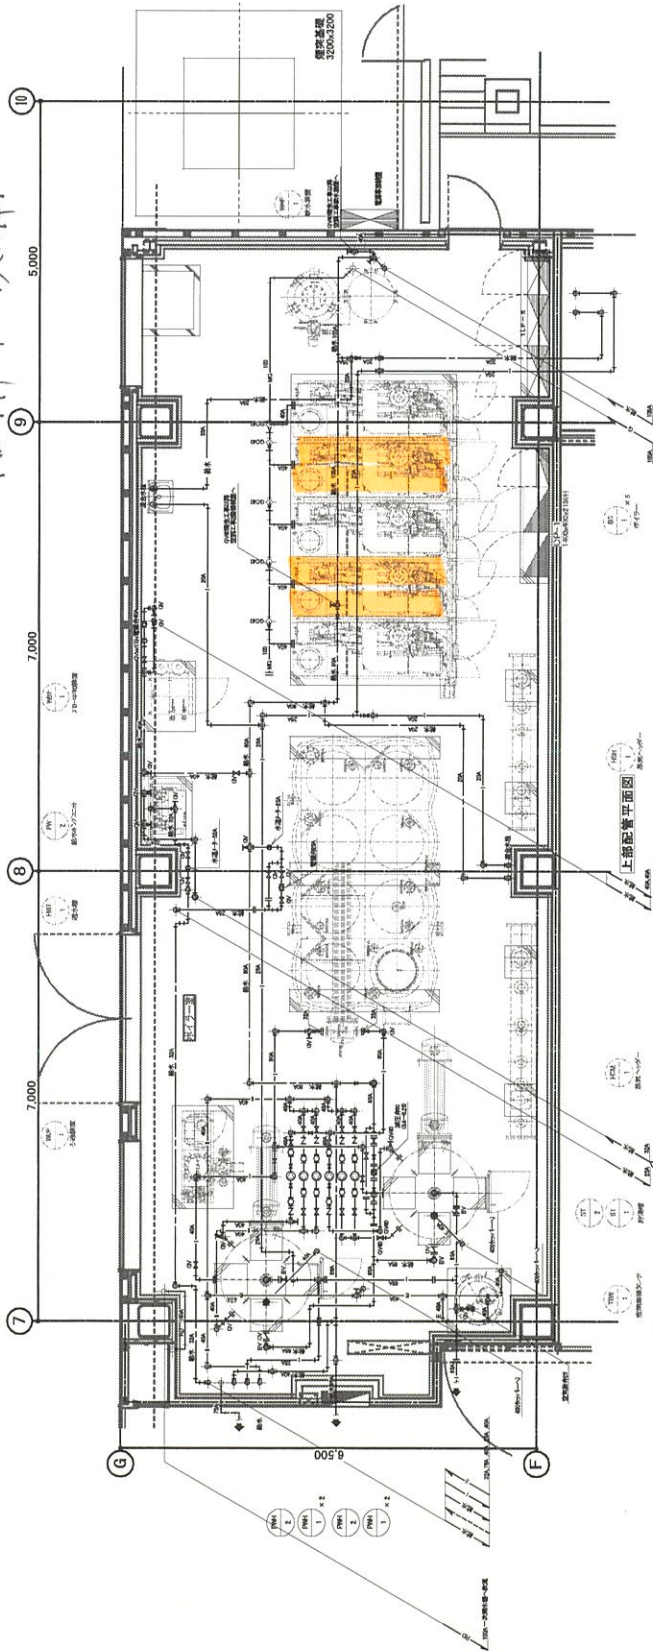

<b>竣工図</b> 2012. 1. 31	<b>KUME</b> SEKKEI	<b>株式会社 久米設計</b>	2010. 6. 30	1 和洋館 1 階 103.555号 原形 図面 1 和洋館 1 階 103.555号 原形 図面 建築士 登録番号 11C2-1007R6 戸 塚 兵	1090342 M-61

# 自動制御用図面

