
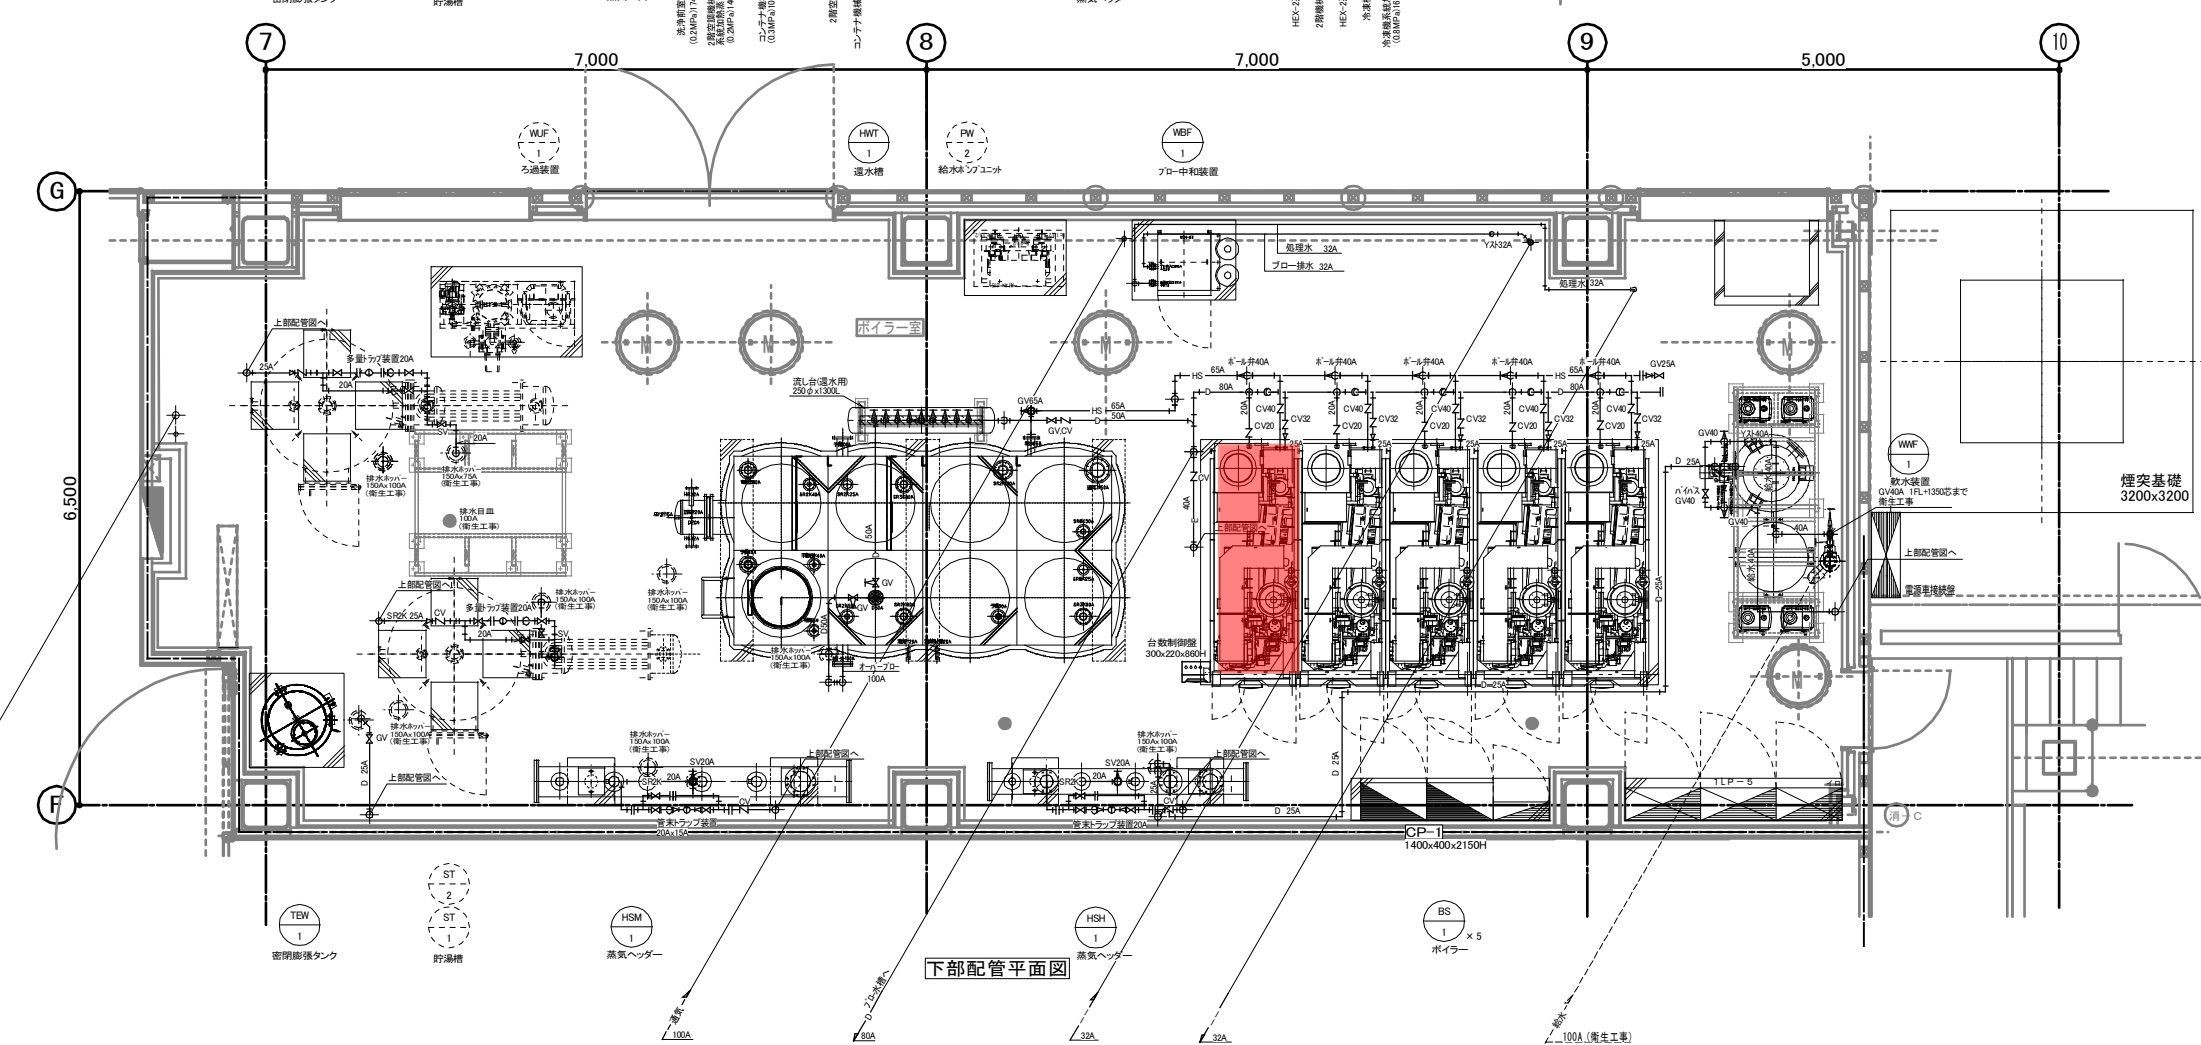




工 種		工 事 番 号		設計年月日	令和 7年 7月 日
工事箇所	富谷市 富谷坂松田 地内				
路線・河川名					
令和 7 年度					
富谷市学校給食センターボイラ缶体交換工事					
工 期	令和 7年 月 日		着工期日	令和 年 月 日	
	令和 8年 1月31日		竣工期日	令和 年 月 日	
本工事費	円(消費税相当額 円)			工事価格 円	

概 要	
ボイラ缶体工事	
ボイラ缶体(SQ-2000AS／セパレータ含む)	1 式
バーナエレメント	1 個
配管・排気塔取外し・設置	1 式
ボイラ搬出・缶体交換	1 式
ボイラ搬入・据付	1 式
ボイラ設備復旧・組付	1 式

内 訳 表

項目	名 称	数量	単位	単価	金 額	小計
	ボイラ缶体工事					
1	ボイラ缶体(型番:SQ-2000AS) セパレータASSY(型番:SQ-2000A-3)	1	式			
2	バーナエレメント	1	個			
3	ボイラ周り配管・排気筒外し・配管施工費 (蒸気・給水・結露・排気筒・フロー・ドレン・ 各架台・電気・安全弁・ガス・ドレンユニット)	1	式			
4	ボイラ搬出・缶体交換費	1	式			
	①搬入出用ステージ組立(1500×2000×1000h)	1	式			
	②機械付7tユニック	1	式			
	③機材費	1	式			
	④缶体交換作業員・荷役費・処分費	1	式			
5	ボイラ搬入据付費	1	式			
	①機械付7tユニック	1	式			
	②ステージ解体・機材費	1	式			
	③荷役費	1	式			
6	ボイラ設備復旧・組付費 (蒸気・給水・結露・排気筒・フロー・ドレン・ 各架台・電気・安全弁・ガス・ドレンユニット)	1	式			
7	消耗雑材費	1	式			
8	経費	1	式			
	安全対策費	1	式			
	資材運搬交通費	1	式			
	諸経費	1	式			
9	法定福利費	1	式			
	工事価格	1	式			
	消費税等相当額	1	式			
	本工事費	1	式			

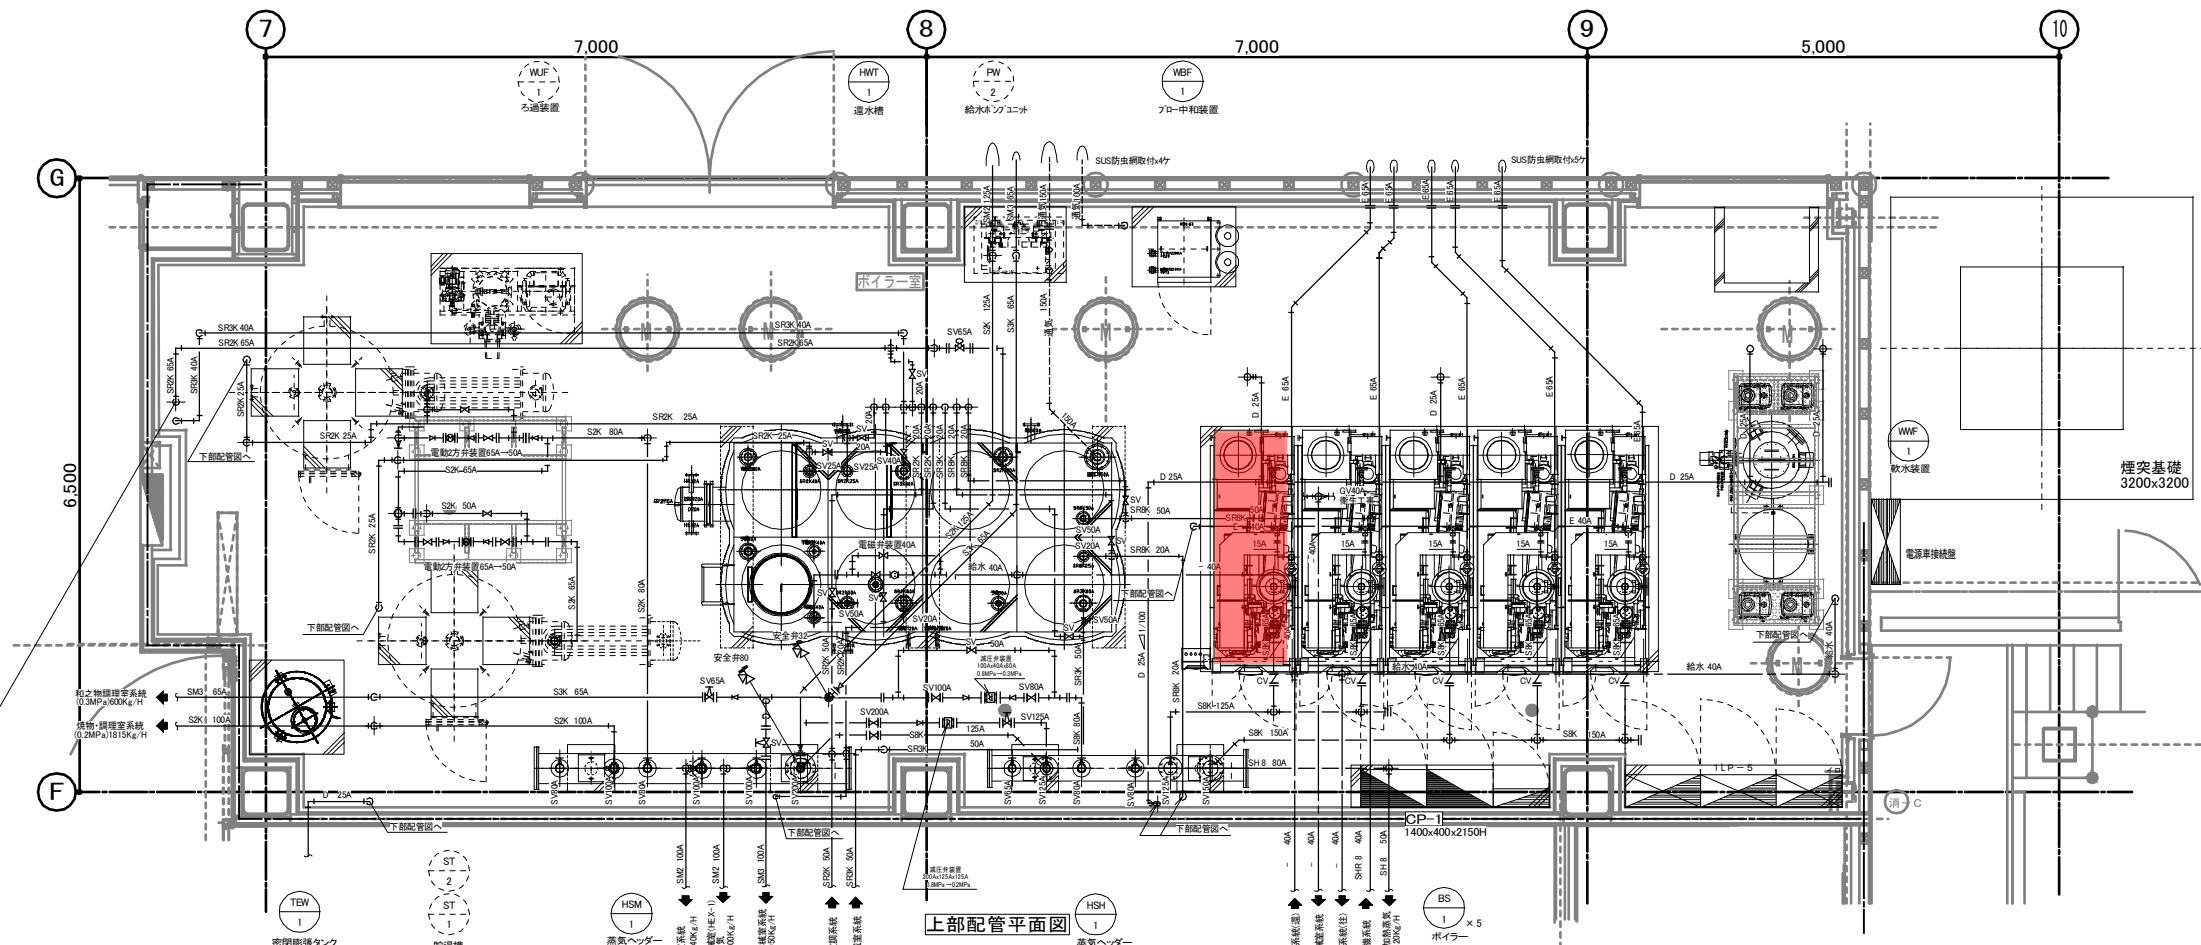

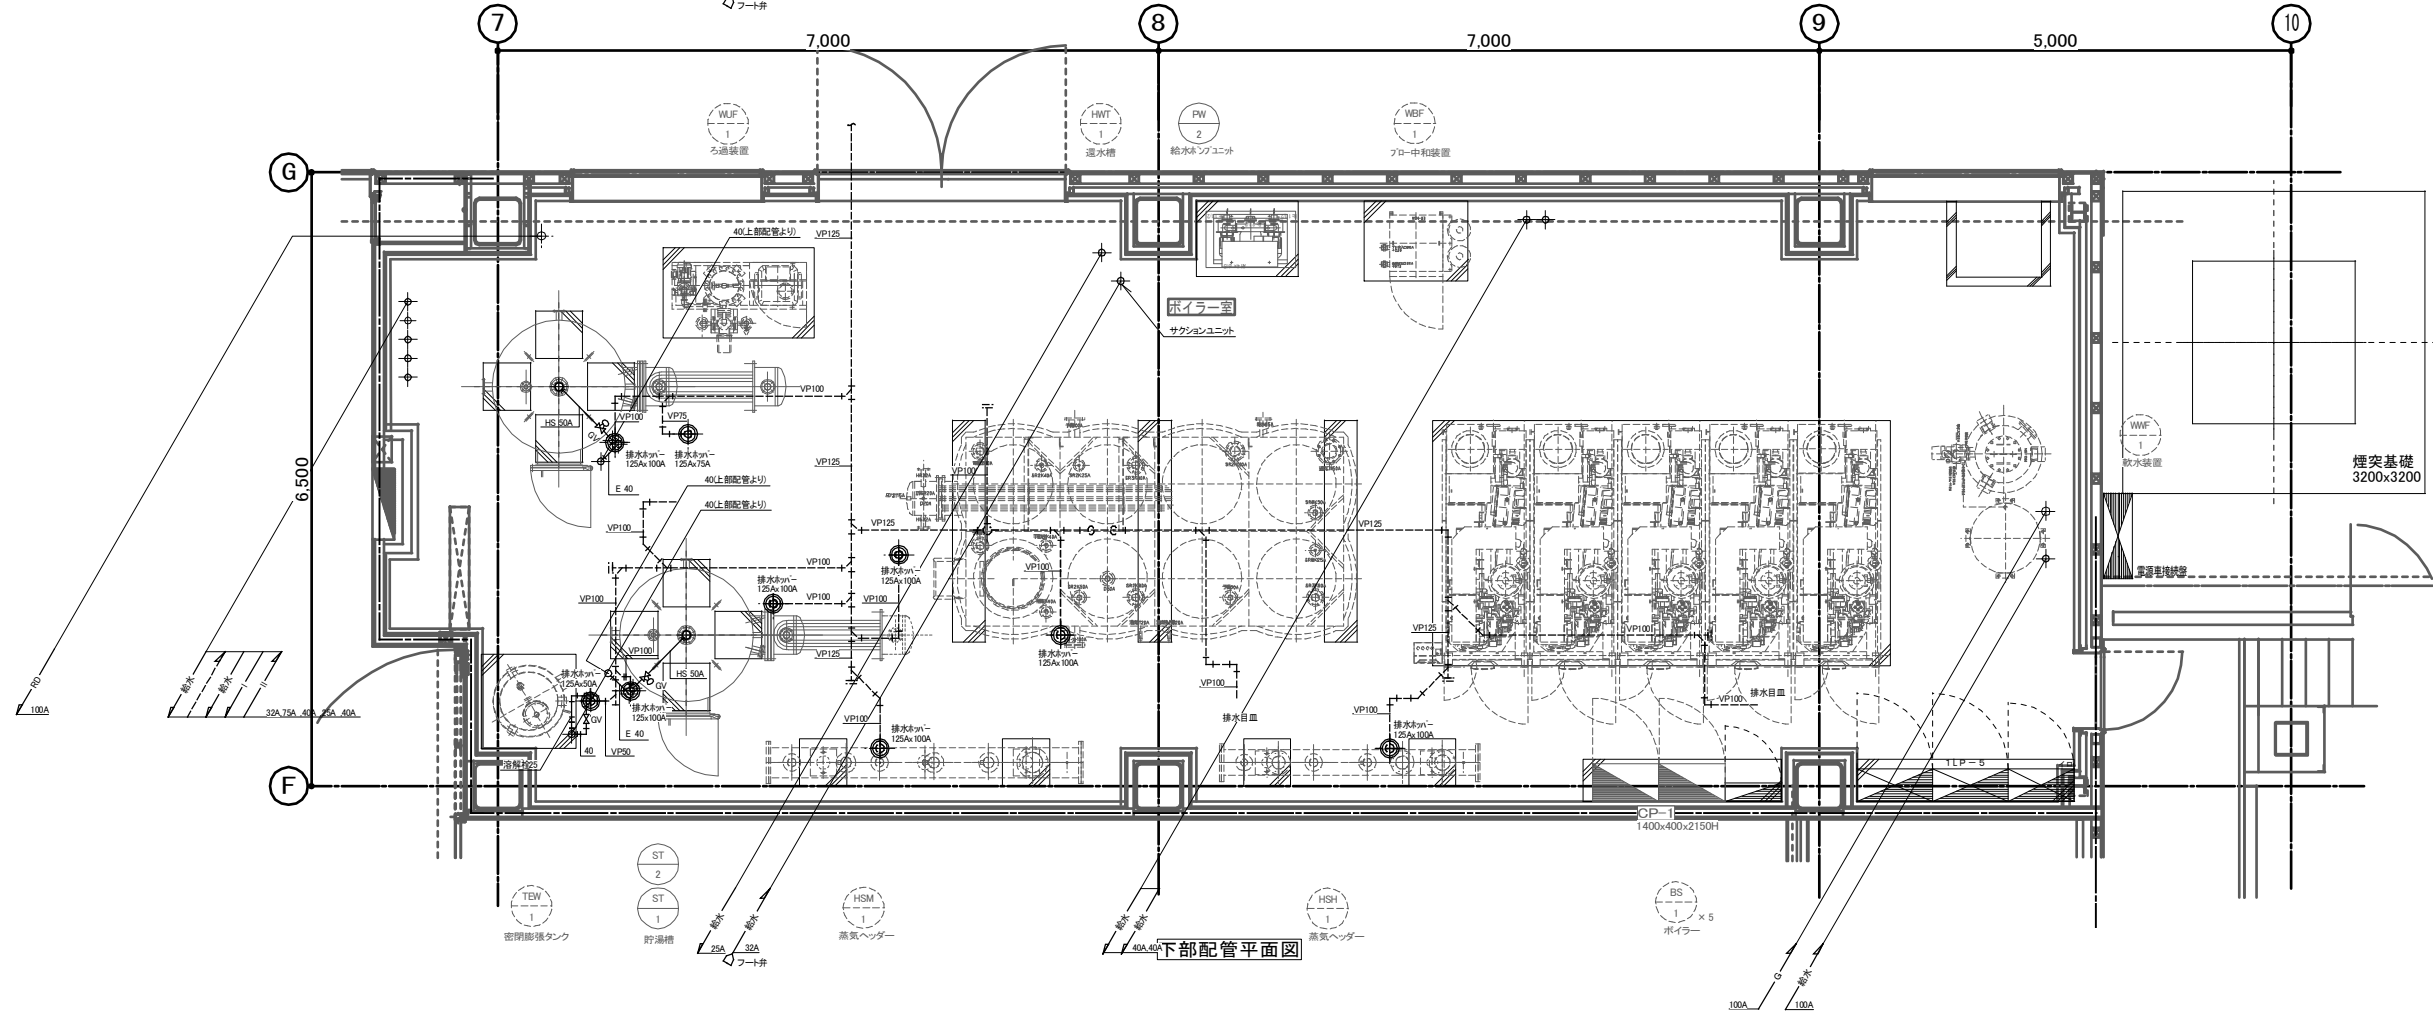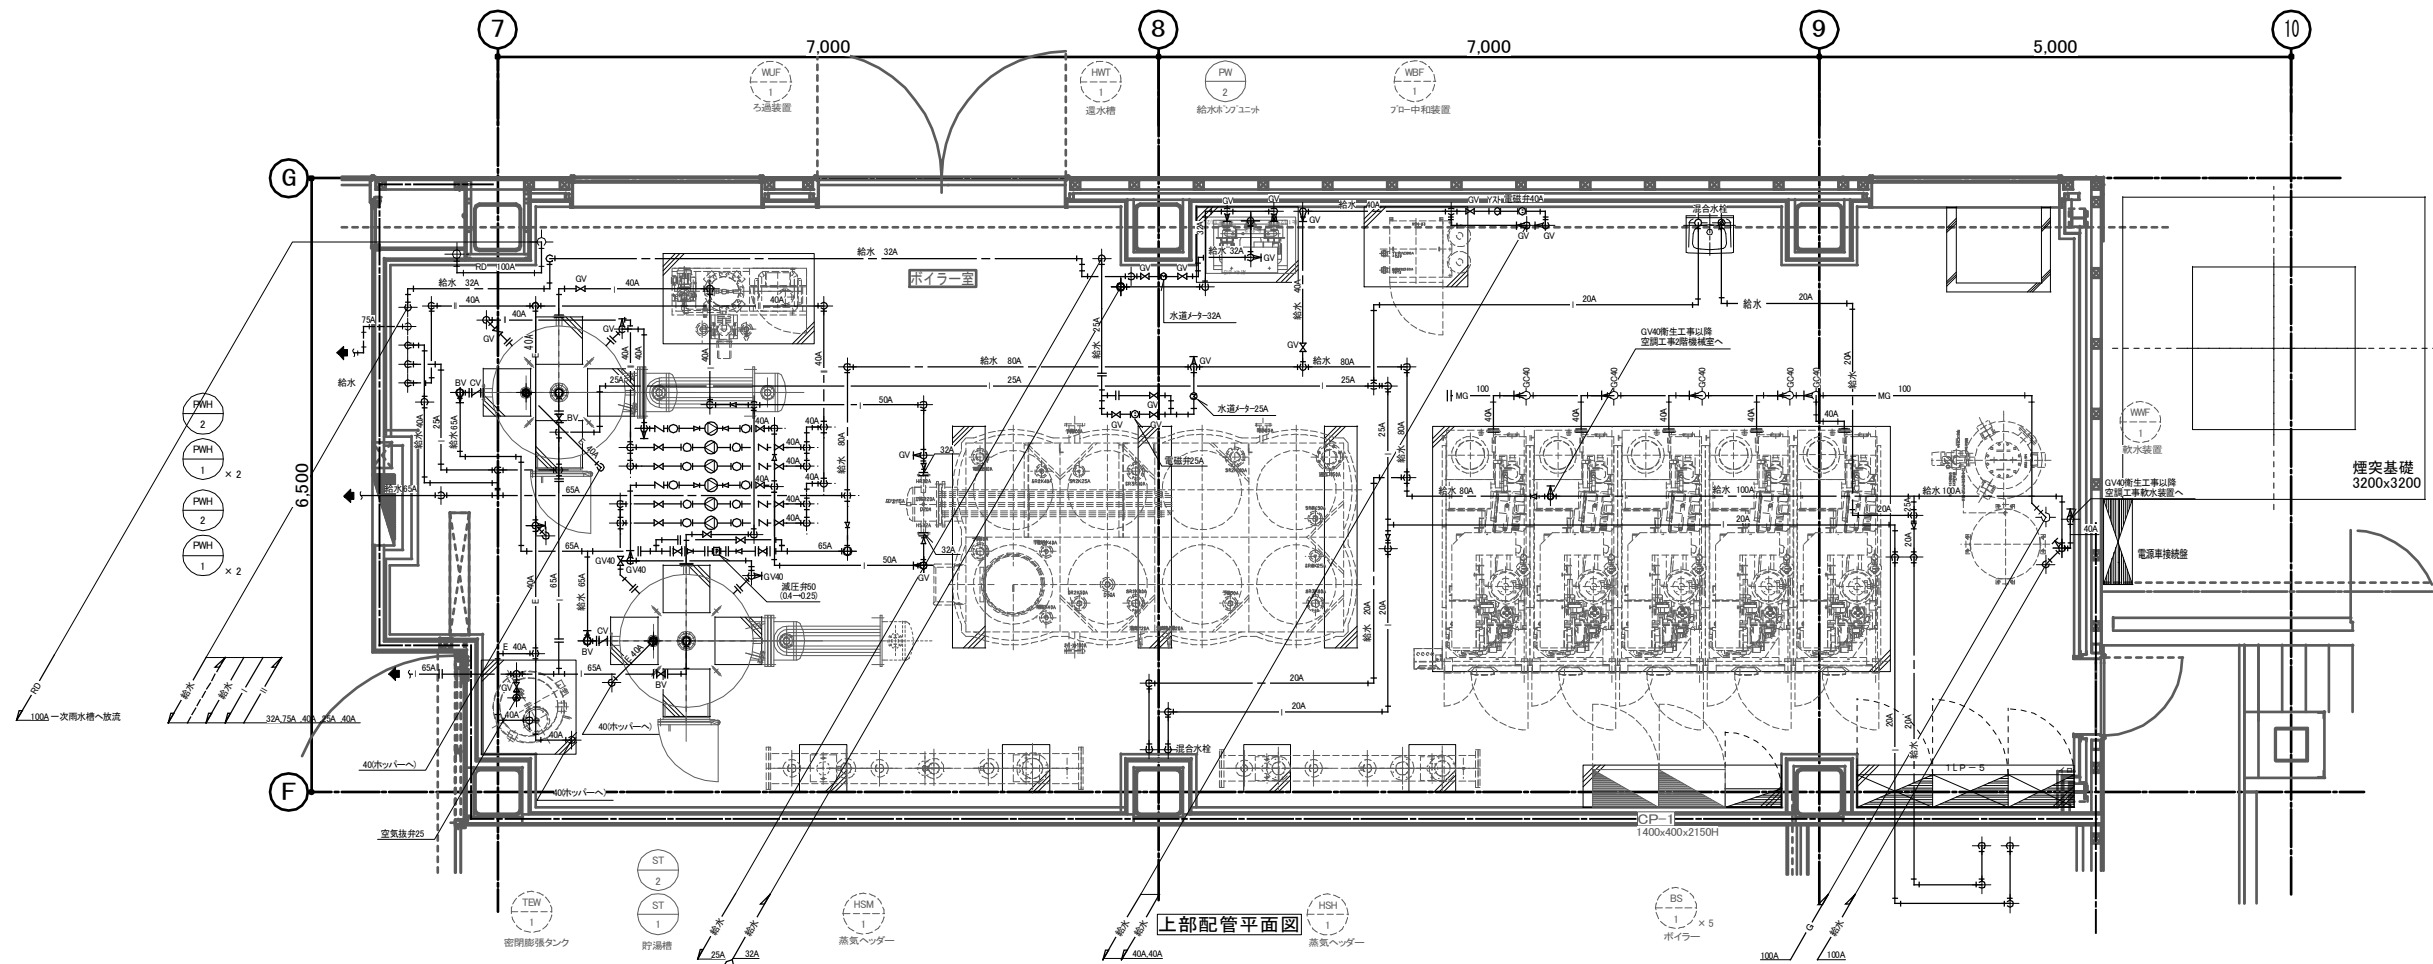

竣工図
2012.1.31



KUME
SEKKEI 株式会社 久米設計




2010. 6. 30
PA
RSE

構造・設備関係規定に適合することを確認した者
構造1級建築士 建築士証交付番号 号
設備1級建築士 建築士証交付番号 号


1級建築士 登録番号103555号 栗林 昌樹
1級建築士 登録番号173213号 河崎 修
建築設備士 登録番号 11C2-7007RK号 氏家 純

平成22年度(仮称)富谷町学校給食センター新築工事
給排水衛生設備 1階ボイラー室詳細図
A1:S=1:40
A3:S=1:80


図番
1090342
M-61

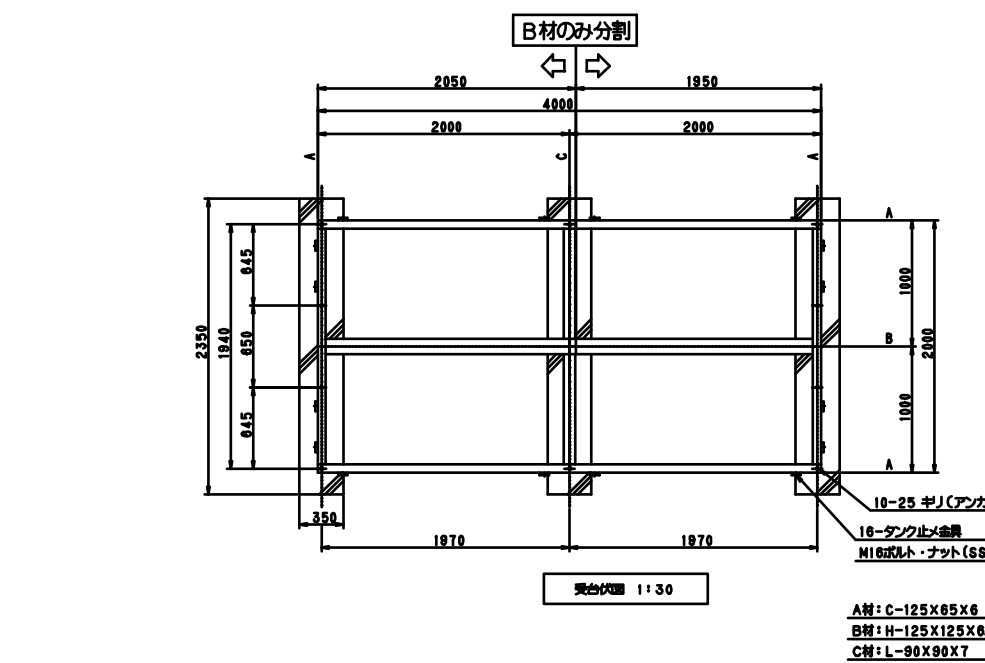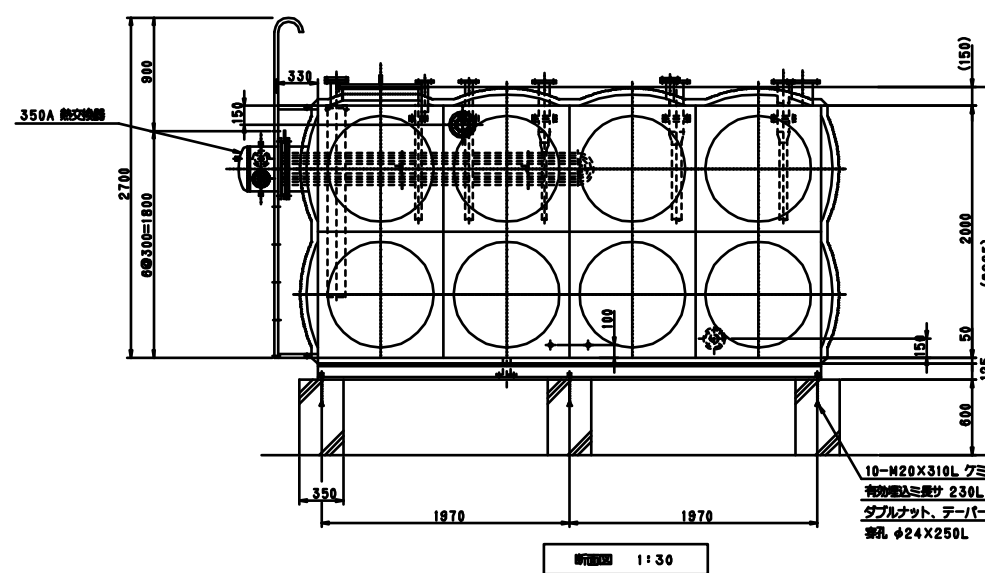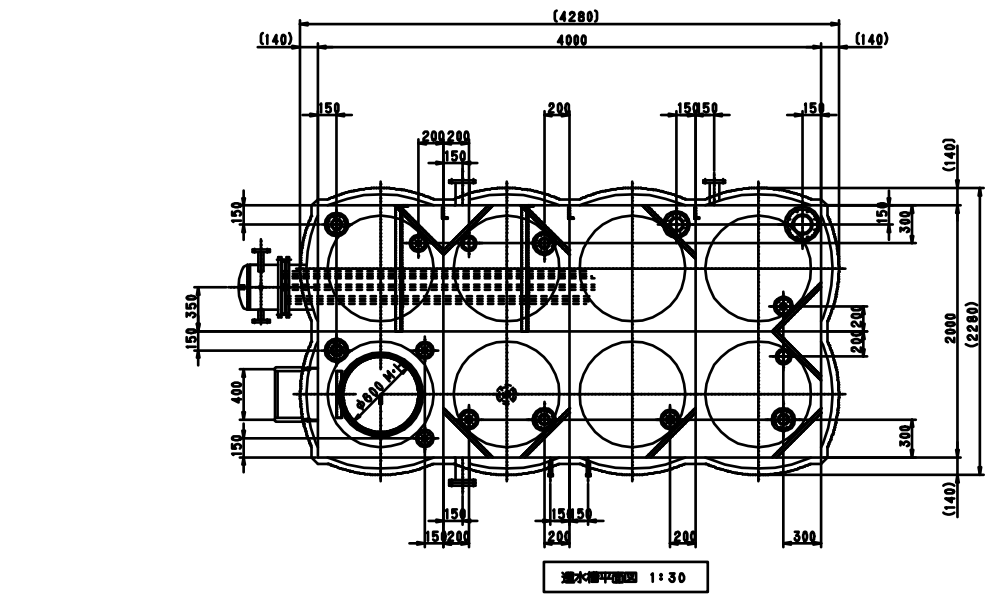

ステンレス/サニタリ給排水槽仕様		
寸法	2000 X 4000 X 2000 H	1階 S=1/30
本体	天井板	SUS444-1.5t
	側板上段	SUS444-2.0t
	側板下段・底版	SUS444-2.5t
構造	L-30X80X3	SUS444
トラップ	内: L-30X30X2	SUS444
	外: 6TK-φ27.2 RB-φ16	SS400
フランチ	J1810KF 鋼製品(給排水設備のみ J185KF 鋼製品)	SUS304
保層	50mm断熱材(スチレン)の上、0.6mmアルミラッピング(完全密アピトン)	
実寸	2000 X 4000 X 125 H	SS400
	C-125X65X6 H-125X125X6.5X9 L-90X90X7	
仕上	塗装: 無機塗膜メッキ (外タラップ除)	
質量	本体: 1100 kg 実寸: 200 kg 計: 1300 kg	
特記	断熱: KH=1.5 断熱設置	
	現場組立	
	タンク使用用途: 通水用	
	350A 給排水設備	
	シールド管: 入口75℃, 出口67.5℃(流量: 80.1 lit/min)	
	チューブ管: 入口65℃, 出口60℃(流量: 120 lit/min)	
	通水は水栓式温水	
	マンホールは汚水用仕様	

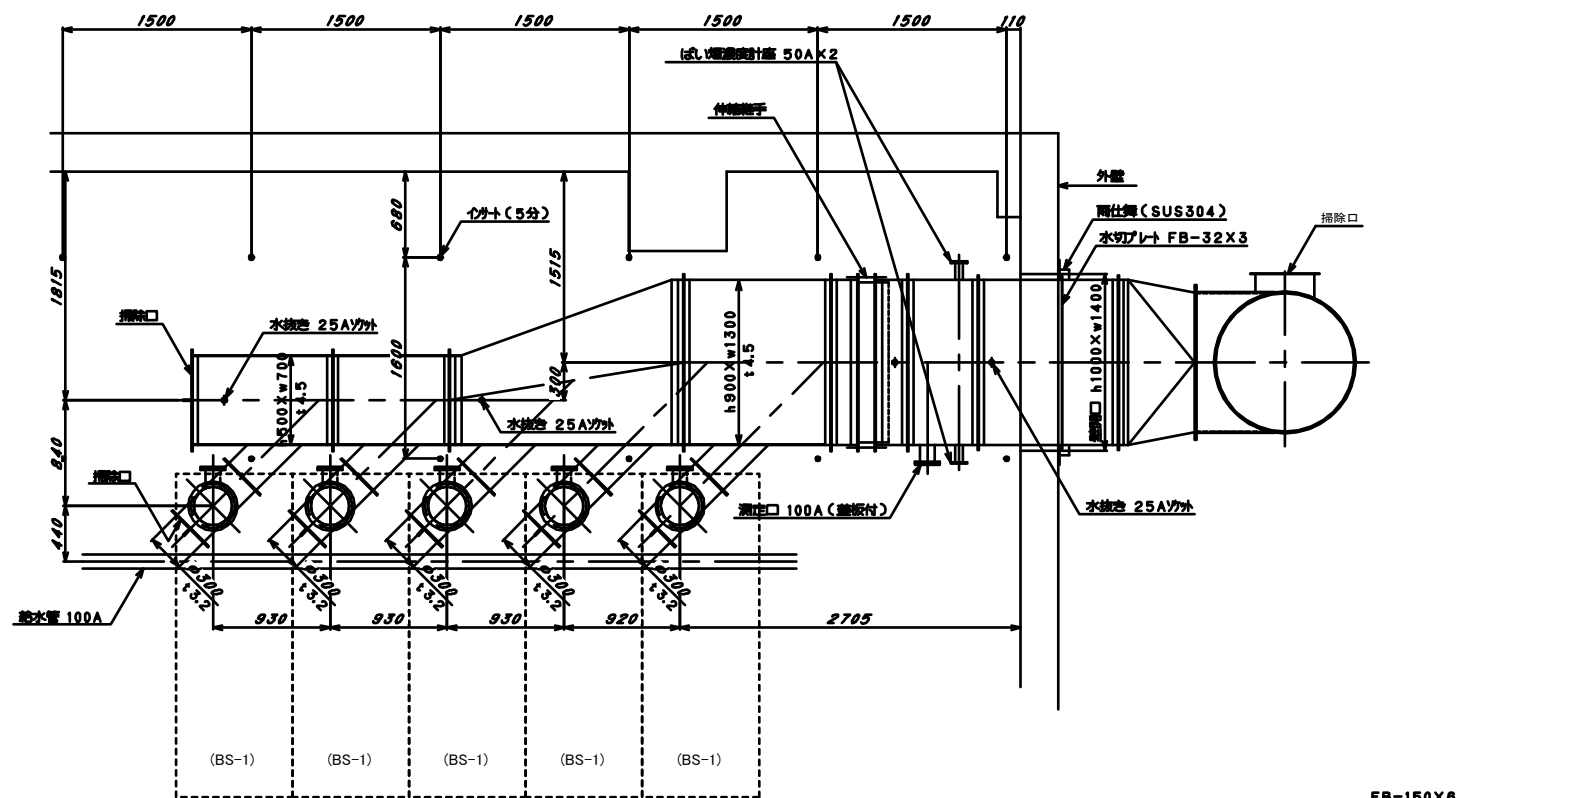

煙突構造仕様	
寸法	煙突: φ1100xH13000
本体	肉厚: t6, t9 (SS400) 煙道: t6, t4.5
脚部	肉厚: t26, t9
仕上	煙突外部: 防錆防止め
	煙道外部: 防錆防止め
質量	煙突: 約3300kg
基礎仕様	RW75% + アルミワム板

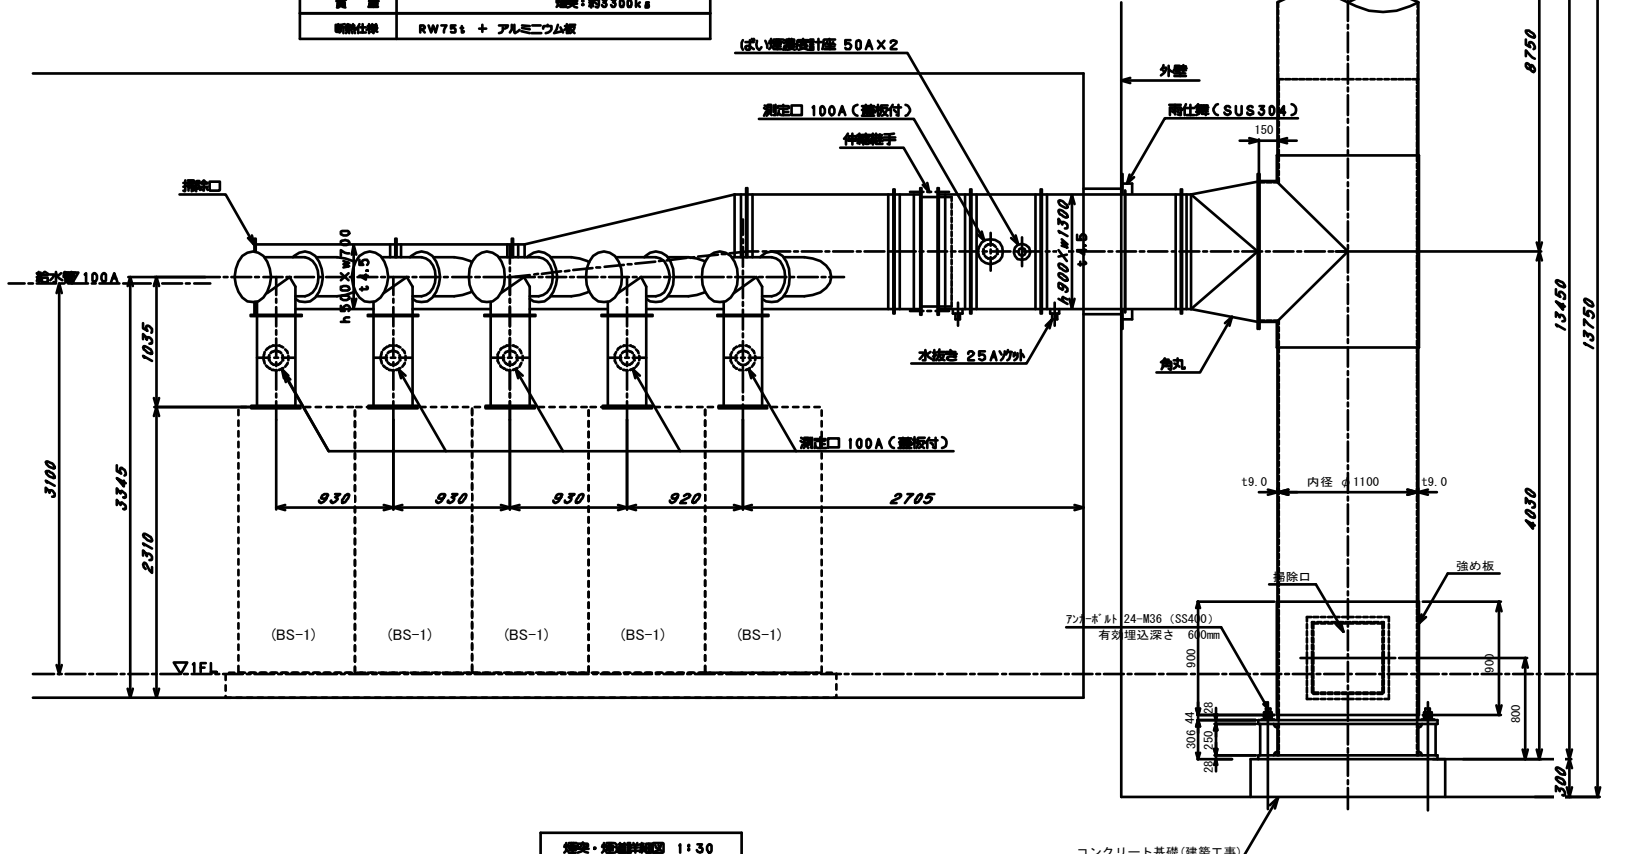

竣工図

2012.1.31



KUME 株式会社 久米設計


2010. 6. 30
PA
1階
1階

1 設計者 建築士 登録番号 103555号 栗林 康樹
1 監理者 建築士 登録番号 173213号 片岡 修
1 設備者 建築士 登録番号 11C2-7007RK号 片岡 修


平成22年度(仮称)富谷町学校給食センター新築工事
空調設備 通水・煙突詳細図
A1:S=1:30
A3:S=1:100

1090342
M-19

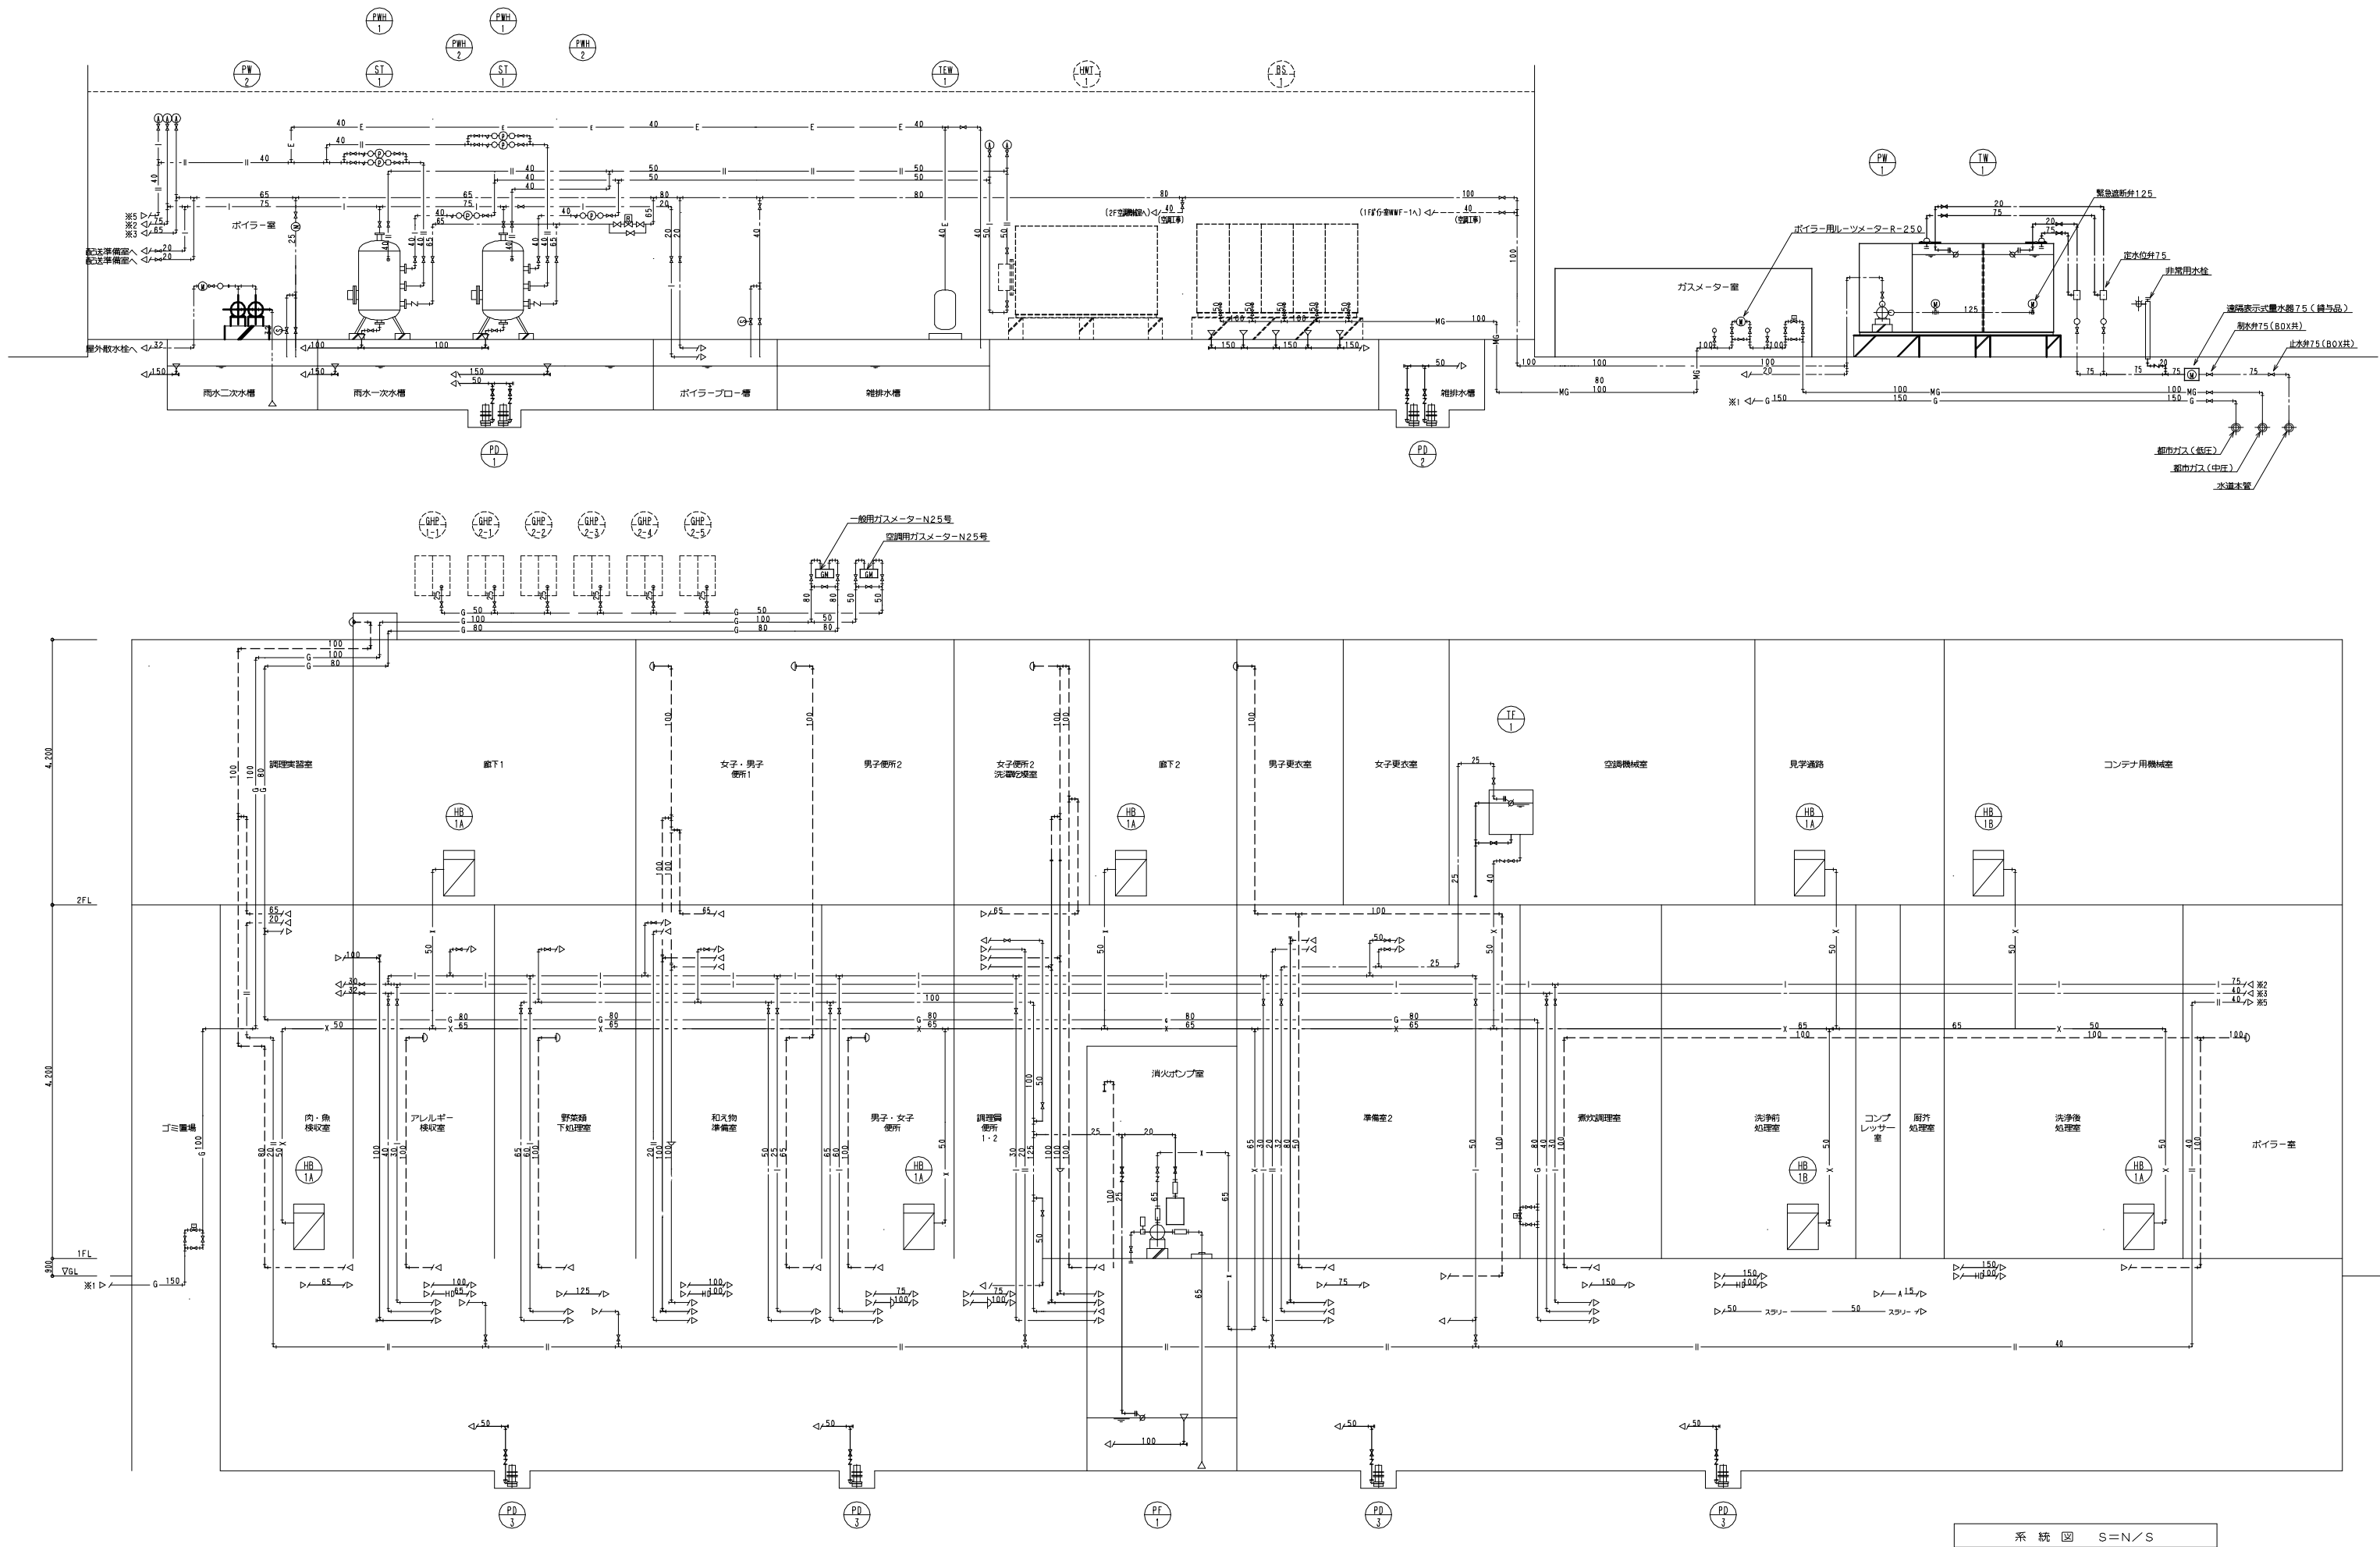

系 統 図 S=N/S

竣工図 2012. 1. 31	竣工	KUME SEKKEI 株式会社 久米設計	DATE 2010. 6. 30 PA REVISION	構造・設備関係規定に適合することを確認した者 構造 1 級建築士 登録番号 103555 号 栗林 昌樹 設備 1 級建築士 建築士証交付番号 号 河崎 修 設備 1 級建築士 建築士証交付番号 号 氏家 純	図名 平成 2 2 年度 (仮称) 富谷町学校給食センター新築工事 設備名 給排水衛生設備 系統図 図例 A1:S=N:S A3:S=N:S	図番 1090342 図名 M-50
---------------------------------------	---	--	--	--	---	--