

仕 様 書

No.	件 名	月 額	月 数	金 額	備 考
1	富谷小学校LED賃貸借業務		120		
2	富ヶ丘小学校LED賃貸借業務		120		
3	東向陽台小学校LED賃貸借業務		120		
4	あけの平小学校LED賃貸借業務		120		
5	日吉台小学校LED賃貸借業務		120		
6	成田東小学校LED賃貸借業務		120		
7	成田小学校LED賃貸借業務		120		
8	明石台小学校LED賃貸借業務		120		
	小学校費計				①
9	富谷中学校LED賃貸借業務		120		
10	富谷第二中学校LED賃貸借業務		120		
11	東向陽台中学校LED賃貸借業務		120		
12	日吉台中学校LED賃貸借業務		120		
13	成田中学校LED賃貸借業務		120		
	中学校費計				②
	計				①+②
	消 費 税				10%
	合 計				

特記仕様書

1 業務名

令和7～17年度 富谷市立小中学校LED照明器具賃貸借業務

2 業務の目的

富谷市立小中学校の既存照明ランプをLED照明ランプに交換することで、消費電力抑制、維持管理費の削減及び温室効果ガス排出量の削減を図るもの。

3 業務の範囲

- (1) LED照明ランプ及び灯具の賃貸借（リース）（動産総合保険含む）
（灯具については必要な場合のみ）
- (2) 既存蛍光ランプ、水銀ランプをLED照明ランプに取り替える工事、LED照明ランプの性能を発揮するために必要な工事（蛍光灯安定器のバイパス工事）、灯具の交換が必要な場合の交換工事の施工及びこれらの工事で発生した廃棄物（既存のランプ、灯具等）の処分
- (3) 本業務により設置したLED照明ランプ・灯具の賃貸借契約期間中の維持管理

4 契約期間等

- (1) 履行期間 契約締結日の翌日から令和18年3月31日
（上記3の（2）の工事については、廃棄物の処分を除き、令和8年3月31日を完了期限とする。）
- (2) 賃貸借期間 令和8年4月1日～令和18年3月31日（120か月）

5 履行場所

学校名	所在地
富谷小学校	宮城県富谷市富谷狸屋敷85番地
富ヶ丘小学校	宮城県富谷市富ヶ丘一丁目17番37号
東向陽台小学校	宮城県富谷市明石台一丁目37番地13
あけの平小学校	宮城県富谷市あけの平二丁目18番地1
日吉台小学校	宮城県富谷市日吉台一丁目13番地1
成田東小学校	宮城県富谷市成田六丁目36番地1
成田小学校	宮城県富谷市成田三丁目1番地1
明石台小学校	宮城県富谷市明石台五丁目15番地1
富谷中学校	宮城県富谷市穀田土間沢一番9番地
富谷第二中学校	宮城県富谷市あけの平三丁目86番地
東向陽台中学校	宮城県富谷市明石台一丁目14番地
日吉台中学校	宮城県富谷市日吉台三丁目19番地2
成田中学校	宮城県富谷市成田三丁目34番地1

6 交換対象数・照明ランプの仕様

「(別表) 対象施設別LED照明器具仕様及び数量一覧」のとおり

7 用語の定義

この契約において、次の各号に掲げる用語の意義は、当該各号に定めるところによる。

- (1) 発注者 富谷市
- (2) 受注者 本賃貸借契約に基づき、3に掲げる範囲の業務等を提供する者
- (3) 各学校担当者 5の各学校の教頭等
- (4) 対象物件 本賃貸借契約の対象となるLED照明ランプ、灯具並びに次号の取替工事により灯具等に接続され、又はLED照明ランプ及び灯具の本来の性能を発揮するために設置される部材
- (5) 取替工事 各学校の既存ランプ（一部灯具を含む）を、受注者が調達した対象物件に取り替える工事を言い、LED照明ランプの性能を発揮するために必要な工事（蛍光灯安定器のバイパス工事等）を含む。

8 取替工事

- (1) 契約後速やかに施工計画として次の資料を作成のうえ、発注者と協議すること。様式は任意とする。
 - (ア) 施工スケジュール
 - (イ) 機器構成一覧表
 - (ウ) 施工に係る作業体制表
 - (エ) 維持管理体制表
- (2) 取替工事の施工前に現場調査、回路調査等を十分に行い、作業を実施すること。
- (3) 取替工事に使用する雑材は全て新品とする。
- (4) 取替工事にあたっての安全管理については、各学校担当者と打ち合わせを行い、受注者の負担で作業場所とその近辺の安全確保に必要な措置を講ずること。
- (5) 取替工事の施工に伴い、停電など学校の運営に影響がある措置が必要な場合は、事前に各学校担当者と日程等を調整し、事故、紛争等を防止すること。
- (6) 搬入・搬出経路については、学校の管理運営上の支障に留意し、各学校担当者の承諾を得ること。
- (7) 取替工事及び検査等のすべての作業日程は、各学校担当者と十分協議して設定すること。
- (8) 現場建物等に損傷を与えることの無いように十分に注意し、万一損傷を与えた場合は、受注者の責任及び費用負担において補修または復旧を行うこと。
- (9) 既設のランプ及び必要に応じて交換する既設の灯具などの撤去した物品、発生材の処理については、全て施設外に搬出し、建設工事に係る資材の再資源化等に関する法律、再生資源の利用の促進に関する法律、廃棄物の処理及び清掃に関する法律、その他関係法令に従い適切に処理すること。
- (10) 設置が完了したLED照明ランプ、灯具は、順次、各学校が試行的に使用することとし、賃貸借期間開始日までに不具合が発生した場合、その復旧は費用負担も含め受注者が行うものとする。
- (11) 受注者は、取替工事の前後で校正証明書の有る照度計で照度実測を行い、性能を確認すること。
- (12) 履行に係る全ての経費を賃貸借料に含めることとする。
- (13) 仮設・養生工に関する留意事項
 - (ア) 作業の際は床や壁等、必要な範囲で、シート・合板・ゴムマット等により養生を行うこと。
 - (イ) 取替工事に使用する電気については、受注者負担とすること。
 - (ウ) 器具等の保管場所については、各学校担当者と協議すること。
- (14) 取替工事中に事故が発生した場合は、直ちに発注者及び各学校担当者に通報するとともに、事故発生報告書を発注者に速やかに提出すること。
- (15) 受注者は、取替工事完了後、完成図書（完成図、施工前・施工後（完成）の状況の撮影記録、設置

したLEDランプ・照明器具等の賃貸借物品一覧等)を提出すること。

(16) 設置作業に関して本仕様書に記載のない事項に疑義が生じた場合は、発注者と協議すること。

9 LEDランプ等の維持管理

(1) 受注者は、取替工事完了後、賃貸借（リース）期間終了までの間、対象物件が正常な状態で使用できるよう維持管理するものとする。

(2) 受注者は、本賃貸借契約の対象でない既存のランプ・灯具と対象物件が容易に判別できるよう、対象物件に明示するものとする。明示の方法は発注者及び各学校担当者と協議して決定すること。

(3) 受注者は、契約締結日から賃貸借（リース）期間終了までの間、保険（動産総合保険等）に加入するとともに、対象物件に不具合が発生した場合、受注者の費用負担により、速やかに修繕・交換等の処置を行うものとする。

(4) 受注者は、照明機器の設置後から賃貸借（リース）期間終了までの間の維持管理について、緊急連絡先、担当者名を記載し、書面で発注者及び各学校担当者へ届け出ること。保守管理体制に変更が生じた場合も同様とする。

10 賃貸借（リース）契約について

(1) 事業形態

LED照明ランプ及び灯具の賃貸借、取替工事及び維持管理を含めた包括的リース契約

(2) 賃貸借（リース）料支払い条件

毎四半期末締めとし、請求書受理後30日以内に口座振り込みとする。

(3) 賃貸借（リース）契約に含まれる事項

(ア) LED照明ランプ、灯具及び付属品一式

(イ) 取替工事に係る工事費

(ウ) 既存ランプ及び既存灯具等の処分費用

(エ) リース金利及び保険費用（動産総合保険、損害賠償保険等）

(オ) 維持管理費用（定期点検、部品交換、緊急修理、不点灯時の対応等）

11 賃貸借（リース）契約期間満了後の設備の取り扱いについて

賃貸借（リース）期間が満了し、発注者がリース料を完済したときに、対象物件の所有権を受注者から発注者に帰属するものとする。なお、賃貸借（リース）期間の満了後、本市がリース料を完済するまでの間、対象物件に不具合が生じた場合は、受注者が負担の上、対象物件が正常に動作するよう復旧すること。

12 その他

(1) 本仕様書の内容と現場の状況に齟齬があるときは、受注者は、対応について発注者と協議すること。

(2) 仕様書に明示されていない事項については、受注者は、発注者と協議のうえ、実施の有無を決定すること。

(別表) 対象施設別LED照明器具仕様及び数量一覧

1. 照明器具の共通仕様

- (1) 照明器具及び光源 (LED) は、施設用照明器具又は公共施設用照明器具の製造、類似事業における導入実績がある国内メーカーの製品とすること。
- (2) 製品の製造業者は、ISO9001・ISO14001認証を取得していること。
- (3) 照明器具及び光源 (LED) は、未使用品であること。
- (4) 照明器具は既存照明器具を使用又は交換し、LED化に伴う配線工事を行うこと。
- (5) 製品に使用されているLEDチップは、製造業者を明確にできること。
- (6) 無線調光制御においては、下記事項を全て満たすこととする。
 - ・新規配線工事が無いこと
 - ・制御端末は、専用スイッチまたはリモコンと汎用タブレットの双方で制御が可能なこと
 - ・タブレット上に配灯図を落とし込み、照明制御が可能なこと
 - ・復電時は、必ず調光率100%で点灯すること
 - ・調光設定は5%~100%とする
 - ・照明機器1台ずつの点滅、調光が可能であること

2. LED照明器具仕様一覧

項目	要求仕様		
	A-1	A-2	A-3
	直管LEDランプ HF32相当	直管LEDランプ HF32相当	直管LEDランプ HF32相当
器具光束	2,500lm以上	2,500lm以上	2,500lm以上
定格消費電力	13.8W以下	16.1W以下	16.8W以下
発光効率	181.1lm/W以上	155.2lm/W以上	148.8lm/W以上
質量	220g以下	345g以下	262g以下
色温度	5,000K	5,000K	5,000K
演色評価数	Ra83以上	Ra83以上	Ra83以上
設計寿命	40,000時間以上	40,000時間以上	40,000時間以上
電源内蔵	内蔵	内蔵	内蔵
給電方式	両側給電	片側給電	片側給電
機能	-	-	-
交換方式	ランプ交換	ランプ交換	ランプ交換
その他	-	-	-
数量	8,599	1007	75

項目	要求仕様		
	A-4	A-5	A-6
	直管LEDランプ FLR110相当	直管LEDランプ FL20相当	直管LEDランプ FL20相当
器具光束	5,400lm以上	1,000lm以上	1,000lm以上
定格消費電力	30.9W以下	6.1W以下	7.0W以下
発光効率	174.7lm/W以上	163.9lm/W以上	142.8lm/W以上
質量	550g以下	120g以下	148g以下
色温度	5,000K	5,000K	5,000K
演色評価数	Ra83以上	Ra83以上	Ra83以上
設計寿命	40,000時間以上	40,000時間以上	40,000時間以上
電源内蔵	内蔵	内蔵	内蔵
給電方式	両側給電	両側給電	片側給電
機能	-	-	-
交換方式	ランプ交換	ランプ交換	ランプ交換
その他	-	-	-
数量	25	585	29

項目	要求仕様		
	A-7	A-8	A-9
	直管LEDランプ FL20相当	直管LEDランプ FL15相当	直管LEDランプ FL10相当
器具光束	1,000lm以上	750lm以上	600lm以上
定格消費電力	6.6W以下	4.8W以下	4.4W以下
発光効率	151.5lm/W以上	156.2lm/W以上	136.3lm/W以上
質量	109g以下	87g以下	74g以下
色温度	5,000K	5,000K	5,000K
演色評価数	Ra83以上	Ra83以上	Ra83以上
設計寿命	40,000時間以上	40,000時間以上	40,000時間以上
電源内蔵	内蔵	内蔵	内蔵
給電方式	-	-	-
機能	-	-	-
交換方式	ランプ交換	ランプ交換	ランプ交換
その他	-	-	-
数量	40	11	74

項目	要求仕様		
	B-1	B-2	B-3
	40形一体型照明 HF32×2灯相当	40形一体型照明 HF32×2灯相当	40形一体型照明 HF32×2灯相当
器具光束	6,900lm以上	5,200lm以上	5,200lm以上
定格消費電力	41.3W以下	31.5W以下	31.5W以下
発光効率	167.0lm/W以上	165.0lm/W以上	165.0lm/W以上
質量	2200g以下	1900g以下	2200g以下
色温度	5,000K	5,000K	5,000K
演色評価数	Ra85以上	Ra85以上	Ra85以上
設計寿命	40,000時間以上	40,000時間以上	40,000時間以上
電源内蔵	内蔵	内蔵	内蔵
給電方式	-	-	-
機能	-	-	-
交換方式	器具交換	器具交換	器具交換
その他	-	-	-
数量	6	102	58

項目	要求仕様		
	B-4	B-5	B-6
	40形一体型照明 HF32×2灯相当	40形一体型照明 FLR40×2灯相当	40形一体型照明 FLR40×2灯相当
器具光束	5,200lm以上	4,000lm以上	4,000lm以上
定格消費電力	31.5W以下	24.7W以下	24.7W以下
発光効率	165.0lm/W以上	161.9lm/W以上	161.9lm/W以上
質量	1300g以下	1900g以下	2200g以下
色温度	5,000K	5,000K	5,000K
演色評価数	Ra85以上	Ra85以上	Ra85以上
設計寿命	40,000時間以上	40,000時間以上	40,000時間以上
電源内蔵	内蔵	内蔵	内蔵
給電方式	-	-	-
機能	-	-	-
交換方式	器具交換	器具交換	器具交換
その他	-	-	-
数量	24	2	8

項目	要求仕様		
	B-7	B-8	B-9
	40形一体型照明 FLR40×2灯相当	40形一体型照明 FLR40×2灯相当	40形一体型照明 FLR40×2灯相当
器具光束	4,000lm以上	4,000lm以上	3,600lm以上
定格消費電力	24.7W以下	25.2W以下	24.7W以下
発光効率	161.9lm/W以上	158.7lm/W以上	145.7lm/W以上
質量	1300g以下	2300g以下	1300g以下
色温度	5,000K	5,000K	3,000K
演色評価数	Ra85以上	Ra85以上	Ra85以上
設計寿命	40,000時間以上	40,000時間以上	40,000時間以上
電源内蔵	内蔵	内蔵	内蔵
給電方式	-	-	-
機能	-	-	-
交換方式	器具交換	器具交換	器具交換
その他	-	IP23	-
数量	6	1	64

項目	要求仕様		
	B-10	B-11	B-12
	40形一体型照明 HF32×1灯相当	40形一体型照明 HF32×1灯相当	40形一体型照明 FLR40×1灯相当
器具光束	2,500lm以上	2,500lm以上	2,000lm以上
定格消費電力	15.2W以下	15.2W以下	12.4W以下
発光効率	164.4lm/W以上	164.4lm/W以上	161.2lm/W以上
質量	1900g以下	1300g以下	1900g以下
色温度	5,000K	5,000K	5,000K
演色評価数	Ra85以上	Ra85以上	Ra85以上
設計寿命	40,000時間以上	40,000時間以上	40,000時間以上
電源内蔵	内蔵	内蔵	内蔵
給電方式	-	-	-
機能	-	-	-
交換方式	器具交換	器具交換	器具交換
その他	-	-	-
数量	106	22	1

項目	要求仕様		
	B-13	B-14	B-15
	40形一体型照明 FLR40×1灯相当	40形一体型照明 HF32×2灯相当	40形一体型照明 FLR40×2灯相当
器具光束	2,000lm以上	5,000lm以上	4,000lm以上
定格消費電力	12.4W以下	31.5W以下	24.7W以下
発光効率	161.2lm/W以上	158.7lm/W以上	161.9lm/W以上
質量	1300g以下	2900g以下	2900g以下
色温度	5,000K	5,000K	5,000K
演色評価数	Ra85以上	Ra85以上	Ra85以上
設計寿命	40,000時間以上	40,000時間以上	40,000時間以上
電源内蔵	内蔵	内蔵	内蔵
給電方式	-	-	-
機能	-	-	-
交換方式	器具交換	器具交換	器具交換
その他	-	-	-
数量	1	39	6

項目	要求仕様		
	B-16	B-17	B-18
	40形一体型照明 HF32×2灯相当	40形一体型照明 HF32×2灯相当	40形一体型照明 HF32×1灯相当
器具光束	5,000lm以上	5,000lm以上	2,800lm以上
定格消費電力	31.5W以下	31.5W以下	20.1W以下
発光効率	158.7lm/W以上	158.7lm/W以上	139.3lm/W以上
質量	2600g以下	3000g以下	5900g以下
色温度	5,000K	5,000K	5,000K
演色評価数	Ra85以上	Ra85以上	Ra85以上
設計寿命	40,000時間以上	40,000時間以上	40,000時間以上
電源内蔵	内蔵	内蔵	内蔵
給電方式	-	-	-
機能	-	-	-
交換方式	器具交換	器具交換	器具交換
その他	-	-	-
数量	3	6	8

項目	要求仕様		
	B-19	B-20	B-21
	40形一体型照明 HF32×1灯相当	110形一体型照明 FLR110×1灯相当	20形一体型照明 HF32×1灯相当
器具光束	2,100lm以上	5,000lm以上	2,000lm以上
定格消費電力	15.2W以下	30.5W以下	12.6W以下
発光効率	138.1lm/W以上	163.9lm/W以上	158.7lm/W以上
質量	5900g以下	3800g以下	1000g以下
色温度	5,000K	5,000K	5,000K
演色評価数	Ra85以上	Ra85以上	Ra85以上
設計寿命	40,000時間以上	40,000時間以上	40,000時間以上
電源内蔵	内蔵	内蔵	内蔵
給電方式	-	-	-
機能	-	-	-
交換方式	器具交換	器具交換	器具交換
その他	-	-	-
数量	1	18	2

項目	要求仕様		
	B-22	B-23	B-24
	20形一体型照明 HF32×1灯相当	20形一体型照明 HF32×1灯相当	40形一体型照明 FLR40×2灯相当
器具光束	2,000lm以上	1,900lm以上	3,900lm以上
定格消費電力	12.6W以下	12.6W以下	25.5W以下
発光効率	158.7lm/W以上	150.7lm/W以上	152.9lm/W以上
質量	1300g以下	1500g以下	2500g以下
色温度	5,000K	5,000K	5,000K
演色評価数	Ra85以上	Ra85以上	Ra85以上
設計寿命	40,000時間以上	40,000時間以上	40,000時間以上
電源内蔵	内蔵	内蔵	内蔵
給電方式	-	-	-
機能	-	-	-
交換方式	器具交換	器具交換	器具交換
その他	-	-	-
数量	2	16	15

項目	要求仕様		
	B-25	B-26	B-27
	40形一体型照明 FLR40×2灯相当	40形一体型照明 HF32×1灯相当	40形一体型照明 HF32×1灯相当
器具光束	3,800lm以上	3,300lm以上	2,500lm以上
定格消費電力	25.5W以下	23.3W以下	18.4W以下
発光効率	149.0lm/W以上	141.6lm/W以上	135.8lm/W以上
質量	2100g以下	4600g以下	4400g以下
色温度	5,000K	5,000K	5,000K
演色評価数	Ra85以上	Ra85以上	Ra85以上
設計寿命	40,000時間以上	40,000時間以上	40,000時間以上
電源内蔵	内蔵	内蔵	内蔵
給電方式	-	-	-
機能	非常用電源内蔵	非常用電源内蔵	非常用電源内蔵
交換方式	器具交換	器具交換	器具交換
その他	非常灯兼用形	階段通路誘導灯兼用形	階段通路誘導灯兼用形
数量	1	23	4

項目	要求仕様		
	C-1	C-2	C-3
	スクエア照明 FHP45×3灯相当	スクエア照明 FHP45×3灯相当	スクエア照明 FHP32×3灯相当
器具光束	9,000lm以上	6,000lm以上	4,500lm以上
定格消費電力	58.2W以下	38.9W以下	31.5W以下
発光効率	154.6lm/W以上	154.2lm/W以上	142.8lm/W以上
質量	7000g以下	7000g以下	4800g以下
色温度	5,000K	5,000K	5,000K
演色評価数	Ra85以上	Ra85以上	Ra85以上
設計寿命	40,000時間以上	40,000時間以上	40,000時間以上
電源内蔵	内蔵	内蔵	内蔵
給電方式	-	-	-
機能	PWM調光対応	PWM調光対応	PWM調光対応
交換方式	器具交換	器具交換	器具交換
その他	-	-	-
数量	7	17	26

項目	要求仕様		
	C-4	C-5	C-6
	スクエア照明 FHP23×4灯相当	スクエア照明 FHP45×3灯相当	スクエア照明 FHP45×3灯相当
器具光束	3,000lm以上	9,000lm以上	6,000lm以上
定格消費電力	21.0W以下	58.2W以下	38.9W以下
発光効率	142.8lm/W以上	154.6lm/W以上	154.2lm/W以上
質量	3300g以下	3800g以下	3800g以下
色温度	5,000K	5,000K	5,000K
演色評価数	Ra85以上	Ra85以上	Ra85以上
設計寿命	40,000時間以上	40,000時間以上	40,000時間以上
電源内蔵	内蔵	内蔵	内蔵
給電方式	-	-	-
機能	PWM調光対応	PWM調光対応	PWM調光対応
交換方式	器具交換	器具交換	器具交換
その他	-	-	-
数量	127	18	20

項目	要求仕様		
	C-7	C-8	C-9
	スクエア照明 FHP32×4灯相当	スクエア照明 FHP32×3灯相当	スクエア照明 FHP23×3灯相当
器具光束	8,000lm以上	4,500lm以上	3,000lm以上
定格消費電力	49.4W以下	31.5W以下	21.0W以下
発光効率	161.9lm/W以上	142.8lm/W以上	142.8lm/W以上
質量	2900g以下	2900g以下	1600g以下
色温度	5,000K	5,000K	5,000K
演色評価数	Ra85以上	Ra85以上	Ra85以上
設計寿命	40,000時間以上	40,000時間以上	40,000時間以上
電源内蔵	内蔵	内蔵	内蔵
給電方式	-	-	-
機能	PWM調光対応	PWM調光対応	PWM調光対応
交換方式	器具交換	器具交換	器具交換
その他	-	-	-
数量	6	97	2

項目	要求仕様		
	D-1	D-2	D-3
	ダウンライト 白熱灯100W相当	ダウンライト 白熱灯100W相当	ダウンライト 白熱灯60W相当
器具光束	750lm以上	750lm以上	435lm以上
定格消費電力	7.0W以下	7.0W以下	4.7W以下
発光効率	107.1lm/W以上	107.1lm/W以上	92.5lm/W以上
質量	260g以下	260g以下	300g以下
色温度	5,000K	2,700K	5,000K
演色評価数	Ra85以上	Ra85以上	Ra82以上
設計寿命	40,000時間以上	40,000時間以上	40,000時間以上
電源内蔵	内蔵	内蔵	内蔵
給電方式	-	-	-
機能	防塵・防水性能	防塵・防水性能	防塵・防水性能
交換方式	器具交換	器具交換	器具交換
その他	-	IP43	人感センサー付・IP43
数量	7	23	5

項目	要求仕様		
	D-4	D-5	D-6
	ダウンライト 白熱灯100W相当	ダウンライト 白熱灯100W相当	ダウンライト 白熱灯100W相当
器具光束	730lm以上	750lm以上	750lm以上
定格消費電力	9.8W以下	7.0W以下	7.0W以下
発光効率	74.4lm/W以上	107.1lm/W以上	107.1lm/W以上
質量	500g以下	260g以下	260g以下
色温度	5,000K	5,000K	2,700K
演色評価数	Ra85以上	Ra85以上	Ra85以上
設計寿命	40,000時間以上	40,000時間以上	40,000時間以上
電源内蔵	内蔵	内蔵	内蔵
給電方式	-	-	-
機能	-	防塵・防水性能	防塵・防水性能
交換方式	器具交換	器具交換	器具交換
その他	-	IP43	IP43
数量	238	215	388

項目	要求仕様		
	D-7	D-8	D-9
	ダウンライト FHT24相当	ダウンライト FHT32相当	ダウンライト FHT32相当
器具光束	850lm以上	1,100lm以上	1,000lm以上
定格消費電力	7.3W以下	9.8W以下	9.8W以下
発光効率	116.4lm/W以上	112.2lm/W以上	102.0lm/W以上
質量	550g以下	630g以下	650g以下
色温度	5,000K	5,000K	5,000K
演色評価数	Ra85以上	Ra85以上	Ra85以上
設計寿命	40,000時間以上	40,000時間以上	40,000時間以上
電源内蔵	内蔵	内蔵	内蔵
給電方式	-	-	-
機能	PWM調光対応	PWM調光対応	PWM調光対応
交換方式	器具交換	器具交換	器具交換
その他	-	-	-
数量	51	64	11

項目	要求仕様		
	D-10	D-11	D-12
	ダウンライト FHT32相当	ダウンライト FHT42相当	ダウンライト FHT42×2相当
器具光束	1,400lm以上	1,800lm以上	2,400lm以上
定格消費電力	11.4W以下	14.6W以下	19.5W以下
発光効率	122.8lm/W以上	123.2lm/W以上	123.0lm/W以上
質量	630g以下	630g以下	730g以下
色温度	5,000K	5,000K	5,000K
演色評価数	Ra85以上	Ra85以上	Ra85以上
設計寿命	40,000時間以上	40,000時間以上	40,000時間以上
電源内蔵	内蔵	内蔵	内蔵
給電方式	-	-	-
機能	PWM調光対応	PWM調光対応	PWM調光対応
交換方式	器具交換	器具交換	器具交換
その他	-	-	-
数量	51	67	44

項目	要求仕様		
	D-13	D-14	D-15
	ダウンライト CDM-TP150相当	ユニバーサルダウンライト FHT24相当	ユニバーサルダウンライト FHT24相当
器具光束	9,000lm以上	825lm以上	825lm以上
定格消費電力	60.0W以下	8.8W以下	7.4W以下
発光効率	150.0lm/W以上	93.7lm/W以上	111.4lm/W以上
質量	2300g以下	410g以下	410g以下
色温度	5,000K	3,000K	3,000K
演色評価数	Ra85以上	Ra85以上	Ra85以上
設計寿命	40,000時間以上	40,000時間以上	40,000時間以上
電源内蔵	内蔵	内蔵	内蔵
給電方式	-	-	-
機能	PWM調光対応	PWM調光対応	PWM調光対応
交換方式	器具交換	器具交換	器具交換
その他	-	-	-
数量	1	32	9

項目	要求仕様	
	D-16	D-17
	ユニバーサルダウンライト FHT32相当	高天井用ダウンライト 水銀灯400W相当
器具光束	1,100lm以上	13,700lm以上
定格消費電力	10.0W以下	56.6W以下
発光効率	110.0lm/W以上	242.0lm/W以上
質量	410g以下	4100g以下
色温度	5,000K	5,000K
演色評価数	Ra85以上	Ra75以上
設計寿命	40,000時間以上	60,000時間以上
電源内蔵	内蔵	内蔵
給電方式	-	-
機能	PWM調光対応	PWM調光対応
交換方式	器具交換	器具交換
その他	-	IP43
数量	7	4

項目	要求仕様		
	E-1	E-2	E-3
	スポットライト CDM-R35相当	スポットライト CDM-T70相当	スポットライト CDM-R35相当
器具光束	1,300lm以上	2,400lm以上	1,000lm以上
定格消費電力	14.6W以下	14.6W以下	15.0W以下
発光効率	89.0lm/W以上	164.3lm/W以上	66.6lm/W以上
質量	300g以下	1200g以下	273g以下
色温度	3,000K	6,000K~2,700K	3,000K
演色評価数	Ra85以上	Ra95以上	Ra95以上
設計寿命	40,000時間以上	40,000時間以上	40,000時間以上
電源内蔵	内蔵	内蔵	内蔵
給電方式	-	-	-
機能	-	無線調光対応	-
交換方式	器具交換	器具交換	器具交換
その他	-	-	-
数量	5	6	3

項目	要求仕様	
	E-4	E-5
	スポットライト ビームランプ 75W相当	スポットライト ビームランプ 75W相当
器具光束	700lm以上	700lm以上
定格消費電力	8.4W以下	8.4W以下
発光効率	83.3lm/W以上	83.3lm/W以上
質量	940g以下	940g以下
色温度	5,000K	3,000K
演色評価数	Ra83以上	Ra83以上
設計寿命	40,000時間以上	40,000時間以上
電源内蔵	内蔵	内蔵
給電方式	-	-
機能	防滴性能	防滴性能
交換方式	ランプ別・器具交換	ランプ別・器具交換
その他	IP23・E26口金	IP23・E26口金
数量	6	29

項目	要求仕様		
	F-1	F-2	F-3
	高天井照明 HID400相当	高天井照明 HID1000相当	高天井照明 HID150相当
器具光束	19,000lm以上	38,000lm以上	10,000lm以上
定格消費電力	99.0W以下	198.0W以下	56.1W以下
発光効率	191.9lm/W以上	191.9lm/W以上	178.2lm/W以上
質量	1200g以下	2200g以下	1500g以下
色温度	5,000K	5,000K	5,000K
演色評価数	Ra75以上	Ra75以上	Ra75以上
設計寿命	60,000時間以上	60,000時間以上	60,000時間以上
電源内蔵	内蔵	内蔵	内蔵
給電方式	-	-	-
機能	無線調光対応	無線調光対応	無線調光対応
交換方式	器具交換	器具交換	ランプ交換
その他	-	-	-
数量	36	68	8

項目	要求仕様	
	G-1	G-2
	防爆照明 HF32×1灯相当	防爆照明 水銀灯250W相当
器具光束	3,800lm以上	4,980lm以上
定格消費電力	29.0W以下	27.3W以下
発光効率	131.0lm/W以上	182.4lm/W以上
質量	1250g以下	8600g以下
色温度	5,000K	5,000K
演色評価数	Ra83以上	Ra83以上
設計寿命	60,000時間以上	60,000時間以上
電源内蔵	内蔵	内蔵
給電方式	片側給電	-
機能	噴流性能	噴流性能
交換方式	ランプ別・器具交換	器具交換
その他	IP65	IP65
数量	3	3

項目	要求仕様		
	H-1	H-2	H-3
	ブラケット FL20相当	小形シーリング 白熱灯100W相当	小形シーリング FL20相当
器具光束	1,000lm以上	570lm以上	915lm以上
定格消費電力	7.0W以下	5.3W以下	10.0W以下
発光効率	142.8lm/W以上	107.5lm/W以上	91.5lm/W以上
質量	1120g以下	665g以下	1030g以下
色温度	5,000K	2,700K	5,000K
演色評価数	Ra83以上	Ra83以上	Ra83以上
設計寿命	40,000時間以上	40,000時間以上	40,000時間以上
電源内蔵	内蔵	内蔵	内蔵
給電方式	片側給電	-	-
機能	防滴性能	防滴性能	防滴性能
交換方式	ランプ別・器具交換	ランプ別・器具交換	ランプ別・器具交換
その他	IP23・G13口金	IP23・GX53口金	IP23・GX53口金
数量		12	37

項目	要求仕様	
	H-4	H-5
	小形シーリング FL20相当	小形シーリング 白熱灯60W相当
器具光束	915lm以上	370lm以上
定格消費電力	10.0W以下	6.5W以下
発光効率	91.5lm/W以上	56.9lm/W以上
質量	1030g以下	800g以下
色温度	5,000K	2,700K
演色評価数	Ra83以上	Ra94以上
設計寿命	40,000時間以上	40,000時間以上
電源内蔵	内蔵	内蔵
給電方式	-	-
機能	防滴性能	防滴性能
交換方式	ランプ別・器具交換	ランプ別・器具交換
その他	IP23・GX53口金	人感センサー付・IP23・GX53口金
数量	2	6

項目	要求仕様	
	I-1	I-2
	シーリングライト FCL32+FCL30相当	ペンダントライト FCL32+FCL30相当
器具光束	3,300lm以上	2,850lm以上
定格消費電力	26.4W以下	28.8W以下
発光効率	125.0lm/W以上	98.9lm/W以上
質量	900g以下	1700g以下
色温度	6,500K	6,500K
演色評価数	Ra85以上	Ra80以上
設計寿命	40,000時間以上	40,000時間以上
電源内蔵	内蔵	内蔵
給電方式	-	-
機能	調光機能付	調光機能付
交換方式	器具交換	器具交換
その他	リモコン付	リモコン付
数量	4	8

項目	要求仕様	
	J-1	K-1
	手元灯 FL15相当	電球 FHT42相当
器具光束	800lm以上	1,550lm以上
定格消費電力	8.8W以下	10.0W以下
発光効率	90.9lm/W以上	155.0lm/W以上
質量	680g以下	119g以下
色温度	5,000K	5,000K
演色評価数	Ra85以上	Ra80以上
設計寿命	40,000時間以上	50,000時間以上
電源内蔵	内蔵	内蔵
給電方式	-	-
機能	-	-
交換方式	器具交換	ランプ交換
その他	コンセント付	IP20・GX24q口金
数量	2	18

項目	要求仕様		
	L-1	L-2	L-3
	電球 40形相当	電球 60形相当	電球 60形相当
器具光束	485lm以上	810lm以上	810lm以上
定格消費電力	4.4W以下	7.3W以下	6.3W以下
発光効率	110.2lm/W以上	110.9lm/W以上	128.5lm/W以上
質量	50g以下	50g以下	82g以下
色温度	5,000K	5,000K	3,000K
演色評価数	Ra83以上	Ra83以上	Ra83以上
設計寿命	40,000時間以上	40,000時間以上	40,000時間以上
電源内蔵	内蔵	内蔵	内蔵
給電方式	-	-	-
機能	-	-	-
交換方式	ランプ交換	ランプ交換	ランプ交換
その他	E26口金	E26口金	E26口金
数量	1	10	14

項目	要求仕様		
	L-4	L-5	L-6
	電球 60形相当	電球 60形相当	電球 100形相当
器具光束	810lm以上	440lm以上	1,600lm以上
定格消費電力	7.7W以下	3.8W以下	13.6W以下
発光効率	105.1lm/W以上	115.7lm/W以上	117.6lm/W以上
質量	93g以下	53g以下	160g以下
色温度	3,000K	3,000K	5,000K
演色評価数	Ra80以上	Ra83以上	Ra83以上
設計寿命	40,000時間以上	40,000時間以上	40,000時間以上
電源内蔵	内蔵	内蔵	内蔵
給電方式	-	-	-
機能	-	-	-
交換方式	ランプ交換	ランプ交換	ランプ交換
その他	E26口金	E17口金	E26口金
数量	2	12	18

項目	要求仕様		
	L-7	L-8	L-9
	電球 100形相当	電球 ビームランプ 75形相当	電球 ビームランプ 100形相当
器具光束	1,520lm以上	700lm以上	800lm以上
定格消費電力	15.0W以下	8.4W以下	9.0W以下
発光効率	101.3lm/W以上	83.3lm/W以上	88.8lm/W以上
質量	205g以下	235g以下	235g以下
色温度	3,000K	3,000K	3,000K
演色評価数	Ra83以上	Ra83以上	Ra83以上
設計寿命	40,000時間以上	40,000時間以上	40,000時間以上
電源内蔵	内蔵	内蔵	内蔵
給電方式	-	-	-
機能	-	屋内・屋外兼用	屋内・屋外兼用
交換方式	ランプ交換	ランプ交換	ランプ交換
その他	E26口金	E26口金	E26口金
数量	14	16	256

項目	要求仕様		
	M-1	N-1	O-1
	電球 パラストレス水銀灯160W相当	無線調光用モジュール	タブレット
器具光束	1,350lm以上	-	-
定格消費電力	10.0W以下	-	-
発光効率	135.0lm/W以上	-	-
質量	310g以下	600g以下	588g以下
色温度	3,000K	-	-
演色評価数	Ra83以上	-	-
設計寿命	40,000時間以上	-	-
電源内蔵	内蔵	-	-
給電方式	-	-	-
機能	防塵・防水性能	4,000台まで制御可	-
交換方式	ランプ交換	-	-
その他	IP55・E26口金	-	10.1インチ液晶
数量	9	3	3

■富谷小学校

No.	場所	既存照明種類	数量	備考
1	倉庫	FL40	1	A-1
2	事務書庫	FL40	1	A-1
3	女子トイレ	FL40	2	A-1
4	女子トイレ	LED照明	4	D-1
5	掃除用流し	EFG25	1	L-7
6	男子トイレ	FL40	2	A-1
7	男子トイレ	LED照明	1	D-1
8	西階段1～R階	FL40	8	A-1
9	西階段1～R階	FL20	2	A-5
10	印刷室	FL40	4	A-1
11	用務員室	FL20	1	I-1
12	湯沸室	FL40	1	A-1
13	用務員室前廊下	FL20	1	A-5
14	女子トイレ	FL40	2	A-1
15	女子トイレ	FHT24	2	D-5
16	多目的トイレ	FHT24	2	D-5
17	男子トイレ	FL40	2	A-1
18	男子トイレ	FHT24	1	D-5
19	掃除用流し	EFG25	1	L-7
20	女子更衣室	FL40	1	A-1
21	男子更衣室	FL40	1	A-1
22	軒下	FHT24	3	D-5
23	職員玄関	FL20	4	A-5
24	ホール	FL20	4	A-5
25	配膳室	FL40	2	A-1
26	東階段1～R階	FL40	6	A-1
27	東階段1～R階	FL20	2	A-5
28	男子トイレ	FL40	2	A-1
29	掃除用流し	EFG25	1	L-7
30	女子トイレ	FL40	2	A-1
31	保健倉庫	FL40	1	A-1
32	特別支援準備室	FL40	2	A-1
33	家庭科準備室	FL40	2	A-1
34	家庭科室	FL40	2	A-2
35	家庭科室	FL40	24	A-1
36	廊下	FL40	10	A-1
37	廊下	FL40	6	A-1
38	理科室	FL40	2	A-2
39	理科室	FL40	16	A-1
40	児童会館	FL40	2	A-2
41	児童会館	FL40	18	A-1
42	西昇降口	FL40	12	A-1
43	職員室	FL40	28	A-1
44	職員室	FHT24	1	D-5
45	職員室	FL40	1	A-1
46	校長室	FL40	24	A-1
47	スタジオ	ミニハロゲン85W	5	E-1
48	スタジオ	FL40	4	A-1
49	放送室	FL40	2	A-1
50	東昇降口	FL40	12	A-1
51	こだま1組	FL40	2	A-2
52	こだま1組	FL40	12	A-1
53	こだま2組	FL40	2	A-2
54	こだま2組	FL40	12	A-1
55	保健室	FL20	1	A-7
56	保健室	FL40	12	A-1
57	ふたば	FL40	2	A-2

58	ふたば	FL40	12	A-1
59	PTA室	FL40	1	A-1
60	PTA室	FL40	4	A-1
61	女子トイレ	FL40	2	A-1
62	男子トイレ	FL40	2	A-1
63	掃除用流し	EFG25	1	L-7
64	配膳室	FL40	2	A-1
65	男子トイレ	FL40	2	A-1
66	掃除用流し	EFG25	1	L-7
67	女子トイレ	FL40	2	A-1
68	国語科資料室	FL40	1	A-1
69	ことばの教室保護	FL40	4	A-1
70	準備室	FL40	6	A-1
71	多目的室	FL40	16	A-1
72	多目的室	FL40	2	A-2
73	多目的室	FHT24	17	D-5
74	外階段	FL20	3	A-5
75	廊下	FL40	11	A-1
76	図書室	FL40	30	A-1
77	1-1	FL40	2	A-2
78	1-1	FL40	18	A-1
79	1-2	FL40	2	A-2
80	1-2	FL40	12	A-1
81	2-1	FL40	2	A-2
82	2-1	FL40	12	A-1
83	2-2	FL40	2	A-2
84	2-2	FL40	12	A-1
85	3-1	FL40	2	A-2
86	3-1	FL40	12	A-1
87	3-2	FL40	2	A-2
88	3-2	FL40	12	A-1
89	3-3	FL40	2	A-2
90	3-3	FL40	12	A-1
91	少人数教室Ⅱ	FL40	2	A-2
92	少人数教室Ⅱ	FL40	12	A-1
93	学習室	FL40	2	A-2
94	学習室	FL40	12	A-1
95	ことばの教室2組	FL40	2	A-2
96	ことばの教室2組	FL40	12	A-1
97	ことばの教室1組	FL40	2	A-2
98	ことばの教室1組	FL40	12	A-1
99	算数準備室	FL40	1	A-1
100	女子トイレ	FL40	2	A-1
101	掃除用流し	EFG25	1	L-7
102	男子トイレ	FL40	2	A-1
103	配膳室	FL40	2	A-1
104	男子トイレ	FL40	2	A-1
105	掃除用流し	EFG25	1	L-7
106	女子トイレ	FL40	2	A-1
107	社会科資料室	FL40	1	A-1
108	教材準備室	FL40	4	A-1
109	準備室	FL40	2	A-1
110	音楽室	FL40	2	A-2
111	音楽室	FL40	24	A-1
112	廊下	FL40	11	A-1
113	少人数教室Ⅰ	FL40	1	A-1
114	少人数教室Ⅰ	FL40	2	A-2
115	少人数教室Ⅰ	FL40	14	A-1
116	6-1	FL40	2	A-2

117 6-1	FL40	12	A-1
118 6-2	FL40	2	A-2
119 6-2	FL40	12	A-1
120 6-3	FL40	2	A-2
121 6-3	FL40	12	A-1
122 5-1	FL40	2	A-2
123 5-1	FL40	12	A-1
124 5-2	FL40	2	A-2
125 5-2	FL40	12	A-1
126 5-3	FL40	2	A-2
127 5-3	FL40	12	A-1
128 ひばり1組	FL40	2	A-2
129 ひばり1組	FL40	12	A-1
130 ひばり2組	FL40	2	A-2
131 ひばり2組	FL40	12	A-1
132 4-1	FL40	2	A-2
133 4-1	FL40	12	A-1
134 4-2	FL40	2	A-2
135 4-2	FL40	12	A-1
136 4-3	FL40	2	A-2
137 4-3	FL40	12	A-1
138 西階段物置	EFG25	1	L-7
139 東階段物置	EFG25	1	L-7
140 倉庫	FL20	1	A-5
141 ボイラー室	FL40	3	A-1

■富ヶ丘小学校

No.	場所	既存照明種類	数量	備考
1	南階段1～3階	FL40	4	A-1
2	南階段1～3階	FL20	2	A-5
3	倉庫	IL60	1	L-3
4	多目的トイレ	FHT24	2	D-5
5	多目的トイレ	FL40	1	A-1
6	女子トイレ	FL40	2	A-1
7	男子トイレ	FL40	2	A-1
8	男子トイレ	IL60	2	J-1
9	保健室	IL60	1	L-3
10	保健室	FL40	1	A-1
11	保健室	FL40	10	A-1
12	職員室(利府支援)	LED照明	8	B-6
13	廊下	FCL40	3	C-4
14	南昇降口	FCL40	6	C-4
15	南昇降口	IL100	3	L-9
16	1・2年1組	FL40	12	A-1
17	1・2年1組	IL100	3	L-9
18	5・6年1組	FL40	12	A-1
19	5・6年1組	IL100	3	L-9
20	女子トイレ	FL40	2	A-1
21	女子トイレ	FL10	2	A-9
22	女子トイレ	FL20	1	A-5
23	男子トイレ	FL40	2	A-1
24	男子トイレ	FL10	2	A-9
25	トイレ前	IL100	1	L-9
26	集会室	FL40	18	A-1
27	集会室	IL100	3	L-9
28	廊下	FCL40	4	C-4
29	1・2年2組	FL40	12	A-1
30	1・2年2組	IL100	3	L-9
31	中央昇降口	FCL40	4	C-4
32	配膳室	FL20	1	A-5
33	配膳室	FL40	14	A-1
34	更衣室	FL40	4	A-1
35	更衣室	FL10	2	A-9
36	職員玄関ポーチ	IL100	2	L-9
37	職員玄関	FCL40	2	C-4
38	休憩室	FL20	1	I-1
39	湯沸室	FL40	1	A-1
40	書庫	IL60	1	L-3
41	職員女子トイレ	FL40	2	A-1
42	職員女子トイレ	FL10	1	A-9
43	職員男子トイレ	FL40	1	A-1
44	職員男子トイレ	FL10	1	A-9
45	トイレ前	IL100	1	L-9
46	機械室	FL40	6	A-1
47	男子トイレ	FL40	2	A-1
48	男子トイレ	FL10	2	A-9
49	女子トイレ	FL40	2	A-1
50	女子トイレ	FL10	2	A-9
51	トイレ前	IL100	1	L-9
52	北階段1～3階	FL40	4	A-1
53	北階段1～3階	FL20	2	A-5
54	倉庫	IL60	1	L-3
55	図工室	FL40	18	A-1
56	図工室	IL100	3	L-9
57	図工準備室	FL40	6	A-1

58	廊下	FCL40	8	C-4
59	廊下	FL40	6	A-1
60	倉庫	IL60	1	L-3
61	中央階段1~3階	FL40	6	A-1
62	中央階段1~3階	FL20	3	A-5
63	職員室	FL110	12	A-4
64	職員室	FL10	1	A-9
65	校長室	FL40	16	A-1
66	校長室	FL10	1	A-9
67	北昇降口	FCL40	4	C-4
68	ポーチ	IL100	2	L-9
69	放送室	IL100	3	L-9
70	放送室	FL40	4	A-1
71	放送VTR室	IL100	26	L-9
72	保健室	FL40	12	A-1
73	保健室	FL10	1	A-9
74	女子トイレ	FL40	2	A-1
75	女子トイレ	FL20	1	A-5
76	女子トイレ	FL10	2	A-9
77	男子トイレ	LED照明	1	B-12
78	男子トイレ	FL40	1	A-1
79	男子トイレ	FL10	2	A-9
80	自立活動室	FL40	12	A-1
81	自立活動室	IL100	3	L-9
82	視聴覚室	FL40	16	A-1
83	視聴覚室	IL100	3	L-9
84	廊下	FCL40	3	C-4
85	相談室	FL40	6	A-1
86	プレイルーム	FL40	12	A-1
87	プレイルーム	IL100	3	L-9
88	プレイルーム	LED照明	3	B-7
89	1・2年3組	FL40	3	B-7
90	1・2年3組	IL100	3	L-9
91	5・6年2組	FL40	12	A-1
92	5・6年2組	IL100	3	L-9
93	女子トイレ	FL40	2	A-1
94	女子トイレ	FL20	1	A-5
95	女子トイレ	FL10	2	A-9
96	男子トイレ	FL40	2	A-1
97	男子トイレ	FL10	2	A-9
98	トイレ前	IL100	1	L-9
99	集会室2	IL100	3	L-9
100	集会室2	FL40	18	A-1
101	廊下	FCL40	2	C-4
102	3・4年2組	FL40	12	A-1
103	3・4年2組	IL100	3	L-9
104	3・4年1組	FL40	12	A-1
105	3・4年1組	IL100	3	L-9
106	配膳室	FL40	8	A-1
107	通級指導教室	FL40	6	A-1
108	PTA室	FL40	2	A-1
109	準備室	FL40	6	A-1
110	準備室	IL100	2	L-9
111	ひまわり・たんぽぽ	FL40	36	A-1
112	ひまわり・たんぽぽ	IL100	4	L-9
113	ひまわり・たんぽぽ	IL40(E17)	6	L-5
114	男子トイレ	FL40	2	A-1
115	男子トイレ	FL10	2	A-9
116	女子トイレ	FL40	2	A-1

117	女子トイレ	FL10	2	A-9
118	トイレ前	IL100	1	L-9
119	北階段	LED照明	1	B-5
120	理科室	FL40	18	A-1
121	理科室	IL100	3	L-9
122	理科準備室	FL40	6	A-1
123	廊下	FCL40	7	C-4
124	中央階段	LED照明	1	B-5
125	教室1-1	FL40	12	A-1
126	教室1-1	IL100	3	L-9
127	教室1-2	FL40	12	A-1
128	教室1-2	IL100	3	L-9
129	教室1-3	FL40	12	A-1
130	教室1-3	IL100	3	L-9
131	セカンドルーム	FL40	12	A-1
132	セカンドルーム	IL100	3	L-9
133	教室2-1	FL40	12	A-1
134	教室2-1	IL100	3	L-9
135	教室2-2	FL40	12	A-1
136	教室2-2	IL100	3	L-9
137	女子トイレ	FL40	2	A-1
138	女子トイレ	FL10	2	A-9
139	女子トイレ	FL20	1	A-5
140	男子トイレ	FL40	2	A-1
141	男子トイレ	FL10	2	A-9
142	少人数2	FL40	12	A-1
143	少人数2	IL100	3	L-9
144	教育相談室	FL40	12	A-1
145	教育相談室	IL100	3	L-9
146	廊下	FCL40	3	C-4
147	特別活動室	FL40	6	A-1
148	教室5-3	FL40	12	A-1
149	教室5-3	IL100	3	L-9
150	教室5-2	FL40	12	A-1
151	教室5-2	IL100	3	L-9
152	教室5-1	FL40	12	A-1
153	教室5-1	IL100	3	L-9
154	女子トイレ	FL40	2	A-1
155	女子トイレ	FL20	1	A-5
156	女子トイレ	FL10	2	A-9
157	男子トイレ	FL40	2	A-1
158	男子トイレ	FL10	2	A-9
159	トイレ前	IL100	1	L-9
160	集会室3	FL40	18	A-1
161	集会室3	IL100	3	L-9
162	廊下	FCL40	2	C-4
163	6年2組	FL40	12	A-1
164	6年2組	IL100	3	L-9
165	6年1組	FL40	12	A-1
166	6年1組	IL100	3	L-9
167	配膳室	FL40	2	A-1
168	家庭科準備室	FL40	4	A-1
169	家庭科室	FL40	18	A-1
170	家庭科室	IL100	3	L-9
171	図書室	FL40	18	A-1
172	男子トイレ	FL40	2	A-1
173	男子トイレ	FL10	2	A-9
174	女子トイレ	FL40	2	A-1
175	女子トイレ	LED照明	1	B-13

176	トイレ前	IL100	1	L-9
177	音楽室	FL40	24	A-1
178	音楽室	IL100	3	L-9
179	音楽準備室	FL40	6	A-1
180	廊下	FCL40	7	C-4
181	教室4-1	FL40	12	A-1
182	教室4-1	IL100	3	L-9
183	教室4-2	FL40	12	A-1
184	教室4-2	IL100	3	L-9
185	中学年室	FL40	12	A-1
186	中学年室	IL100	3	L-9
187	教室3-1	FL40	12	A-1
188	教室3-1	IL100	3	L-9
189	教室3-2	FL40	12	A-1
190	教室3-2	IL100	3	L-9
191	教室3-3	FL40	12	A-1
192	教室3-3	IL100	3	L-9
193	ポーチ	FL20	2	A-5
194	アリーナ	FL40	4	A-1
195	器具庫1	FL40	4	A-1
196	器具庫2	FL40	4	A-1
197	男子更衣室	FL40	2	A-1
198	男子トイレ	FL40	2	A-1
199	男子トイレ	FL20	2	A-5
200	男子トイレ	FL40	1	A-1
201	男子トイレ	IL60	1	L-2
202	多目的トイレ	FHT24	2	D-5
203	女子トイレ	FL40	2	A-1
204	女子トイレ	FL20	2	A-5
205	女子トイレ	FL40	1	A-1
206	女子トイレ	IL60	1	L-2
207	女子更衣室	FL40	2	A-1
208	ステージ横(東側)	FL40	2	A-1
209	ステージ横(東側)	FL40	1	A-1
210	ステージ裏	HF32	14	A-2
211	ステージ裏	FL20	4	A-5
212	ステージ横(西側)	FL40	2	A-1
213	アリーナ	メタハラ400	36	F-1
214	吹抜け	HF100(E26)	5	M-1
215	放送室	IL60(E26)	2	L-4
216	ステージ	IL60	4	L-3

■東向陽台小学校

No.	場所	既存照明種類	数量	備考
1	西女子トイレ	FL40	2	A-3
2	西女子トイレ	FL10	2	A-9
3	西男子トイレ	FL40	2	A-3
4	西男子トイレ	FL10	2	A-9
5	トイレ前	FHT24	1	D-5
6	西階段1~3階	FCL40	5	C-3
7	西階段下倉庫	FL20	1	A-5
8	中央女子トイレ	FL40	2	A-3
9	中央女子トイレ	FL10	2	A-9
10	中央男子トイレ	FL40	2	A-3
11	中央男子トイレ	FL10	2	A-9
12	トイレ前	FHT24	1	D-5
13	中央階段1~3階	FCL40	4	C-3
14	ホール	FCL40	3	C-4
15	配膳室	FL40	6	A-1
16	配膳室	FL20	1	A-5
17	機械室	FL40	5	A-1
18	ポンプ室	FL40	1	A-1
19	湯沸室	FL40	1	A-3
20	湯沸室	FL20	1	I-1
21	書庫	FL40	1	A-1
22	職員玄関	FL40	2	A-3
23	ポーチ	FDL27	4	D-6
24	更衣室	FL40	4	A-3
25	更衣室	FL40	1	A-1
26	会議室	FL40	36	A-1
27	会議室	FL40	4	A-2
28	職員女子トイレ	FL40	2	A-3
29	職員女子トイレ	FL40	1	A-1
30	職員男子トイレ	FL40	2	A-3
31	職員男子トイレ	FL20	1	A-7
32	多目的トイレ	FHT24	1	D-5
33	トイレ前	FHT24	2	D-5
34	東階段1~3階	FCL40	6	C-3
35	東階段下倉庫	FL20	1	A-5
36	オイルポンプ室	HF32	1	A-2
37	教育相談室	FL40	16	A-1
38	ポラリス2組	FL40	12	A-1
39	ポラリス2組	FL40	2	A-2
40	かけはし	FL40	18	A-1
41	かけはし	FL40	2	A-2
42	廊下	FL40	10	A-1
43	廊下	FPL36	1	C-8
44	廊下	FCL40	6	C-4
45	廊下	LED照明	2	C-7
46	1-4	FL40	12	A-1
47	1-4	FL40	2	A-2
48	1-3	FL40	12	A-1
49	1-3	FL40	2	A-2
50	1-2	FL40	12	A-1
51	1-2	FL40	2	A-2
52	1-1	FL40	12	A-1
53	1-1	FL40	2	A-2
54	昇降口	FCL40	12	C-4
55	ポーチ	FDL27	6	D-6
56	ミキサー室	FL40	6	A-1
57	ミキサー室	IL100	3	L-9

58	放送VTR室	IL100	30	L-9
59	職員室	FL110	7	A-4
60	職員室	LED照明	5	B-20
61	校長室	LED照明	6	B-1
62	校長室	FL20	1	A-7
63	保健室	FL40	12	A-1
64	保健室	FL10	1	A-9
65	昇降口	LED照明	4	C-7
66	昇降口	FL40	1	A-1
67	軒下	FL20	1	A-5
68	ポラリス1組	FL40	12	A-1
69	ポラリス1組	FL40	2	A-2
70	シリウス	FL40	12	A-1
71	シリウス	FL40	2	A-2
72	西女子トイレ	FL40	2	A-3
73	西女子トイレ	FL10	2	A-9
74	西男子トイレ	FL40	2	A-3
75	西男子トイレ	FL10	2	A-9
76	トイレ前	FHT24	1	D-5
77	中央女子トイレ	FL40	2	A-3
78	中央女子トイレ	FL10	2	A-9
79	中央男子トイレ	FL40	2	A-3
80	中央男子トイレ	FL10	2	A-9
81	トイレ前	FHT24	1	D-5
82	ホール	FCL40	3	C-4
83	配膳室	FL40	6	A-1
84	学び合いルーム	FL40	36	A-1
85	学び合いルーム	IL100	6	L-9
86	東女子トイレ	FL40	2	A-3
87	東女子トイレ	FL10	2	A-9
88	東男子トイレ	FL40	2	A-3
89	東男子トイレ	FL10	2	A-9
90	トイレ前	FHT24	1	D-5
91	生活科室	FL40	24	A-1
92	生活科室	FL40	2	A-2
93	オリオン	FL40	18	A-1
94	オリオン	FL40	2	A-2
95	廊下	FPL36	3	C-8
96	廊下	FCL40	11	C-4
97	4-3	FL40	12	A-1
98	4-3	FL40	2	A-2
99	4-2	FL40	12	A-1
100	4-2	FL40	2	A-2
101	4-1	FL40	12	A-1
102	4-1	FL40	2	A-2
103	2-3	FL40	12	A-1
104	2-3	FL40	2	A-2
105	教材室	FL40	6	A-1
106	2-2	FL40	12	A-1
107	2-2	FL40	2	A-2
108	2-1	FL40	12	A-1
109	2-1	FL40	2	A-2
110	図書室	FL40	24	A-1
111	図書室	FL40	4	A-2
112	3-4	FL40	12	A-1
113	3-4	FL40	2	A-2
114	3-3	FL40	12	A-1
115	3-3	FL40	2	A-2
116	教育相談室	FL40	10	A-1

117 教育相談室	FL20	1	A-7
118 3-2	FL40	12	A-1
119 3-2	FL40	2	A-2
120 3-1	FL40	12	A-1
121 3-1	FL40	2	A-2
122 西女子トイレ	FL40	2	A-3
123 西女子トイレ	FL10	2	A-9
124 西男子トイレ	FL40	2	A-3
125 西男子トイレ	FL10	2	A-9
126 トイレ前	FHT24	1	D-5
127 中央女子トイレ	FL40	2	A-3
128 中央女子トイレ	FL10	2	A-9
129 中央男子トイレ	FL40	2	A-3
130 中央男子トイレ	FL10	2	A-9
131 トイレ前	FHT24	1	D-5
132 ホール	FCL40	3	C-4
133 配膳室	FL40	6	A-1
134 音楽準備室	FL40	6	A-1
135 音楽室	FL40	2	A-2
136 音楽室	FL40	30	A-1
137 東女子トイレ	FL40	2	A-3
138 東女子トイレ	FL10	2	A-9
139 東男子トイレ	FL40	2	A-3
140 東男子トイレ	FL10	2	A-9
141 トイレ前	FHT24	1	D-5
142 廊下	FPL36	1	C-8
143 廊下	FCL40	11	C-4
144 6-1	FL40	12	A-1
145 6-1	FL40	2	A-2
146 6-2	FL40	12	A-1
147 6-2	FL40	2	A-2
148 6-3	FL40	12	A-1
149 6-3	FL40	2	A-2
150 5-1	FL40	12	A-1
151 5-1	FL40	2	A-2
152 教材室	FL40	6	A-1
153 5-2	FL40	12	A-1
154 5-2	FL40	2	A-2
155 5-3	FL40	12	A-1
156 5-3	FL40	2	A-2
157 理科室	FL40	30	A-1
158 理科室	FL40	2	A-2
159 理科準備室	FL40	6	A-1
160 家庭科室	FL40	30	A-1
161 家庭科室	FL40	2	A-2
162 家庭科準備室	FL40	6	A-1
163 図工準備室	FL40	10	A-1
164 Aルーム	FL40	2	A-2
165 Aルーム	FL40	40	A-1
166 Aルーム	FL20	1	A-7
167 階段	FCL40	5	C-3

■あけの平小学校

No.	場所	既存照明種類	数量	備考
1	ポンプ室	FL20	1	A-5
2	階段	FL40	1	A-1
3	男子トイレ	FL40	1	A-1
4	男子トイレ前室	FL20	1	A-5
5	女子トイレ	FL40	1	A-1
6	女子トイレ前室	FL20	1	A-5
7	多目的トイレ	FDL27	1	D-6
8	配膳室	FL40	2	A-1
9	図工室	FL40	24	A-1
10	図工室	FL40	2	A-2
11	図書室	FL40	42	A-1
12	図書室	FDL27	3	D-6
13	図書室	FHT24	1	D-5
14	図書館 階段下	FL20	2	A-7
15	階段	FL40	1	A-1
16	倉庫	FL40	2	A-1
17	男子更衣室	FL40	1	A-1
18	男子トイレ	FL40	1	A-1
19	女子トイレ	FL40	1	A-1
20	女子更衣室	FL40	1	A-1
21	軒下	FDL27	1	D-6
22	玄関	FDL27	1	D-6
23	ホール	FDL27	4	D-6
24	ホール	FL15	2	A-8
25	倉庫	FL20	1	A-5
26	湯沸室	FL20	1	A-5
27	湯沸室	FL20	1	A-7
28	耐火書庫	FL40	3	A-1
29	印刷室	FL40	4	A-1
30	踏込	FL40	1	A-1
31	踏込	FDL27	3	D-6
32	和室	FL40	8	A-1
33	展示コーナー	FDL27	2	D-6
34	業務員室	FL40	2	A-1
35	軒下	FDL27	4	D-6
36	保健室	FL40	12	A-1
37	保健室	FL20	1	A-5
38	校長室	FL40	18	A-1
39	職員室	FL40	34	A-1
40	玄関	FDL27	2	D-6
41	ポーチ	FDL27	6	H-5
42	昇降口	FDL27	10	D-6
43	スタジオ	FL40	4	A-1
44	スタジオ	JD85W	6	E-2
45	放送室	FL40	4	A-1
46	放送室	FL20	4	A-5
47	スタジオ・放送室前	FL40	1	A-2
48	学習室1	FL40	12	A-1
49	学習室1	FL40	2	A-2
50	1-2	FL40	12	A-1
51	1-2	FL40	2	A-2
52	1-1	FL40	12	A-1
53	1-1	FL40	2	A-2
54	男子トイレ	FL40	1	A-1
55	男子トイレ前室	FL20	1	A-5
56	女子トイレ	FL40	1	A-1
57	女子トイレ前室	FL20	1	A-5

58	教育相談室	FL40	12	A-1
59	教育相談室	FL40	2	A-2
60	PTA室	FL40	12	A-1
61	PTA室	FL40	2	A-2
62	廊下	FL40	19	A-1
63	廊下	FL40	4	A-1
64	廊下	FL20	12	A-5
65	廊下	FDL27	5	D-6
66	ホール	FDL27	5	D-6
67	男子トイレ	FL40	1	A-1
68	男子トイレ前室	FL20	1	A-5
69	女子トイレ	FL40	1	A-1
70	女子トイレ前室	FL20	1	A-5
71	配膳室	FL40	2	A-1
72	家庭科教室	FL40	24	A-1
73	家庭科教室	FL40	2	A-2
74	家庭科・理科準備	FL40	6	A-1
75	理科室	FL40	24	A-1
76	理科室	FL40	2	A-2
77	倉庫	FL40	4	A-1
78	スマイル1	FL40	12	A-1
79	スマイル1	FL40	2	A-2
80	スマイル2	FL40	12	A-1
81	スマイル2	FL40	2	A-2
82	2-1	FL40	12	A-1
83	2-1	FL40	2	A-2
84	2-2	FL40	12	A-1
85	2-2	FL40	2	A-2
86	3-2	FL40	12	A-1
87	3-2	FL40	2	A-2
88	3-1	FL40	12	A-1
89	3-1	FL40	2	A-2
90	いちよう	FL40	12	A-1
91	いちよう	FL40	2	A-2
92	特別支援合同室	FL40	12	A-1
93	特別支援合同室	FL40	2	A-2
94	けやき	FL40	12	A-1
95	けやき	FL40	2	A-2
96	男子トイレ	FL40	1	A-1
97	男子トイレ前室	FL20	1	A-5
98	女子トイレ	FL40	1	A-1
99	女子トイレ前室	FL20	1	A-5
100	多目的ホール	FL40	24	A-1
101	多目的ホール	FL40	2	A-2
102	廊下	FL40	8	A-1
103	廊下	FL40	11	A-1
104	廊下	FL20	18	A-5
105	廊下	FDL27	4	D-6
106	廊下	IL60(E26)	8	L-8
107	南階段1~3階	FL40	3	A-1
108	南階段1~3階	FL20	3	A-5
109	南階段1~3階	FL20	1	A-5
110	男子トイレ	FL40	1	A-1
111	男子トイレ前室	FL20	1	A-5
112	女子トイレ	FL40	1	A-1
113	女子トイレ前室	FL20	1	A-5
114	配膳室	FL40	2	A-1
115	音楽室	FL40	16	A-1
116	音楽室	FDL27	11	D-6

117	音楽室	FL40	2	A-2
118	音楽・視聴覚準備	FL40	6	A-1
119	視聴覚教室	FL40	16	A-1
120	視聴覚教室	FDL27	11	D-6
121	視聴覚教室	FDL27	6	D-6
122	視聴覚教室	FL40	2	A-2
123	倉庫	FL40	4	A-1
124	北階段1~3階	FL40	3	A-1
125	北階段1~3階	FL20	2	A-5
126	児童会室	FL40	12	A-1
127	児童会室	FL40	2	A-2
128	4-1	FL40	12	A-1
129	4-1	FL40	2	A-2
130	4-2	FL40	12	A-1
131	4-2	FL40	2	A-2
132	学習室2	FL40	12	A-1
133	学習室2	FL40	2	A-2
134	5-2	FL40	12	A-1
135	5-2	FL40	2	A-2
136	5-1	FL40	12	A-1
137	5-1	FL40	2	A-2
138	学習室3	FL40	12	A-1
139	学習室3	FL40	2	A-2
140	6-2	FL40	12	A-1
141	6-2	FL40	2	A-2
142	6-1	FL40	12	A-1
143	6-1	FL40	2	A-2
144	男子トイレ	FL40	1	A-1
145	男子トイレ前室	FL20	1	A-5
146	女子トイレ	FL40	1	A-1
147	女子トイレ前室	FL20	1	A-5
148	コンピューター室	FL40	24	A-1
149	コンピューター室	FL40	4	A-2
150	廊下	FL40	8	A-1
151	廊下	FL40	11	A-1
152	廊下	FL20	18	A-5
153	廊下	FDL27	4	D-6
154	廊下	IL60(E26)	8	L-8
155	オイルタンク室	IL60	1	L-2
156	機械室	FL40	2	A-1

■日吉台小学校

No.	場所	既存照明種類	数量	備考
1	PTA室	FL40	12	A-1
2	PTA室	FL40	2	A-2
3	進級指導室	FL40	12	A-1
4	通級指導室	FL40	2	A-2
5	ひまわり2	FL40	12	A-1
6	ひまわり2	FL40	2	A-2
7	ひまわり1	FL40	12	A-1
8	ひまわり1	FL40	2	A-2
9	わかば学級	FL40	12	A-1
10	わかば学級	FL40	2	A-2
11	教材室	FL40	3	A-1
12	1年1組	FL40	6	A-1
13	1年1組	FL40	2	B-11
14	1年2組	FL40	6	A-1
15	1年2組	FL40	2	B-11
16	男子トイレ	FL40	2	A-1
17	男子トイレ	FL40	1	B-11
18	男子トイレ	FHT24	1	D-5
19	女子トイレ	FL40	2	A-1
20	女子トイレ	FL40	1	B-11
21	女子トイレ	FHT24	1	D-5
22	水飲場	FL40	2	B-11
23	水飲場	FL40	1	A-1
24	手洗い	FL40	2	B-11
25	手洗い	FL40	1	A-1
26	手洗い	FDL27	1	D-6
27	男子便所	FL40	2	A-1
28	男子便所	FDL27	1	D-6
29	女子便所	FL40	2	A-1
30	女子便所	FDL27	3	D-6
31	南階段	FL40	1	A-1
32	EV機械室	FL40	3	A-1
33	教材庫	FL40	1	A-1
34	配膳室	FL40	2	A-1
35	昇降口前廊下	FL40	8	A-1
36	昇降口前廊下	FDL27	2	D-6
37	昇降口	FDL27	23	D-6
38	ポーチ	FDL27	9	D-6
39	職員室	FL40	2	A-1
40	職員室	FL20	1	A-7
41	職員室	LED照明	13	B-20
42	湯沸室	FL40	1	A-1
43	湯沸室	FL20	1	A-7
44	事務用品庫	FL40	1	A-1
45	印刷室	FL40	1	A-1
46	校長室前廊下	FL40	2	A-1
47	校長室	FPL36	2	C-8
48	消火ポンプ室	FL40	1	A-1
49	北階段	FL40	1	A-1
50	廊下	FL40	5	A-1
51	職員男子便所	FL40	2	A-1
52	職員男子便所	FL40	1	A-1
53	職員女子便所	FL40	2	A-1
54	職員女子便所	FL40	1	A-1
55	多目的便所	FL20	2	A-7
56	多目的便所	FL40	2	A-1
57	放送室・スタジオ	FL40	8	A-1

58	作業員休憩室	FL40	4	A-1
59	作業員休憩室	FDL27	1	D-6
60	教育相談室	FL40	12	A-1
61	保健室	FDL27	2	D-6
62	保健室	FL40	6	A-1
63	軒下	FDL27	5	D-6
64	軒下	FL20	4	A-6
65	軒下	EFG25	5	L-7
66	軒下	FL20	11	A-6
67	2年1組	FL40	12	A-1
68	2年1組	FL40	2	A-2
69	2年2組	FL40	12	A-1
70	2年2組	FL40	2	A-2
71	3年1組	FL40	4	A-1
72	3年1組	FL40	2	A-1
73	3年1組	FL40	2	A-2
74	3年2組	FL40	12	A-1
75	3年2組	FL40	2	A-2
76	4年1組	FL40	4	A-1
77	4年1組	FL40	2	A-1
78	4年1組	FL40	2	A-2
79	教材庫	FL40	3	A-1
80	4年2組	FL40	6	A-1
81	4年2組	FL40	2	B-11
82	4年3組	FL40	6	A-1
83	4年3組	FL40	2	B-11
84	女子トイレ	FL40	2	A-1
85	女子トイレ	FL40	1	B-11
86	女子トイレ	FHT24	1	D-5
87	男子トイレ	FL40	2	A-1
88	男子トイレ	FL40	1	B-11
89	男子トイレ	FHT24	1	D-5
90	廊下	FL40	19	A-1
91	廊下	LED照明	4	B-18
92	水飲場	FL40	2	A-1
93	水飲場	FL40	1	A-1
94	男子便所前室	FL40	1	A-1
95	男子便所前室	FL40	1	A-1
96	男子便所	FL40	2	A-1
97	男子便所	FDL27	1	D-6
98	女子便所前室	FL40	1	A-1
99	女子便所前室	FDL27	1	D-6
100	女子便所	FL40	2	A-1
101	女子便所	FDL27	3	D-6
102	南階段	FL40	1	A-1
103	教材庫	FL40	1	A-1
104	配膳室	FL40	2	A-1
105	図書室	FPL36	12	C-8
106	図書室	FPL36	3	C-8
107	視聴覚室	FL40	15	B-2
108	視聴覚室	FL40	2	A-2
109	視聴覚室	IL60	4	L-2
110	準備室	FL40	6	A-1
111	理科室	FL40	24	A-1
112	理科室	FL40	2	A-2
113	北階段	FL40	1	A-1
114	けやき・学習室	FL40	12	A-1
115	けやき・学習室	FL40	2	A-2
116	6年1組	FL40	12	A-1

117	6年1組	FL40	2	A-2
118	6年2組	FL40	12	A-1
119	6年2組	FL40	2	A-2
120	6年3組	FL40	5	A-1
121	6年3組	FL40	1	A-1
122	6年3組	FL40	2	A-2
123	教材庫	FL40	3	A-1
124	5年1組	FL40	6	A-1
125	5年1組	FL40	2	A-2
126	5年2組	FL40	6	A-1
127	5年2組	FL40	2	B-11
128	5年3組	FL40	6	A-1
129	5年3組	FL40	2	B-11
130	女子トイレ	FL40	2	A-1
131	女子トイレ	FL40	1	B-11
132	女子トイレ	FHT24	1	D-5
133	男子トイレ	FL40	2	A-1
134	男子トイレ	FL40	1	B-11
135	男子トイレ	FHT24	1	D-5
136	廊下	FL40	19	A-1
137	廊下	LED照明	4	B-18
138	水飲場	FL40	2	A-1
139	水飲場	FL40	1	A-1
140	男子便所前室	FL40	1	A-1
141	男子便所前室	FL40	1	A-1
142	男子便所	FL40	2	A-1
143	男子便所	FDL27	1	D-6
144	女子便所前室	FDL27	1	D-6
145	女子便所前室	FL40	1	A-1
146	女子便所	FL40	2	A-1
147	女子便所	FDL27	2	D-6
148	南階段	FL40	3	A-1
149	教材庫	FL40	1	A-1
150	配膳室	FL40	2	A-1
151	吹抜	LED照明	8	F-3
152	音楽室	FL40	42	A-1
153	音楽室	FL40	2	A-2
154	楽器庫	FL40	6	A-1
155	北階段	FL40	3	A-1
156	北階段	FL40	2	A-1
157	図工室	FL40	24	A-1
158	図工室	FL40	2	A-2
159	準備室	FL40	6	A-1
160	家庭科室	FL40	24	A-1
161	家庭科室	FL40	2	A-2

■成田東小学校

No	場所	既存照明種類	数量	備考
1	PTA室	FDL27	7	D-6
2	昇降口	FDL27	38	D-6
3	昇降口	FDL27	4	D-6
4	印刷室	FL40	6	A-1
5	トイレ前	FHT24	1	D-5
6	親子トイレ	FHT24	1	D-5
7	親子トイレ	FL40	1	A-1
8	親子トイレ	FL15	1	A-8
9	東階段1~3階	LED照明	5	B-26
10	消火ポンプ室	HF32	1	A-2
11	休憩室	FL40	16	A-1
12	休憩室	FDL27	2	D-6
13	休憩室	FDL27	1	D-6
14	職員男子トイレ	FHT24	1	D-5
15	職員男子トイレ	FL20	1	A-7
16	職員男子トイレ	FL40	1	A-1
17	男子更衣室	FL40	1	A-1
18	職員女子トイレ	FHT24	1	D-5
19	職員女子トイレ	FL20	1	A-7
20	職員女子トイレ	FL40	1	A-1
21	休憩室	FL40	1	A-1
22	保健室	FL40	12	A-1
23	保健室	FHT24	4	D-5
24	保健室	FDL27	2	D-6
25	保健室	FL20	1	A-7
26	中央階段1~3階	LED照明	6	B-26
27	中央階段下倉庫	FL40	1	A-1
28	女子トイレ	FL40	2	A-1
29	女子トイレ	FL40	1	A-1
30	女子トイレ	FHT24	2	D-5
31	男子トイレ	FL40	2	A-1
32	男子トイレ	FL40	1	A-1
33	男子トイレ	FHT24	2	D-5
34	トイレ前	FL110	1	A-4
35	あおぞら3組	FL40	16	A-1
36	あおぞら2組	FL40	18	A-1
37	あおぞら2組	FL40	2	A-2
38	西階段1~3階	LED照明	6	B-26
39	西階段下倉庫	FL40	1	A-1
40	女子トイレ	FL40	2	A-1
41	女子トイレ	FL40	1	A-1
42	男子トイレ	FL40	2	A-1
43	男子トイレ	FL40	1	A-1
44	トイレ前	FL110	1	A-4
45	事務室1	HF32	6	A-2
46	事務室1	FL40	2	A-2
47	事務室2	FL40	3	A-1
48	D階段1~3階	LED照明	6	B-26
49	プレイルーム	FL40	12	A-1
50	プレイルーム	FL40	2	A-2
51	学習室	FL40	12	A-1
52	学習室	FL40	2	A-2
53	ミニホール	FL40	12	A-1
54	ミニホール	FL40	2	A-2
55	あおぞら1組	FL40	12	A-1
56	あおぞら1組	FL40	2	A-2
57	多目的スペース	FPL36	20	C-8

58	放送室	FL40	6	A-1
59	多目的ルーム①	FL40	12	A-1
60	多目的ルーム①	FL40	2	A-2
61	1-2	FL40	12	A-1
62	1-2	FL40	2	A-2
63	1-1	FL40	12	A-1
64	1-1	FL40	2	A-2
65	校長室	LED照明	6	C-6
66	校長室	FHT24	4	D-5
67	職員室	FL40	34	A-1
68	職員室	HF32	1	B-25
69	職員室	FL15	2	A-8
70	職員室	FHT24	8	D-5
71	EV機械室	HF32	1	A-2
72	ポーチ	FHT24	3	D-5
73	風除室	FPL36	1	C-8
74	配膳室	FL40	1	A-3
75	配膳室	FL40	8	A-1
76	廊下	FHT24	6	D-5
77	廊下	FL40	15	A-1
78	廊下	FHT24	2	D-5
79	図書室	FPL36	15	C-8
80	女子トイレ	FL40	1	A-1
81	女子トイレ	FL40	2	A-1
82	男子トイレ	FL40	2	A-1
83	男子トイレ	FL40	1	A-1
84	トイレ前	FL110	1	A-4
85	学び合いルーム	FL40	2	A-2
86	学び合いルーム	FL40	34	A-1
87	女子トイレ	FL40	2	A-1
88	女子トイレ	FL40	1	A-1
89	男子トイレ	FL40	2	A-1
90	男子トイレ	FL40	1	A-1
91	トイレ前	FL110	1	A-4
92	生活科室	FL40	12	A-1
93	生活科室	FL40	2	A-2
94	教材室	FL40	6	A-1
95	3-1	FL40	12	A-1
96	3-1	FL40	2	A-2
97	多目的ルーム②	FL40	12	A-1
98	多目的ルーム②	FL40	2	A-2
99	2-1	FL40	12	A-1
100	2-1	FL40	2	A-2
101	業務員室	FL40	12	A-1
102	業務員室	FL40	2	A-2
103	教材室	FL40	14	A-1
104	きらめきルーム1	FL40	18	A-1
105	きらめきルーム1	FL40	2	A-2
106	教育相談室	FL40	12	A-1
107	教育相談室	FL40	2	A-2
108	ことばの教室	FL40	12	A-1
109	ことばの教室	FL40	2	A-2
110	多目的ルーム③	FL40	12	A-1
111	多目的ルーム③	FL40	2	A-2
112	家庭科室	FL40	28	A-1
113	理科室	FL40	2	A-2
114	理科室	FL40	30	A-1
115	倉庫	FL40	2	A-1
116	廊下	FL40	17	A-1

117	廊下	FHT24	1	D-5
118	音楽室	FPL36	15	C-8
119	吹抜(バルコニー)	MF250	4	D-17
120	女子トイレ	FL40	2	A-1
121	女子トイレ	FL40	1	A-1
122	男子トイレ	FL40	2	A-1
123	男子トイレ	FL40	1	A-1
124	トイレ前	FL110	1	A-4
125	きらめきルーム2	FL40	16	A-1
126	学習室	FL40	18	A-1
127	学習室	FL40	2	A-2
128	女子トイレ	FL40	2	A-1
129	女子トイレ	FL40	1	A-1
130	男子トイレ	FL40	2	A-1
131	男子トイレ	FL40	1	A-1
132	トイレ前	FL110	1	A-4
133	多目的ルーム⑤	FL40	12	A-1
134	多目的ルーム⑤	FL40	2	A-2
135	教材室	FL40	6	A-1
136	4-2	FL40	12	A-1
137	4-2	FL40	2	A-2
138	4-1	FL40	12	A-1
139	4-1	FL40	2	A-2
140	5-2	FL40	12	A-1
141	5-2	FL40	2	A-2
142	5-1	FL40	2	A-2
143	5-1	LED照明	6	B-15
144	教育相談控室	FL40	14	A-1
145	イングリッシュルーム	FL40	18	A-1
146	イングリッシュルーム	FL40	2	A-2
147	多目的ルーム④	FL40	12	A-1
148	多目的ルーム④	FL40	2	A-2
149	6-2	FL40	12	A-1
150	6-2	FL40	2	A-2
151	6-1	FL40	12	A-1
152	6-1	FL40	2	A-2
153	図工室	FL40	30	A-1
154	図工室	FL40	2	A-2
155	倉庫	FL40	12	A-1
156	児童会室	FL40	18	A-1
157	児童会室	FL40	2	A-2
158	倉庫	FL40	1	A-1
159	廊下	FL40	17	A-1
160	廊下	FHT24	1	D-5

■成田小学校

No.	場所	既存照明種類	数量	備考
1	職員室	FPL36	24	C-8
2	倉庫	FL40	2	A-1
3	湯沸室	FL40	2	A-1
4	湯沸室	FL15	1	A-8
5	印刷室	FL40	4	A-1
6	女子トイレ前廊下	FHT42	2	D-11
7	女子トイレ	FHT24	5	D-5
8	女子トイレ	FL20	2	A-5
9	SK室	IL60	1	L-3
10	女子更衣室	FL40	4	A-1
11	男子更衣室	FL40	3	A-1
12	男子トイレ前廊下	FHT42	2	D-11
13	男子トイレ	FHT24	3	D-5
14	男子トイレ	FL20	1	A-5
15	多目的トイレ	FHT24	2	D-5
16	放送室	FL40	4	A-1
17	会議室(1)	FL40	16	A-1
18	会議室(2)	FL40	14	A-1
19	階段ホール	FHT42	15	D-12
20	消火ポンプ室	FL40	1	A-1
21	南階段1~3階	FL40	2	A-1
22	南階段1~3階	FL40	2	A-1
23	南階段1~3階	FL40	4	A-2
24	男子トイレ	FL40	3	A-1
25	男子トイレ	FHT24	1	D-5
26	手洗場	FHT24	2	D-5
27	女子トイレ	FL40	3	A-1
28	女子トイレ	FHT24	1	D-5
29	女子トイレ	IL60	1	L-3
30	教材室	FL40	2	A-1
31	図書室	FHD85	17	C-2
32	図書室	FHT42	10	D-11
33	配膳室	FL40	10	A-1
34	オイルポンプ室	HF32	1	G-1
35	男子トイレ	FL40	1	A-1
36	前室	FL20	1	A-5
37	女子トイレ	FL20	2	A-5
38	北階段1~3階	FL40	1	A-1
39	北階段1~3階	FL40	2	A-2
40	北階段1~3階	FL40	2	A-1
41	廊下	FL40	10	A-1
42	廊下	FHT42	18	D-11
43	廊下	FL20	1	A-5
44	校長室	LED照明	8	C-6
45	保健室	FL40	18	A-1
46	物入	FL20	2	A-5
47	教育相談室	FL40	9	A-1
48	昇降口	FHT24	8	D-5
49	職員玄関	FHT42	3	D-11
50	玄関ホール	FHT42	22	D-11
51	1-1	FL40	18	A-1
52	1-1	FL40	2	A-2
53	普通教室2	FL40	18	A-1
54	普通教室2	FL40	2	A-2
55	普通教室1	FL40	18	A-1
56	普通教室1	FL40	2	A-2
57	ほしの子1組	FL40	18	A-1

58	ほしの子1組	FL40	2	A-2
59	2-1	FL40	18	A-1
60	2-1	FL40	2	A-2
61	図工工作教室	FL40	24	A-1
62	図工工作教室	FL40	2	A-2
63	準備室	FL40	6	A-1
64	男子トイレ	FL40	2	A-1
65	男子トイレ	FL20	2	A-5
66	女子トイレ	FL40	2	A-1
67	女子トイレ	FL20	2	A-5
68	多目的トイレ	FHT24	2	D-5
69	コンピューター室	FL40	36	A-1
70	コンピューター室	FL40	2	A-2
71	男子トイレ	FL40	3	A-1
72	男子トイレ	FHT24	1	D-5
73	手洗場	FHT24	2	D-5
74	女子トイレ	FL40	3	A-1
75	女子トイレ	FHT24	1	D-5
76	女子トイレ	IL60	1	L-3
77	音楽室	FL40	28	A-1
78	音楽室	FL40	2	A-2
79	準備室	FL40	8	A-1
80	音楽室前廊下	FL20	4	A-5
81	教材室	FL40	2	A-1
82	配膳室	FL40	10	A-1
83	オイルポンプ室	HF32	1	G-1
84	廊下	FL40	14	A-1
85	廊下	FHT42	5	D-11
86	廊下	FL20	4	A-5
87	カウンセリングル	FL40	6	A-1
88	きらルーム	FL40	24	A-1
89	きらルーム	FL40	2	A-2
90	特別活動室	FHT42	15	D-12
91	3-1	FL40	18	A-1
92	3-1	FL40	2	A-2
93	3-2	FL40	18	A-1
94	3-2	FL40	2	A-2
95	4-1	FL40	18	A-1
96	4-1	FL40	2	A-2
97	4-2	FL40	18	A-1
98	4-2	FL40	2	A-2
99	普通教室	FL40	18	A-1
100	普通教室	FL40	2	A-2
101	家庭科教室	FL40	24	A-1
102	家庭科教室	FL40	2	A-2
103	準備室	FL40	6	A-1
104	男子トイレ	FL40	2	A-1
105	男子トイレ	FL20	2	A-5
106	女子トイレ	FL40	2	A-1
107	女子トイレ	FL20	2	A-5
108	多目的トイレ	FHT24	2	D-5
109	視聴覚教室	FL40	2	A-2
110	視聴覚教室	FL40	36	A-1
111	男子トイレ	FL40	3	A-1
112	男子トイレ	FHT24	1	D-5
113	手洗場	FHT24	2	D-5
114	女子トイレ	FL40	3	A-1
115	女子トイレ	FHT24	1	D-5
116	女子トイレ	IL60	1	L-3

117	教材室	FL40	2	A-1
118	配膳室	FL40	10	A-1
119	オイルポンプ室	HF32	1	G-1
120	廊下	FL40	14	A-1
121	廊下	FHT42	5	D-11
122	廊下	FL20	4	A-5
123	準備室	FL40	6	A-1
124	理科教室	FL40	24	A-1
125	理科教室	FL40	2	A-2
126	特別活動室	FHT42	14	D-12
127	5-1	FL40	18	A-1
128	5-1	FL40	2	A-2
129	5-2	FL40	18	A-1
130	5-2	FL40	2	A-2
131	活動室	FL40	18	A-1
132	活動室	FL40	2	A-2
133	6-1	FL40	18	A-1
134	6-1	FL40	2	A-2
135	6-2	FL40	18	A-1
136	6-2	FL40	2	A-2
137	器具庫	FL40	4	A-1
138	女子更衣室	FL40	4	A-1
139	男子更衣室	FL40	4	A-1
140	女子トイレ	FL40	4	A-1
141	女子トイレ	FL15	2	A-8
142	男子トイレ	FL40	4	A-1
143	男子トイレ	FL15	2	A-8
144	多目的トイレ	FL20	2	A-5
145	多目的トイレ	FL15	1	A-8
146	倉庫(2)	FL40	2	A-1
147	倉庫(1)	FL40	2	A-1
148	廊下	FHT24	28	D-5
149	物入	FL40	1	A-1
150	東階段	FL40	5	A-1
151	東階段	FL20	1	A-5
152	放送室	FL40	4	A-1
153	ステージ	FHT24	18	D-5
154	西階段	FL40	5	A-1
155	西階段	FL20	1	A-5
156	掃除具入	FL20	1	A-5
157	体育館玄関	FHT24	6	D-5
158		FCL30	8	H-3
159		FL20	2	A-6
160	アリーナ	MF700	36	F-2
161	ステージ上	FL40	5	A-1

■明石台小学校

No.	場所	既存照明種類	数量	備考
1	体育館軒下	LED照明	1	B-8
2	児童クラブ室1	LED照明	40	D-8
3	児童クラブ室2	LED照明	24	D-8
4	玄関	LED照明	4	D-5
5	事務室	LED照明	1	B-3
6	ロッカー室	LED照明	2	D-5
7	湯沸室	LED照明	1	D-5
8	女子トイレ	LED照明	9	D-4
9	男子トイレ	LED照明	7	D-4
10	清掃用具庫	LED照明	1	D-3
11	印刷室	LED照明	2	B-3
12	放送室	LED照明	1	B-3
13	多目的トイレ	LED照明	2	D-4
14	湯沸室	LED照明	2	D-4
15	男子トイレ	LED照明	4	D-4
16	女子トイレ	LED照明	5	D-4
17	PTA室	LED照明	4	B-3
18	作業室	LED照明	4	B-3
19	配膳室駐車場	LED照明	6	D-5
20	配膳室	LED照明	5	B-3
21	書庫	LED照明	1	B-3
22	男子更衣室	LED照明	1	B-3
23	女子更衣室	LED照明	2	B-3
24	通路	LED照明	15	D-4
25	通路	LED照明	6	D-5
26	多目的トイレ	LED照明	2	D-4
27	女子トイレ	LED照明	4	D-4
28	男子トイレ	LED照明	3	D-4
29	特別活動室1	LED照明	16	B-3
30	特別活動室2	LED照明	16	B-3
31	展示コーナー	LED照明	26	D-4
32	女子トイレ	LED照明	9	D-4
33	男子トイレ	LED照明	7	D-4
34	清掃用具庫	LED照明	1	D-3
35	廊下	LED照明	28	B-10
36	風除室	LED照明	2	D-4
37	保健室	LED照明	7	B-2
38	えがお1	LED照明	3	B-3
39	えがお1	LED照明	2	B-9
40	えがお2	LED照明	3	B-3
41	えがお2	LED照明	2	B-9
42	えがお3	LED照明	3	B-3
43	えがお3	LED照明	2	B-9
44	北階段1~4階	LED照明	5	D-4
45	北階段1~4階	LED照明	4	B-9
46	北階段裏倉庫	LED照明	1	B-3
47	北階段裏倉庫	LED照明	1	B-22
48	校長室	LED照明	7	C-1
49	職員室	LED照明	12	B-3
50	昇降口	LED照明	12	B-10
51	中央階段1~4階	LED照明	10	D-4
52	中央階段1~4階	LED照明	6	B-9
53	1-1	LED照明	6	B-3
54	1-1	LED照明	2	B-9
55	1-2	LED照明	6	B-3
56	1-2	LED照明	2	B-9
57	生活科室	LED照明	6	B-3

58	生活科室	LED照明	2	B-9
59	南階段1~4階	LED照明	6	D-4
60	南階段1~4階	LED照明	4	B-9
61	南階段裏倉庫	LED照明	1	B-22
62	2-1	LED照明	6	B-3
63	2-1	LED照明	2	B-9
64	2-2	LED照明	6	B-3
65	2-2	LED照明	2	B-9
66	2-3	LED照明	6	B-3
67	2-3	LED照明	2	B-9
68	女子トイレ	LED照明	9	D-4
69	多目的トイレ	LED照明	2	D-4
70	男子トイレ	LED照明	7	D-4
71	配膳室	LED照明	1	B-3
72	清掃用具庫	LED照明	1	D-3
73	図工室	LED照明	12	B-3
74	図工準備室	LED照明	2	B-3
75	理科室	LED照明	12	B-3
76	理科準備室	LED照明	2	B-3
77	展示コーナー	LED照明	26	D-4
78	女子トイレ	LED照明	9	D-4
79	男子トイレ	LED照明	7	D-4
80	清掃用具庫	LED照明	1	D-3
81	廊下	LED照明	27	B-10
82	通級指導教室1	LED照明	3	B-3
83	通級指導教室1	LED照明	2	B-9
84	教材室	LED照明	6	B-3
85	教材室	LED照明	2	B-9
86	3-1	LED照明	6	B-3
87	3-1	LED照明	2	B-9
88	3-2	LED照明	6	B-3
89	3-2	LED照明	2	B-9
90	中学年学習室	LED照明	6	B-3
91	中学年学習室	LED照明	2	B-9
92	読書テラス	LED照明	6	D-5
93	図書室	LED照明	6	L-9
94	図書室	LED照明	6	E-4
95	図書室	LED照明	10	B-3
96	4-1	LED照明	6	B-3
97	4-1	LED照明	2	B-9
98	4-2	LED照明	6	B-3
99	4-2	LED照明	2	B-9
100	児童会室	LED照明	6	B-3
101	児童会室	LED照明	2	B-9
102	女子トイレ	LED照明	9	D-4
103	多目的トイレ	LED照明	2	D-4
104	男子トイレ	LED照明	7	D-4
105	配膳室	LED照明	1	B-3
106	家庭科室	LED照明	12	B-3
107	家庭科準備室	LED照明	2	B-3
108	音楽室	LED照明	12	B-3
109	音楽準備室	LED照明	2	B-3
110	展示コーナー	LED照明	26	D-4
111	女子トイレ	LED照明	9	D-4
112	男子トイレ	LED照明	7	D-4
113	清掃用具庫	LED照明	1	D-3
114	廊下	LED照明	26	B-10
115	相談室	LED照明	3	B-3
116	相談室	LED照明	2	B-9

117	教材室	LED照明	6	B-3
118	教材室	LED照明	2	B-9
119	5-1	LED照明	6	B-3
120	5-1	LED照明	2	B-9
121	5-2	LED照明	6	B-3
122	5-2	LED照明	2	B-9
123	高学年学習室	LED照明	6	B-3
124	高学年学習室	LED照明	2	B-9
125	学習室	LED照明	2	B-3
126	外国語学習室	LED照明	12	B-3
127	6-1	LED照明	6	B-3
128	6-1	LED照明	2	B-9
129	6-2	LED照明	6	B-3
130	6-2	LED照明	2	B-9
131	高学年学習室2	LED照明	6	B-3
132	高学年学習室2	LED照明	2	B-9
133	EVホール	LED照明	1	B-3
134	シャワー室	LED照明	3	B-16
135	機械室	LED照明	2	B-3
136	屋外廊下	LED照明	6	B-17
137	男子トイレ	LED照明	1	B-3
138	女子トイレ	LED照明	1	B-3
139	女子更衣室	LED照明	1	B-3
140	男子更衣室	LED照明	1	B-3
141	屋内廊下	LED照明	3	B-10

別紙

富谷市R7年度小・中学校13校LED照明賃貸借一覧

■富谷中学校

No.	場所	既存照明種類	数量	備考
1	西女子トイレ	FL40	2	A-1
2	西女子トイレ	FL20	2	A-7
3	西男子トイレ	FL40	2	A-1
4	西男子トイレ	FL20	2	A-7
5	西男子トイレ	IL100	1	D-2
6	西階段	FL20	2	A-6
7	西階段	FL40	6	A-1
8	清掃用具室	FL20	1	A-6
9	消化ポンプ室	FL40	1	A-1
10	機械室	FL40	24	A-2
11	ポーチ	HF100(E26)	4	M-1
12	ポーチ	FL40	2	A-1
13	職員玄関	FL40	2	A-1
14	用務員室	FL20	1	I-1
15	書庫	FL40	1	A-1
16	給湯室	FL40	1	A-3
17	更衣室	FL40	3	A-1
18	東女子トイレ	IL100	1	D-2
19	東女子トイレ	FL40	2	A-1
20	東女子トイレ	FL20	2	A-7
21	東男子トイレ	FL40	2	A-1
22	東男子トイレ	FL20	2	A-7
23	東倉庫	FL20	1	A-6
24	東階段	FL20	2	A-6
25	東階段	FL40	6	A-1
26	西廊下	FL20	20	A-5
27	配膳室	FL40	3	A-1
28	カウンセリングル	FL40	6	A-1
29	保健室	FL40	6	B-3
30	多目的トイレ	FHT24	2	D-5
31	西昇降口	FL40	7	A-1
32	校長室	FL40	16	A-1
33	校長室	FL20	1	A-7
34	職員室	FL40	24	B-4
35	職員室	FL20	2	A-7
36	放送室	FL40	3	A-1
37	放送室	FL40	14	A-1
38	放送室	FL40	2	A-1
39	けやき	IL100	3	L-9
40	けやき	FL40	6	A-1
41	ぼぶら	IL100	3	L-9
42	ぼぶら	FL40	6	A-1
43	東昇降口	FL40	8	A-1
44	油タンク室	IL100	1	D-2
45	技術準備室	FL40	4	A-1
46	技術室	IL40E11	4	D-14
47	技術室	FL40	28	A-2
48	東廊下	FL20	6	A-5
49	調理準備室	FL40	4	A-1
50	調理室	IL40E11	4	D-14
51	調理室	FL40	20	A-2
52	外階段	FL20	6	A-6
53	渡り廊下	FL40	26	A-3
54	渡り廊下	FL40	4	A-3

55	西女子トイレ	FL40	2	A-1
56	西女子トイレ	FL20	2	A-7
57	西男子トイレ	FL40	2	A-1
58	西男子トイレ	FL20	2	A-7
59	西男子トイレ	IL100	1	D-2
60	教材室	FL40	3	A-1
61	東女子トイレ	FL40	2	A-1
62	東女子トイレ	FL20	2	A-7
63	東男子トイレ	FL40	2	A-1
64	東男子トイレ	FL20	2	A-7
65	東男子トイレ	IL100	1	D-2
66	西廊下	FL20	18	A-5
67	配膳室	FL40	2	A-1
68	暗室	FL40	1	A-1
69	視聴覚室	IL100	3	L-9
70	視聴覚室	FL40	15	B-24
71	視聴覚準備室	FL40	3	A-1
72	書庫	FL40	2	A-1
73	図書室	IL100	3	L-9
74	図書室	FL40	12	A-2
75	教室3-1	IL100	3	L-9
76	教室3-1	FL40	12	A-2
77	教室3-2	IL100	3	L-9
78	教室3-2	FL40	12	A-2
79	少人数3	IL100	3	L-9
80	少人数3	FL40	12	A-2
81	教室1-3	IL100	3	L-9
82	教室1-3	FL40	12	A-2
83	教室1-2	IL100	3	L-9
84	教室1-2	FL40	12	A-2
85	教室1-1	IL100	3	L-9
86	教室1-1	FL40	12	A-1
87	油タンク室	IL60	1	G-2
88	物置	FL40	4	A-1
89	コンピューター準備	FL40	4	A-1
90	コンピューター室	IL40E11	4	D-14
91	コンピューター室	FL40	42	A-1
92	東廊下	FL20	8	A-5
93	あすなろ	IL40E11	4	D-14
94	あすなろ	FL40	12	A-2
95	あけぼの	IL40E11	4	D-14
96	あけぼの	FL40	12	A-2
97	西女子トイレ	FL40	2	A-1
98	西女子トイレ	FL20	2	A-7
99	西男子トイレ	FL40	2	A-1
100	西男子トイレ	FL20	2	A-7
101	西男子トイレ	IL100	1	D-2
102	東倉庫	FL40	3	A-1
103	東女子トイレ	FL40	2	A-1
104	東女子トイレ	FL20	2	A-7
105	東男子トイレ	FL40	2	A-1
106	東男子トイレ	FL20	2	A-7
107	東男子トイレ	IL100	1	D-2
108	西廊下	FL20	18	A-5
109	配膳室	FL40	3	A-1
110	理科室	IL100	3	L-9
111	理科室	FL40	24	A-2
112	理科準備室	FL40	3	A-1
113	美術室	IL100	3	L-9

114	美術室	FL40	12	A-1
115	少人数1	IL100	3	L-9
116	少人数1	FL40	6	A-1
117	少人数2	IL100	3	L-9
118	少人数2	FL40	12	A-1
119	教室2-2	IL100	3	L-9
120	教室2-2	FL40	6	A-1
121	教室2-1	IL100	3	L-9
122	教室2-1	FL40	12	A-2
123	生徒会室	IL100	3	L-9
124	生徒会室	FL40	12	A-2
125	教材室	IL100	3	L-9
126	教材室	FL40	12	A-2
127	油タンク室	IL100	1	D-2
128	音楽準備室	FL40	4	A-1
129	音楽室	IL40E11	4	D-14
130	音楽室	FL40	12	A-1
131	東廊下	FL20	8	A-5
132	特別活動室1	IL40E11	4	D-14
133	特別活動室1	FL40	12	A-2
134	特別活動室2	IL40E11	4	D-14
135	特別活動室2	FL40	12	A-2

■富谷第二中学校

No.	場所	既存照明種類	数量	備考
1	男子便所	FL40	2	A-1
2	男子便所	FL20	1	A-5
3	男子便所	FHT24	1	D-5
4	オイル室	IL100	1	D-2
5	女子便所	FL40	2	A-1
6	女子便所	FL20	1	A-5
7	女子便所	FHT24	2	D-5
8	だれでもトイレ	FHT24	2	D-5
9	1年教材室	FL40	6	A-1
10	ポンプ室	FL20	1	A-5
11	ポンプ室	FL20	2	A-7
12	職員通用口	FL20	4	A-5
13	職員通用口	FCL30	2	H-3
14	コモンホール	FCL30	2	H-3
15	配膳室	FL40	4	A-1
16	配膳室	FL20	2	A-5
17	配膳室	FL20	1	A-6
18	階段下倉庫	FL20	1	A-7
19	階段	FL20	1	A-5
20	階段	FL20	2	A-5
21	廊下	FHT24	4	D-5
22	廊下	FL20	6	A-5
23	廊下	FL20	1	A-6
24	1-2	FL40	12	A-1
25	1-2	FL40	2	A-2
26	保健室	FL40	18	A-1
27	保健室	FL10	1	A-9
28	1-1	FL40	8	A-1
29	1-1	FL40	2	A-2
30	昇降口2	FL40	6	A-1
31	ベランダ	FCL30	2	H-3
32	オイル室	IL100	1	D-2
33	男子便所	FL20	1	A-5
34	男子便所	FL40	3	A-1
35	男子便所	HF32	2	G-2
36		FL20	2	A-7
37	男子便所	FHT24	1	D-5
38	女子便所	FL20	1	A-5
39	女子便所	FL20	2	A-7
40	女子便所	FL40	3	A-1
41	女子便所	FHT24	1	D-5
42	玄関	FL20	8	A-5
43	ホール	FL20	8	A-5
44	階段	FCL30	2	H-4
45	階段	FL40	2	B-27
46	階段	FL40	2	B-27
47	コモンホール	FCL30	2	H-3
48	配膳室	FL40	4	A-1
49	配膳室	FL20	2	A-5
50	階段	FL20	4	A-5
51	廊下	FL20	6	A-5
52	廊下	FL20	1	A-6
53	廊下	FHT24	4	D-5
54	職員室	FL40	44	A-1
55	職員室	FL20	2	A-5
56	校長室	FL40	32	A-1
57	カウンセリング室	FL40	6	A-1

58	更衣室	FL40	4	A-1
59	更衣室	FL20	2	A-5
60	男子便所	FL20	1	A-5
61	男子便所	FL40	2	A-1
62	タンク室	IL100	1	D-2
63	女子便所	FL20	1	A-5
64	女子便所	FL40	2	A-1
65	第2教材室	FL40	16	A-1
66	第2教材室	FL40	2	A-2
67	コモンホール	FCL30	2	H-3
68	配膳室	FL40	4	A-1
69	配膳室	FL20	2	A-5
70	階段	FL20	4	A-5
71	廊下	FL20	8	A-5
72	廊下	FL20	1	A-6
73	2-1	FL40	6	B-2
74	2-1	FL40	2	A-2
75	2-2	FL40	12	A-1
76	2-2	FL40	2	A-2
77	2-3	FL40	12	A-1
78	2-3	FL40	2	A-2
79	2-4	FL40	12	A-1
80	2-4	FL40	2	A-2
81	ホール	FCL30	2	H-3
82	男子便所	FL40	2	A-1
83	男子便所	FL20	1	A-5
84	男子便所	IL100	1	D-2
85	女子便所	FL40	2	A-1
86	女子便所	FL20	1	A-5
87	資料室	FL40	16	A-1
88	資料室	FL40	2	A-2
89	コモンホール	FCL30	2	H-3
90	配膳室	FL40	4	A-1
91	配膳室	FL20	2	A-5
92	階段	FL20	4	A-5
93	廊下	FL20	8	A-5
94	廊下	FL20	1	A-6
95	第2音楽室	FL40	12	A-1
96	第2音楽室	FL40	2	A-2
97	3-1	FL40	12	A-1
98	3-1	FL40	2	A-2
99	3-2	FL40	12	A-1
100	3-2	FL40	2	A-2
101	3-3	FL40	12	A-1
102	3-3	FL40	2	A-2
103	タンク室	IL100	3	D-2
104	階段	FL20	4	A-5
105	屋外	FL20	1	A-6
106	階段	FL20	1	A-5
107	EV機械室	FL40	4	A-1
108	第2保健室	FL40	6	A-1
109	職業教室	FL40	32	A-1
110	職業教室	FL40	2	A-2
111	廊下	FHT24	1	D-5
112	廊下	FL20	4	A-5
113	準備室	FL40	6	A-1
114	家庭科教室	FL40	32	A-1
115	家庭科教室	FL40	2	A-2
116	外壁	FL20	2	A-6

117	準備室	FL40	6	A-1
118	家庭科室	FL40	40	A-1
119	家庭科室	FL40	2	A-2
120	廊下	FL20	4	A-5
121	第2コンピュータ室	FL40	12	A-1
122	第2コンピュータ室	FL40	2	A-2
123	コンピュータ室	FL40	16	A-1
124	コンピュータ室	FL40	2	A-2
125	準備室	FL40	6	A-1
126	暗室	FCL30	1	H-3
127	第1理科教室	FL40	2	A-2
128	第1理科教室	FL40	32	A-1
129	廊下	FL20	4	A-5
130	第2理科室	FL40	12	A-1
131	第2理科室	FL40	2	A-2
132	図書室	FL40	16	A-1
133	図書室	FL40	2	A-2
134	準備室	FL40	6	A-1
135	準備室	LED照明	2	D-9
136	準備室	IL60	6	L-2
137	前室	FL20	2	A-5
138	視聴覚室	FL40	48	A-1
139	視聴覚室	LED照明	6	D-9
140	視聴覚室	FL40	2	A-2
141	準備室	FL40	6	A-1
142	前室	FL20	2	A-5
143	音楽教室	FL40	48	A-1
144	音楽教室	FL40	2	A-2
145	階段	FL20	1	A-6
146	階段	FL20	1	A-5
147	階段	FL20	2	A-5
148	倉庫	FL20	1	A-6
149	ホール	FCL30	2	H-3
150	廊下	FL20	6	A-5
151	外部活室	FL40	6	A-1
152	1-4	FL40	12	A-2
153	1-4	FL40	2	A-2
154	昇降口1	FL40	6	A-1
155	1-3	FL40	12	A-2
156	1-3	FL40	2	A-2
157	ベランダ	FCL30	2	H-3
158	ベランダ	FL20	1	A-6
159	階段	FL20	4	A-5
160	ホール	FCL30	2	H-3
161	廊下	FL20	6	A-5
162	普通教室1	FL40	12	A-2
163	普通教室1	FL40	2	A-2
164	普通教室2	FL40	12	A-2
165	普通教室2	FL40	2	A-2
166	スタジオ	FL40	4	A-1
167	スタジオ	FL20	1	B-19
168	放送室	IL60	3	L-2
169	放送室	FL40	2	A-1
170	書庫	FL40	2	A-1
171	印刷室	FL40	4	A-1
172	印刷室	FL10	1	A-9
173	ベランダ	FL20	1	A-6
174	階段	FL20	4	A-5
175	ホール	FCL30	2	H-3

176	廊下	FL20	4	A-5
177	多目的ホール	FL40	26	A-1
178	会議室	FL20	4	A-5
179	会議室	FL40	12	A-1
180	会議室	FL40	2	A-2
181	会議室	FL40	12	A-2
182	ベランダ	FL20	1	A-6
183	階段	FL20	4	A-5
184	廊下	FL20	6	A-5
185	3-5	FL40	12	A-2
186	3-5	FL40	2	A-2
187	3-4	FL40	12	A-2
188	3-4	FL40	2	A-2
189	会議室	FL40	12	A-2
190	会議室	FL40	2	A-2
191	教材室	FL40	6	A-1
192	ベランダ	FL20	1	A-6
193	階段	FL20	1	A-6
194	教室	FL40	12	A-2
195	教室	FL40	2	A-2
196	作業室	FL40	6	A-1
197	廊下	FL20	6	A-5
198	階段	FL20	1	A-6
199	活動室	FL40	12	A-2
200	活動室	FL40	2	A-2
201	PTA室	FL40	6	A-1
202	廊下	FL20	6	A-5
203	階段	FL20	1	A-6
204	美術室	FL40	16	A-2
205	美術室	LED照明	3	D-9
206	準備室	FL40	6	A-1
207	廊下	FL20	4	A-5
208	階段	FL20	1	A-6
209	教室	FL40	12	A-2
210	教室	FL40	2	A-2
211	機器室	FL40	6	A-1
212	廊下	FL20	6	A-5

■東向陽台中学校

No.	場所	既存照明種類	数量	備考
1	倉庫	FL40	4	A-1
2	器具庫	FL40	4	A-1
3	金工木工室	FL40	30	A-1
4	金工木工室	FL40	2	A-2
5	準備室	FL20	2	B-21
6	準備室	FL40	4	A-1
7	配膳室	FL40	3	A-1
8	配膳室	FL20	1	A-6
9	男子トイレ	FL40	2	A-1
10	男子トイレ	FL40	1	A-1
11	男子トイレ	FL20	1	A-5
12	多目的トイレ	FHT24	1	D-5
13	女子トイレ	FL40	2	A-1
14	女子トイレ	FL40	1	A-1
15	女子トイレ	FL20	1	A-5
16	生徒会室	FL40	4	A-1
17	相談室	FL40	6	A-1
18	多目的教室	FL40	12	A-1
19	多目的教室	FL40	2	A-2
20	ポーチ	MH75	5	D-16
21	ポーチ	FCL30	2	H-3
22	昇降口	LED照明	6	C-6
23	昇降口	FL40	2	C-9
24	昇降口	IL100	2	D-16
25	ポンプ室	FL40	1	A-1
26	東階段1~4階	FL40	4	A-1
27	東階段1~4階	FL20	6	A-5
28	多目的ホール	FL40	20	A-1
29	多目的ホール	FL40	4	A-1
30	倉庫	FL40	1	A-1
31	西階段1~R階	FL40	5	A-1
32	西階段1~R階	FL20	6	A-5
33	1-5	FL40	6	A-1
34	1-5	FL40	2	A-2
35	1-4	FL40	6	A-1
36	1-4	FL40	2	A-2
37	教材室	LED照明	2	B-10
38	1-3	FL40	6	A-1
39	1-3	FL40	2	A-2
40	1-2	FL40	12	A-1
41	1-2	FL40	2	A-2
42	1-1	FL40	6	A-1
43	1-1	FL40	2	A-2
44	ホームルーム	FL40	12	A-1
45	ホームルーム	FL40	2	A-2
46	保健室	FL40	16	A-1
47	廊下	FL20	17	A-5
48	廊下	LDL20	5	B-23
49	コンピューター室	FL40	72	A-1
50	コンピューター室	FL40	2	A-2
51	配膳室	FL40	3	A-1
52	男子トイレ	FL40	2	A-1
53	男子トイレ	FL40	1	A-1
54	男子トイレ	FL20	1	A-5
55	男子トイレ	FL20	1	A-7
56	男子トイレ	IL40(E17)	1	L-5
57	女子トイレ	FL40	2	A-1

58	女子トイレ	FL40	1	A-1
59	女子トイレ	FL20	1	A-5
60	女子トイレ	FL20	1	A-7
61	女子トイレ	IL40(E17)	1	L-5
62	調理準備室	FL40	6	A-1
63	調理実習室	FL40	30	A-1
64	調理実習室	FL20	2	A-5
65	調理実習室	FL40	2	A-2
66	渡り廊下	FL40	4	A-1
67	ホール	FCL40	6	C-3
68	男子更衣室	LED照明	1	B-10
69	多目的ホール	FL40	4	A-1
70	多目的ホール	FL40	16	A-1
71	資料室	FL40	6	A-1
72	いちよう1組	FL40	12	A-1
73	図書室	FL40	32	B-2
74	図書準備室	LED照明	2	B-10
75	いちよう3組	FL40	6	A-1
76	いちよう3組	FL40	2	A-2
77	SSR	FL40	6	A-1
78	放送室	FL40	1	A-1
79	放送室	FL40	10	A-1
80	職員室	FL40	48	A-1
81	職員室	FL40	4	A-1
82	湯沸室	FL40	1	A-1
83	湯沸室	FL20	1	A-7
84	書庫	FL40	2	A-1
85	校長室	FL40	24	A-1
86	校長室	FL20	1	A-7
87	廊下	FL20	14	A-5
88	廊下	LDL20	1	B-23
89	第2理科室	FL40	48	A-1
90	第2理科準備室	FL40	14	A-1
91	配膳室	FL40	3	A-1
92	男子トイレ	FL40	2	A-1
93	男子トイレ	FL40	1	A-1
94	男子トイレ	FL20	1	A-5
95	男子トイレ	FL20	1	A-7
96	男子トイレ	IL40(E17)	1	L-5
97	女子トイレ	FL40	2	A-1
98	女子トイレ	FL40	1	A-1
99	女子トイレ	FL20	1	A-5
100	女子トイレ	FL20	1	A-7
101	女子トイレ	IL40(E17)	1	L-5
102	第1理科準備室	FL40	4	A-1
103	第1理科準備室	IL60	1	L-3
104	第1理科準備室	FL20	1	A-5
105	第1理科室	FL40	22	A-1
106	第1理科室	FL40	2	A-2
107	第1理科室	FL20	2	A-5
108	多目的ホール	FL40	2	A-2
109	多目的ホール	FL40	36	A-1
110	多目的ホール	FL40	4	A-1
111	3-5	FL40	2	A-2
112	3-5	FL40	6	A-1
113	3-4	FL40	2	A-2
114	3-4	FL40	6	A-1
115	教材室	LED照明	2	B-10
116	3-3	FL40	12	A-1

117 3-3	FL40	2	A-2
118 3-2	FL40	12	A-1
119 3-2	FL40	2	A-2
120 3-1	FL40	12	A-1
121 3-1	FL40	2	A-2
122 進路指導室	FL40	12	A-1
123 進路指導室	FL40	2	A-2
124 廊下	FL20	18	A-5
125 廊下	LDL20	5	B-23
126 美術室	FL40	30	A-1
127 美術室	FL40	2	A-2
128 美術準備室	FL40	4	A-1
129 美術準備室	FL20	2	A-5
130 配膳室	FL40	3	A-1
131 男子トイレ	FL40	2	A-1
132 男子トイレ	FL40	1	A-1
133 男子トイレ	FL20	1	A-5
134 男子トイレ	FL20	1	A-7
135 男子トイレ	IL40(E17)	1	L-5
136 女子トイレ	FL40	2	A-1
137 女子トイレ	FL40	1	A-1
138 女子トイレ	FL20	1	A-5
139 女子トイレ	FL20	1	A-7
140 女子トイレ	IL40(E17)	1	L-5
141 音楽準備室	FL40	6	A-1
142 音楽室	FL40	30	A-1
143 音楽室	FL40	2	A-2
144 多目的ホール	FL40	2	A-2
145 多目的ホール	FL40	26	A-1
146 多目的ホール	FL40	4	A-1
147 2-4	FL40	2	A-2
148 2-4	FL40	6	A-1
149 2-3	FL40	2	A-2
150 2-3	FL40	6	A-1
151 教材室	LED照明	2	B-10
152 少人数教室	FL40	2	A-2
153 少人数教室	FL40	12	A-1
154 2-2	FL40	12	A-1
155 2-2	FL40	2	A-2
156 2-1	FL40	12	A-1
157 2-1	FL40	2	A-2
158 楽器庫資料室	FL40	12	A-1
159 楽器庫資料室	FL40	2	A-2
160 廊下	FL20	18	A-5
161 廊下	LDL20	5	B-23
162 女子更衣室	LED照明	1	B-10
163 中庭	LED照明	2	D-1
164 EV機械室	FL20	1	A-6
165 EV機械室	FL40	2	A-1
166 屋上	FL20	1	A-6

■日吉台中学校

No.	場所	既存照明種類	数量	備考
1	準備室	FL40	6	A-1
2	調理教室	FL40	30	A-1
3	調理教室	FL40	2	A-2
4	教材室	FL40	6	A-1
5	外階段	FL20	1	A-5
6	廊下	FL20	7	A-5
7	資料室	FL40	2	A-2
8	資料室	FL40	8	A-1
9	普通教室(1)	FL40	2	A-2
10	普通教室(1)	FL40	8	A-1
11	普通教室(2)	FL40	2	A-2
12	普通教室(2)	FL40	8	A-1
13	普通教室(3)	FL40	2	A-2
14	普通教室(3)	FL40	8	A-1
15	水呑	FDL13	3	D-7
16	昇降口	FL40	9	A-1
17	昇降口	FDL13	4	D-7
18	ポーチ	FDL27	12	D-10
19	ポーチ	FL20	6	A-5
20	トイレ前	FDL13	7	D-7
21	女子便所	FL40	2	A-1
22	男子便所	FL40	2	A-1
23	階段室	FL20	2	A-5
24	消化ポンプ室	FL40	1	A-1
25	玄関	FDL13	6	D-7
26	風除室	FDL27	2	D-10
27	ポーチ	FDL27	2	D-10
28	油庫	IL100	1	D-2
29	前室	FL20	1	A-5
30	準備室	FL40	6	A-1
31	金工木工室	FL40	24	A-1
32	金工木工室	FL40	2	A-2
33	配膳室	FL40	2	A-1
34	配膳室	FL20	1	A-5
35	ELV機械室	FL40	1	A-1
36	プラットホーム	FL40	3	A-1
37	廊下	FL20	5	A-5
38	保健室	FDL27	6	D-10
39	保健室	FL40	10	A-1
40	準備室	FL40	6	A-1
41	被服教室	FL40	30	A-1
42	被服教室	FL40	2	A-2
43	教育相談室	FL40	6	A-1
44	廊下	FL20	8	A-5
45	外階段	IL60	1	L-2
46	生徒会室	FL40	3	A-2
47	コンピューターセン	FL40	8	A-1
48	コンピューターセン	FL40	72	A-1
49	準備室	FL40	6	A-1
50	スタジオ	FL40	12	A-1
51	放送室看板	FL10	0	A-9
52	放送室	FL40	4	A-1
53	放送室	IL100	2	L-6
54	放送室2	FL20	2	A-5
55	水呑	FDL13	3	D-7
56	トイレ前	FDL13	7	D-7
57	女子便所	FL40	2	A-1

58	男子便所	FL40	2	A-1
59	階段室	FL20	2	A-5
60	階段室	FCL30	1	H-3
61	油庫	IL100	1	D-2
62	準備室	FL40	4	A-1
63	準備室	FL40	1	A-1
64	美術教室	FL40	30	A-1
65	美術教室	FL40	2	A-2
66	配膳室	FL40	2	A-1
67	配膳室	FL20	1	A-5
68	職員女子便所	FL40	2	A-1
69	職員女子便所	FL40	1	A-1
70	職員女子便所	FL20	2	A-5
71	職員男子便所	FL40	2	A-1
72	職員男子便所	FL40	1	A-1
73	職員男子便所	FL20	2	A-5
74	廊下	FL20	7	A-5
75	外階段	IL60	1	L-2
76	女子更衣室	FL40	1	A-1
77	男子更衣室	FL40	1	A-1
78	印刷室	FL40	14	A-1
79	校長室	FL40	48	A-1
80	校長室	FL10	1	A-9
81	職員室	FL40	42	A-1
82	職員室	FL10	1	A-9
83	印刷室	FL40	1	A-1
84	湯沸室	FL20	1	A-5
85	湯沸室	FL20	1	A-7
86	準備室	FL40	4	A-1
87	準備室	FL40	1	A-1
88	暗室	FDL27	1	D-10
89	理科室	FL40	30	A-1
90	理科室	FL40	2	A-2
91	廊下	FL20	7	A-5
92	廊下	FL20	1	A-5
93	普通教室(4)	FL40	2	A-2
94	普通教室(4)	FL40	8	A-1
95	普通教室(5)	FL40	2	A-2
96	普通教室(5)	FL40	8	A-1
97	普通教室(6)	FL40	2	A-2
98	普通教室(6)	FL40	8	A-1
99	普通教室(7)	FL40	2	A-2
100	普通教室(7)	FL40	8	A-1
101	水呑	FDL13	3	D-7
102	トイレ前	FDL13	7	D-7
103	女子便所	FL40	2	A-1
104	男子便所	FL40	2	A-1
105	階段室	FL20	2	A-5
106	階段室	FCL30	1	H-3
107	油庫	IL100	1	D-2
108	図書室	FL40	46	A-1
109	配膳室	FL40	2	A-1
110	配膳室	FL20	1	A-5
111	卓球器具室	FL40	6	A-1
112	廊下	FL20	7	A-5
113	外階段	IL60	1	L-2
114	教育相談室	FL40	6	A-1
115	教育相談室	FL40	2	A-2
116	多目的ホール	LED照明	18	C-5

117	多目的ホール	FDL27	16	D-10
118	準備室	FL40	6	A-1
119	準備室	IL100	3	L-6
120	視聴覚室	FL40	28	A-1
121	視聴覚室	IL100	13	L-6
122	廊下	FL20	7	A-5
123	廊下	FL20	1	A-5
124	普通教室(8)	FL40	2	A-2
125	普通教室(8)	FL40	8	A-1
126	普通教室(9)	FL40	2	A-2
127	普通教室(9)	FL40	8	A-1
128	普通教室(10)	FL40	2	A-2
129	普通教室(10)	FL40	8	A-1
130	普通教室(11)	FL40	2	A-2
131	普通教室(11)	FL40	8	A-1
132	水呑	FDL13	3	D-7
133	トイレ前	FDL13	7	D-7
134	女子便所	FL40	2	A-1
135	男子便所	FL40	2	A-1
136	階段室	FL20	2	A-5
137	階段室	FCL30	1	H-3
138	階段室倉庫	FDL13	1	D-7
139	油庫	IL100	1	D-2
140	準備室	FL40	6	A-1
141	音楽室	FL40	20	A-1
142	音楽室	FL40	2	A-1
143	配膳室	FL40	2	A-1
144	配膳室	FL20	1	A-5
145	教材室	FL40	6	A-1
146	廊下	FL20	7	A-5
147	外階段	IL40	1	L-1
148	特別活動室	FL40	6	A-1
149	特別活動室	FL40	2	A-2
150	階段ホール	FDL27	12	D-10
151	階段ホール	HF250	1	D-13
152	階段室	FL20	1	A-5
153	階段室	FCL30	1	H-3
154	油庫	IL100	1	D-2

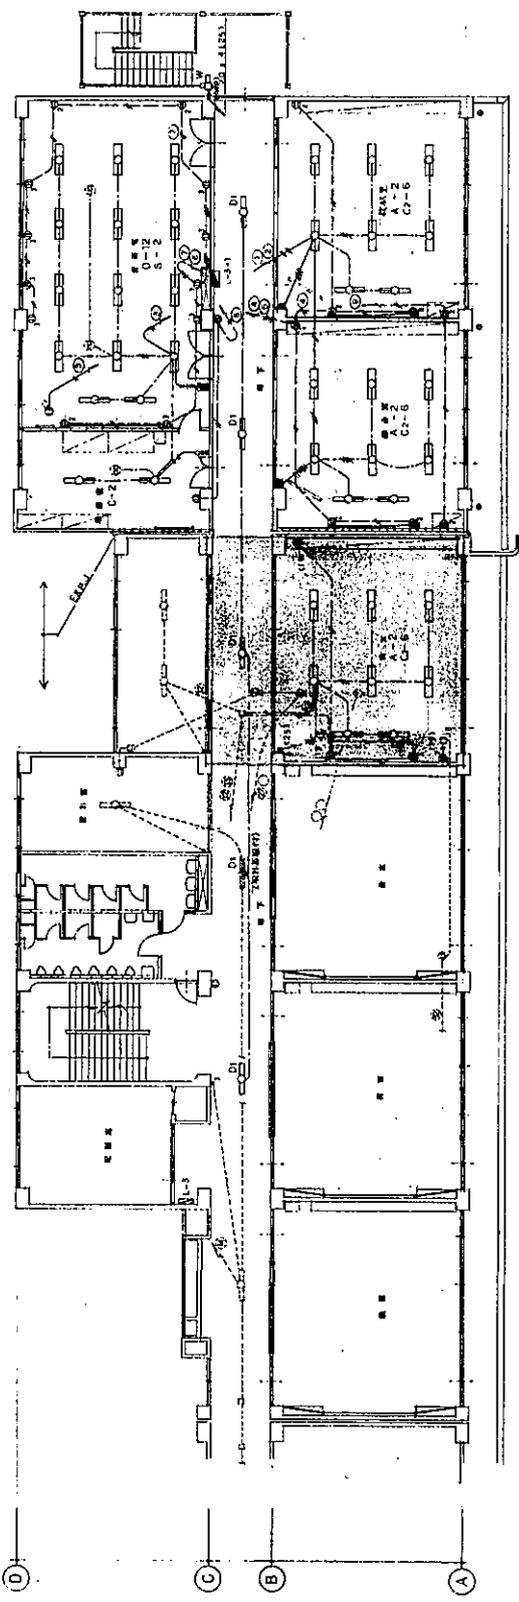
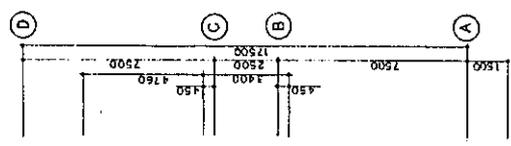
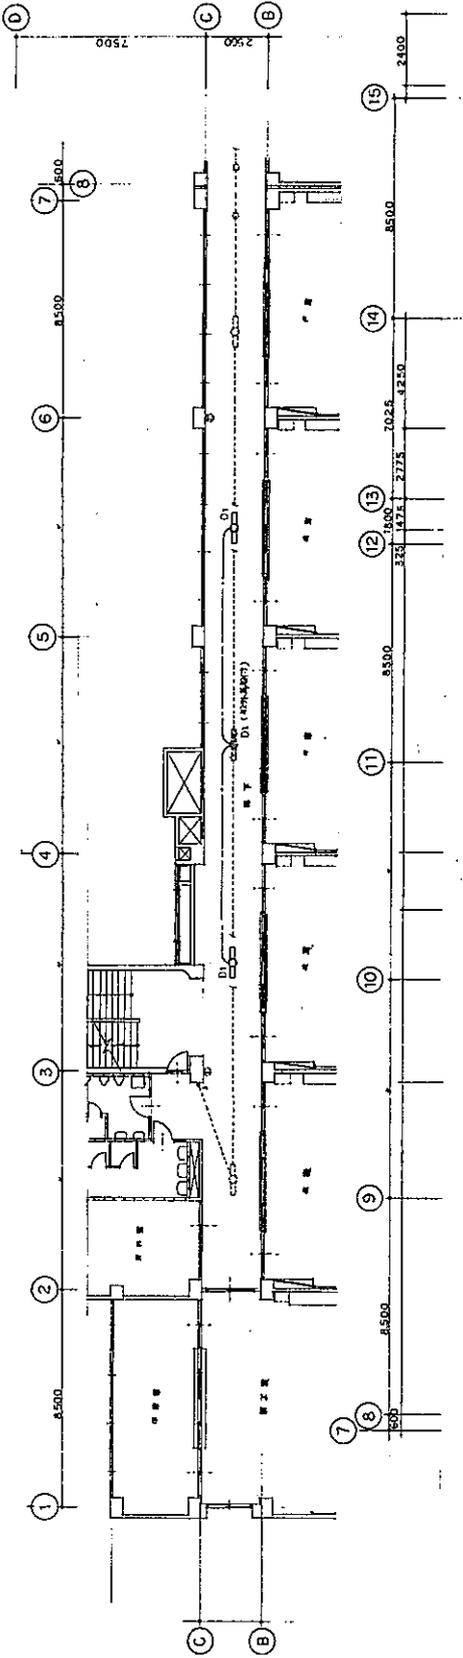
■成田中学校

No.	場所	既存照明種類	数量	備考
1	技術室	FL40	31	A-1
2	技術室	FL40	2	A-2
3	倉庫	FL20	1	A-5
4	西階段1~4階	FL40	12	A-1
5	西階段1~4階	FL40	2	A-1
6	美術室	FL40	16	A-1
7	美術室	FL40	2	A-2
8	美術準備室	FL40	6	A-1
9	第2美術室	FL40	24	A-1
10	第2美術室	FL40	2	A-2
11	倉庫	FL40	2	A-1
12	男子トイレ	FDL27	5	D-6
13	男子トイレ	FL40	2	A-1
14	機械室	FL40	1	A-1
15	機械室前室	FL20	1	A-5
16	機械室前室	FL40	1	A-1
17	手洗い	FL40	1	A-1
18	消火ポンプ室	FL40	1	A-1
19	教育相談室	FL40	6	A-1
20	来賓室	FL40	18	A-1
21	第2職員室	FL40	8	A-1
22	倉庫	FDL27	4	D-6
23	倉庫	IL100	1	I-2
24	東階段1~4階	FL40	10	A-1
25	会議室	FL40	18	A-1
26	女子更衣室	FL40	3	A-1
27	男子トイレ	FL40	1	A-1
28	男子トイレ	FDL27	3	D-6
29	女子トイレ	FL40	1	A-1
30	女子トイレ	FDL27	3	D-6
31	掃除用具入れ	FDL27	1	D-6
32	男子更衣室	FL40	2	A-1
33	展示コーナー	FDL27	1	D-6
34	誰でもトイレ	FDL27	1	D-6
35	誰でもトイレ	FL40	1	A-1
36	倉庫	FL40	1	A-1
37	教師ラウンジ	FDL27	4	D-6
38	教師ラウンジ	FL40	1	A-1
39	教師ラウンジ	IL100	1	I-2
40	教師ラウンジ	FCL40+32	1	I-2
41	廊下	FL40	34	A-1
42	廊下	FL40	9	A-1
43	廊下	FL40	3	A-1
44	廊下	IL60	3	E-3
45	廊下	IL60	3	L-2
46	廊下	FDL27	4	D-6
47	廊下	FL40	4	A-1
48	廊下	IL60(E26)	5	E-5
49	そよかぜ	FL40	18	A-1
50	そよかぜ	FL40	2	A-2
51	ひだまり	FL40	18	A-1
52	ひだまり	FL40	2	A-2
53	昇降口	FL40	9	A-1
54	女子トイレ	FDL27	5	D-6
55	女子トイレ	FL40	2	A-1
56	保健室	FL40	12	A-1
57	保健室	FDL27	5	D-6

58	第1会議室	FL40	12	A-1
59	放送室	FL40	4	A-1
60	軒下	FDL27	2	D-6
61	軒下	IL60(E26)	6	E-5
62	昇降口	FDL27	24	D-6
63	昇降口	FL40	7	A-1
64	職員室	FL40	6	A-1
65	職員室	FL40	3	A-1
66	職員室	FL40	9	B-2
67	職員室	IL60(E17)	1	D-2
68	印刷室	FL40	2	A-1
69	校長室	FL40	6	B-2
70	校長室	IL60(E17)	2	D-2
71	配膳室	FL40	4	A-1
72	外階段1~4階	IL60(E26)	1	E-5
73	外階段1~4階	FL20	5	A-6
74	音楽室	FL40	2	A-2
75	音楽室	FL40	30	A-1
76	楽器庫	FL40	6	A-1
77	音楽室横階段	IL60(E26)	5	E-5
78	美術室	FHT42	18	K-1
79	第1図書室	FL40	36	A-1
80	第1図書室	FL40	2	A-2
81	休憩コーナー	FDL27	8	D-6
82	休憩コーナー	IL100	1	I-2
83	オイルタンク室	FL40	1	A-1
84	コンピューター室	FL40	70	A-1
85	コンピューター室	FL40	2	A-2
86	手洗い場	FL40	1	A-1
87	読書スペース	FCL40	11	C-4
88	読書スペース	FL40	2	A-1
89	資料室	FL40	18	A-1
90	資料室	FL40	2	A-2
91	手洗い場	FL40	1	A-1
92	休憩コーナー	FDL27	8	D-6
93	廊下	FL40	111	A-1
94	廊下	FL40	15	A-1
95	廊下	JR12V35W	3	D-15
96	普通教室13	FL40	18	A-1
97	普通教室13	FL40	2	A-2
98	せせらぎ	FL40	18	A-1
99	せせらぎ	FL40	2	A-2
100	わかくさ	FL40	18	A-1
101	わかくさ	FL40	2	A-2
102	女子トイレ	FDL27	5	D-6
103	女子トイレ	FL40	2	A-1
104	男子トイレ	FDL27	4	D-6
105	男子トイレ	FL40	2	A-1
106	1-4	FL40	18	A-1
107	1-4	FL40	2	A-2
108	1-3	FL40	18	A-1
109	1-3	FL40	2	A-2
110	1-2	FL40	18	A-1
111	1-2	FL40	2	A-2
112	1-1	FL40	18	A-1
113	1-1	FL40	2	A-2
114	男子トイレ	FDL27	3	D-6
115	男子トイレ	FL40	2	A-1
116	女子トイレ	FDL27	5	D-6


117	女子トイレ	FL40	2	A-1
118	多目的トイレ	FDL27	1	D-6
119	多目的トイレ	FL40	1	A-1
120	トイレ前	FDL27	1	D-6
121	第2理科準備室	FL40	6	A-1
122	理科室	FL40	24	A-1
123	理科室	FL40	2	A-2
124	休憩コーナー	FDL27	8	D-6
125	休憩コーナー	IL100	1	I-2
126	オイルタンク室	FL40	1	A-1
127	理科準備室	FL40	6	A-1
128	手洗い場	FL40	1	A-1
129	理科室	FL40	24	A-1
130	理科室	FL40	2	A-2
131	読書コーナー	FCL40	12	C-4
132	読書コーナー	IL60(E26)	3	E-5
133	手洗い場	FL40	1	A-1
134	資料室	FL40	18	A-1
135	資料室	FL40	2	A-2
136	休憩コーナー	FDL27	8	D-6
137	休憩コーナー	IL100	1	I-2
138	廊下	FL40	105	A-1
139	廊下	FL40	11	A-1
140	廊下	JR12V35W	3	D-15
141	生徒会室	FL40	18	A-1
142	生徒会室	FL40	2	A-2
143	学習室1	FL40	18	A-1
144	学習室1	FL40	2	A-2
145	学習室2	FL40	18	A-1
146	学習室2	FL40	2	A-2
147	女子トイレ	FDL27	5	D-6
148	女子トイレ	FL40	2	A-1
149	男子トイレ	FDL27	4	D-6
150	男子トイレ	FL40	2	A-1
151	2-3	FL40	18	A-1
152	2-3	FL40	2	A-2
153	2-2	FL40	18	A-1
154	2-2	FL40	2	A-2
155	2-1	FL40	18	A-1
156	2-1	FL40	2	A-2
157	学習室	FL40	18	A-1
158	学習室	FL40	2	A-2
159	男子トイレ	FDL27	3	D-6
160	男子トイレ	FL40	2	A-1
161	女子トイレ	FDL27	3	D-6
162	女子トイレ	FL40	2	A-1
163	多目的トイレ	FDL27	1	D-6
164	多目的トイレ	FL40	1	A-1
165	トイレ前	FDL27	1	D-6
166	第2音楽室	FL40	30	A-1
167	第2音楽室	FL40	2	A-2
168	器具庫	FL40	4	A-1
169	前室	FL40	4	A-1
170	休憩コーナー	FDL27	8	D-6
171	休憩コーナー	IL100	1	I-2
172	オイルタンク室	FL40	1	A-1
173	手洗い場	FL40	1	A-1
174	家庭科室	FL40	42	A-1
175	家庭科室	FL40	6	A-1

176	家庭科室	FL40	2	A-2
177	視聴覚室	FL40	2	A-2
178	視聴覚室	FL40	48	A-1
179	少人数教室B	FL40	18	A-1
180	少人数教室B	FL40	2	A-2
181	休憩コーナー	FDL27	8	D-6
182	休憩コーナー	IL100	1	I-2
183	廊下	FL40	39	B-14
184	廊下	FL40	61	A-1
185	廊下	FL40	11	A-1
186	廊下	JR12V35W	3	D-15
187	普通教室19	FL40	2	A-2
188	普通教室19	FL40	9	B-2
189	普通教室20	FL40	2	A-2
190	普通教室20	FL40	9	B-2
191	少人数教室A	FL40	2	A-2
192	少人数教室A	FL40	9	B-2
193	男子トイレ	FDL27	3	D-6
194	男子トイレ	FL40	2	A-1
195	女子トイレ	FDL27	4	D-6
196	女子トイレ	FL40	2	A-1
197	3-4	FL40	18	A-1
198	3-4	FL40	2	A-2
199	3-3	FL40	18	A-1
200	3-3	FL40	2	A-2
201	3-2	FL40	18	A-1
202	3-2	FL40	2	A-2
203	3-1	FL40	18	A-1
204	3-1	FL40	2	A-2
205	男子トイレ	FDL27	5	D-6
206	男子トイレ	FL40	2	A-1
207	女子トイレ	FDL27	5	D-6
208	女子トイレ	FL40	2	A-1
209	多目的トイレ	FDL27	1	D-6
210	多目的トイレ	FL40	1	A-1
211	トイレ前	FDL27	1	D-6
212	外壁	FML13	12	H-2
213	軒下	IL60(E26)	9	E-5
214	軒下	FDL27	10	D-6
215	渡り廊下	FL40	2	A-1
216	西階段	FL40	8	A-1
217	放送室	FL40	3	A-1
218	東階段	FL40	7	A-1
219	器具庫	FL40	8	A-1
220	器具庫	FL20	4	A-5
221	倉庫	FL20	2	A-5
222	男子更衣室	FL40	2	A-1
223	女子更衣室	FL40	2	A-1
224	女子トイレ	FL40	3	A-1
225	女子トイレ	FDL27	1	D-6
226	多目的トイレ	FL40	2	A-1
227	男子トイレ	FL40	3	A-1
228	男子トイレ	FDL27	1	D-6
229	通路	FL40	6	A-1
230	入口	FDL27	14	D-6
231	ステージ上	FL40	14	A-1
232	アリーナ	MF700	6	F-2
233	アリーナ	MF700	26	F-2



③ 縮尺 1/100


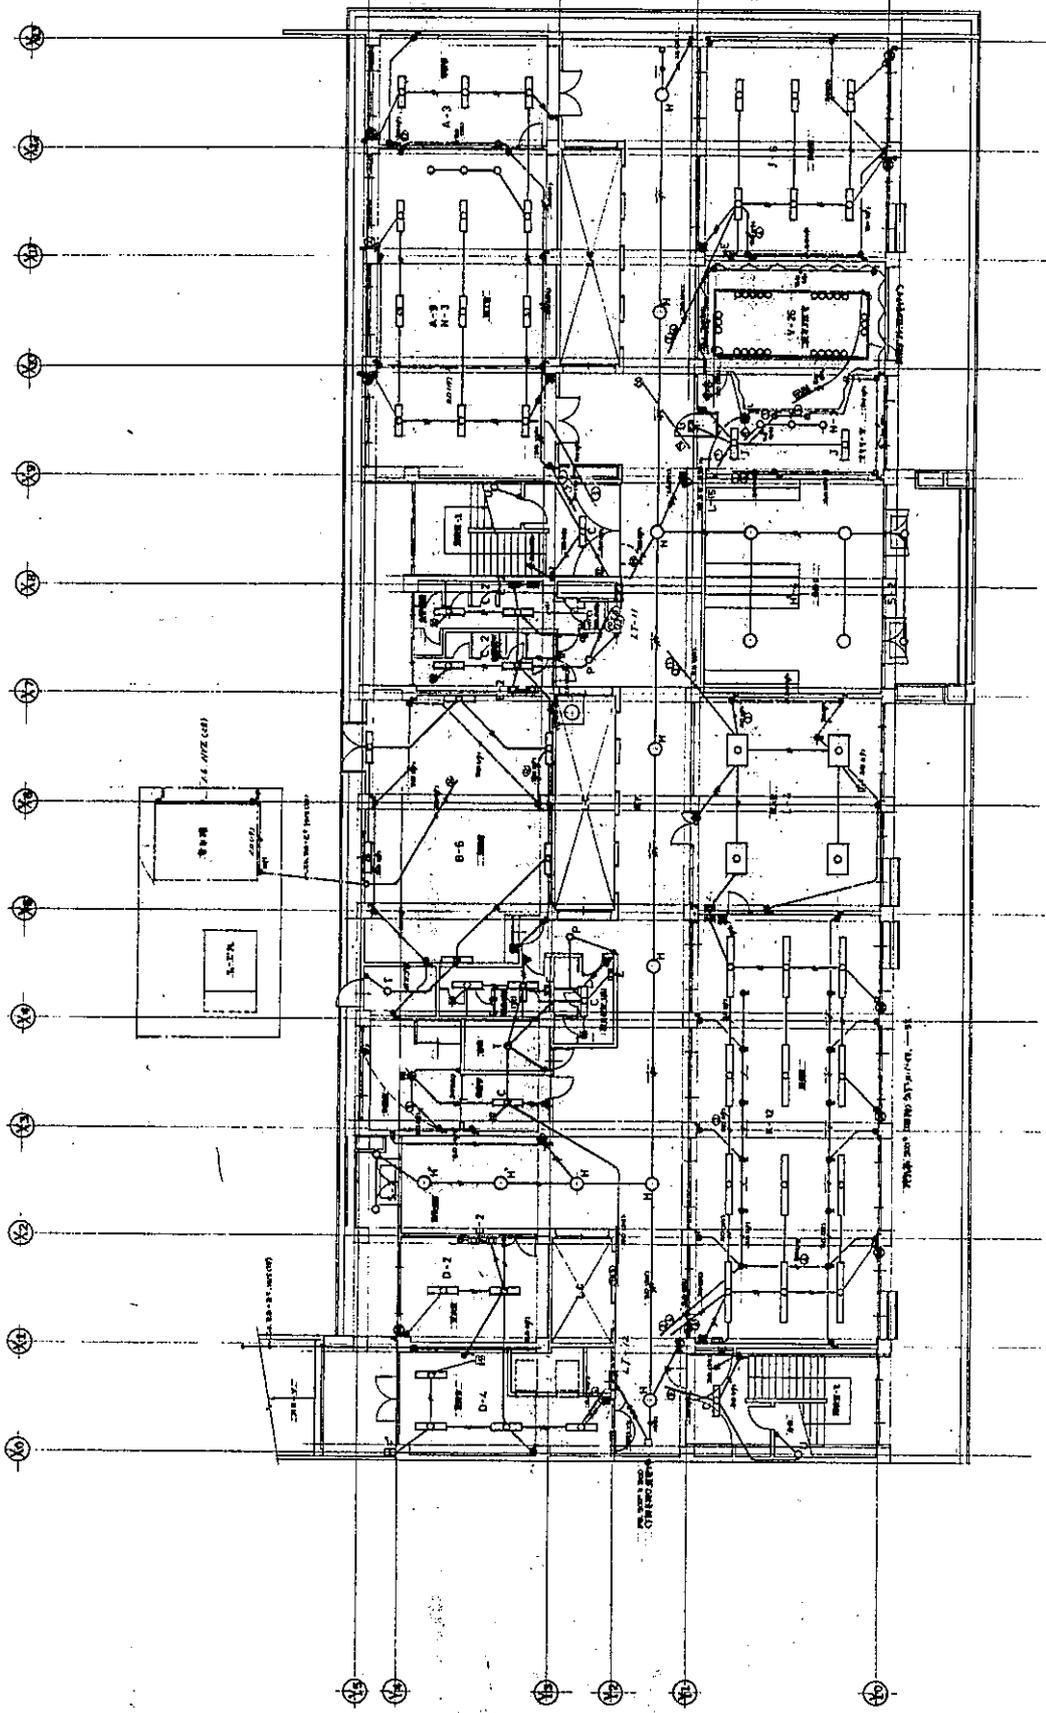



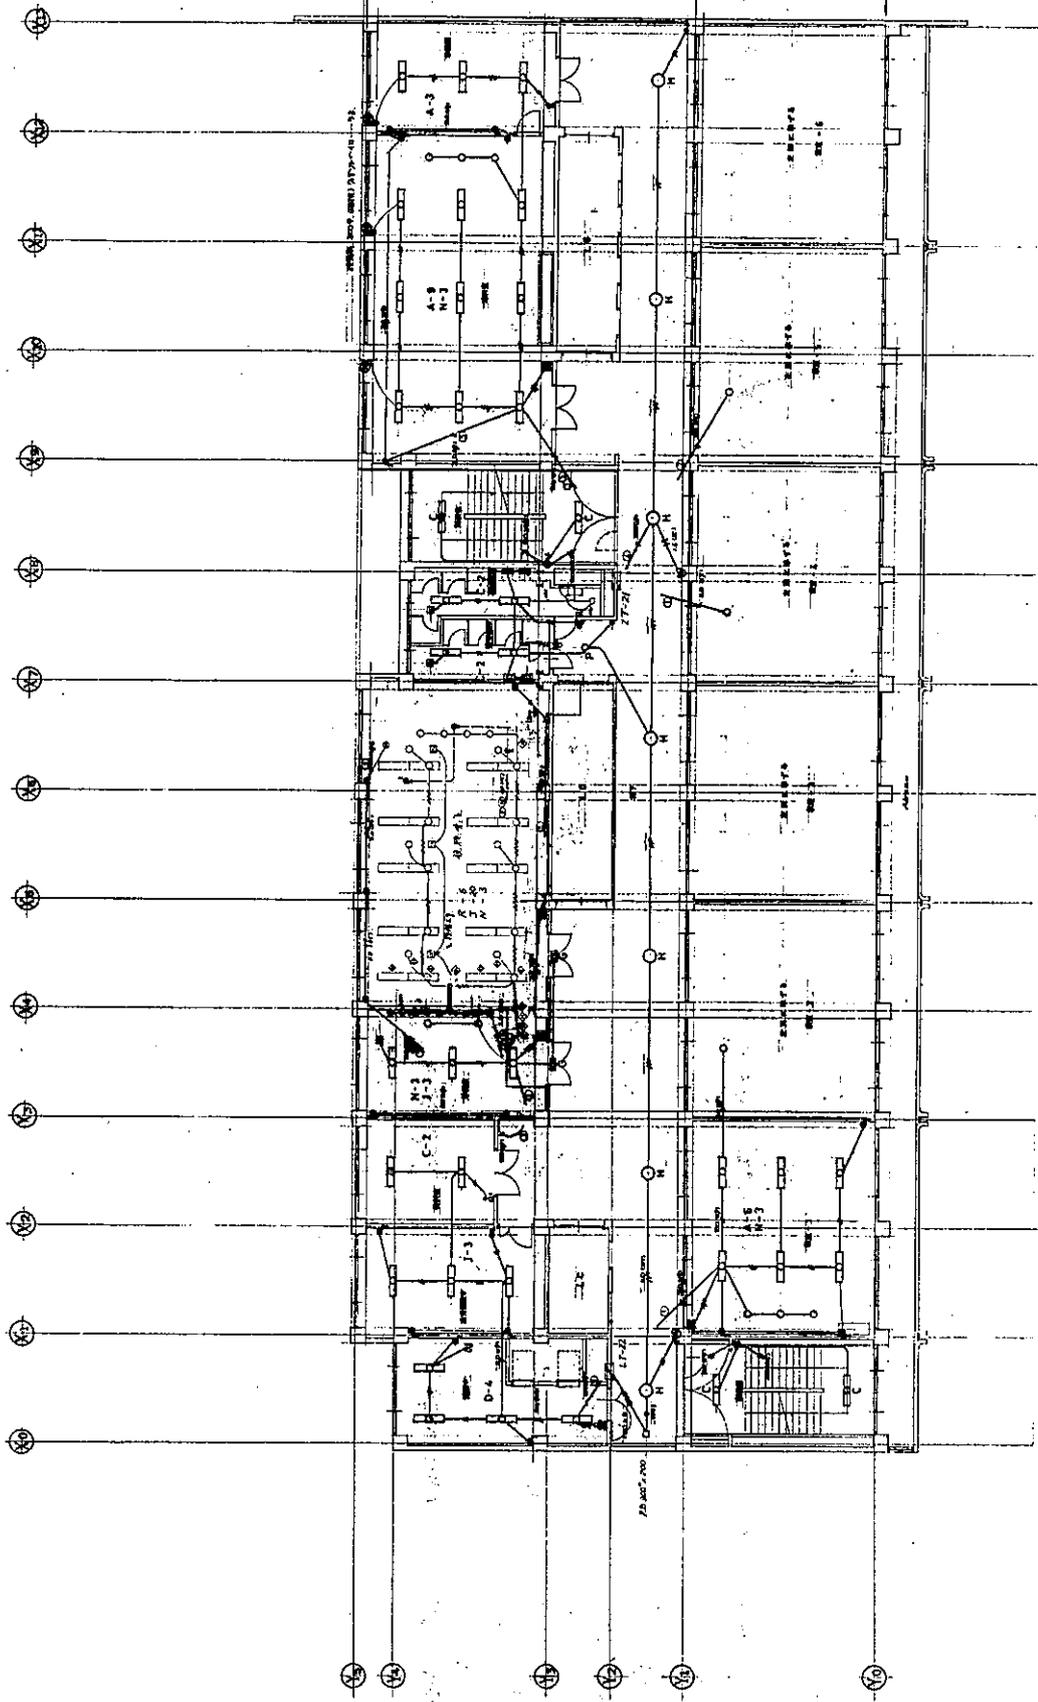

2 樓 平 面 圖 S=1/100










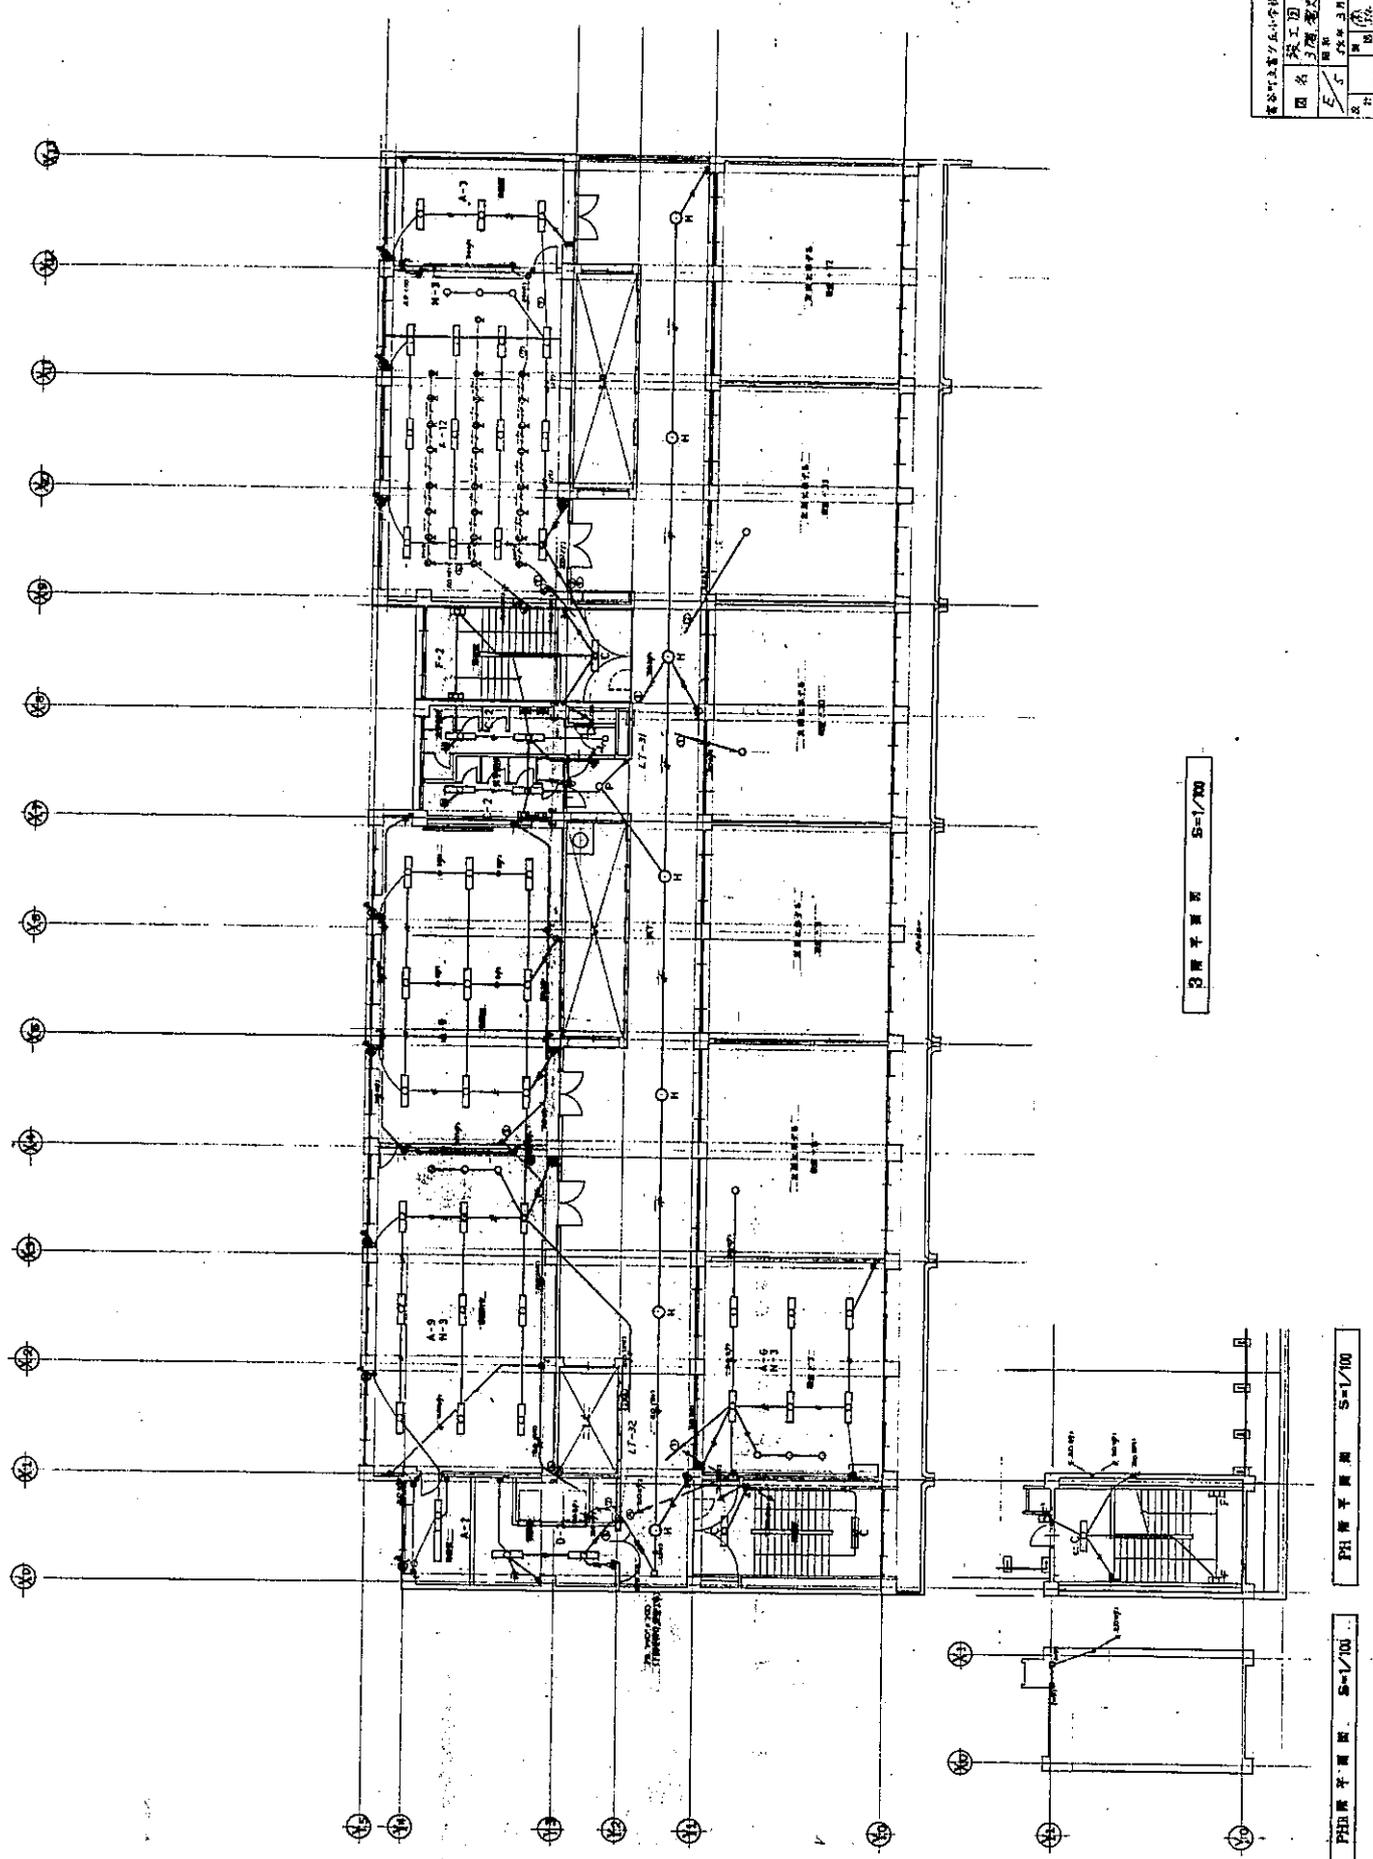


三層平面圖 S=1/100


PHI 層平面圖 S=1/100

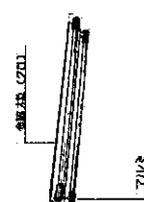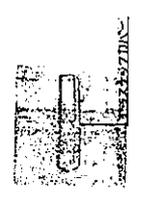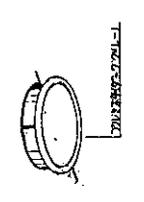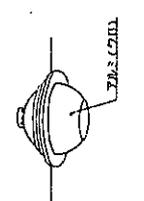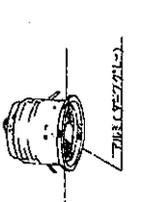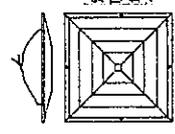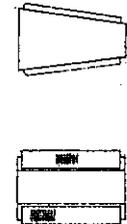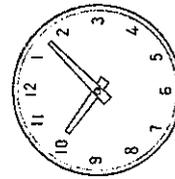PHI 層平面圖 S=1/100


<p>① FL40^w x 2</p> 	<p>② FL40^w x 1 ③ FL20^w x 1</p> 	<p>④ FL10^w x 1</p> 
<p>⑤ FCL40^w x 1</p> 	<p>⑥ IL100^w</p> 	<p>⑦ IL100^w</p> 
<p>⑧ 天井スピーカ-</p>  <p>定格入力 3W 周波数帯域 100-8000Hz 発音圧力 160φ 材質 ABS樹脂成形</p>	<p>⑨ 壁掛両面スピーカ-</p>  <p>定格入力 6W 周波数帯域 200~2000Hz 発音圧力 160φ x 2 材質 上 本種行の型</p>	<p>⑩ 電気時計</p>  <p>310φ D-9-式 アルク 電磁式 印地文字電圧印刷 材質 鋳鉄 鋼板 鋼板 鋼板</p>
<p>⑪ 換気扇</p> <p>300φ電動 ヲリヤカ付</p>		

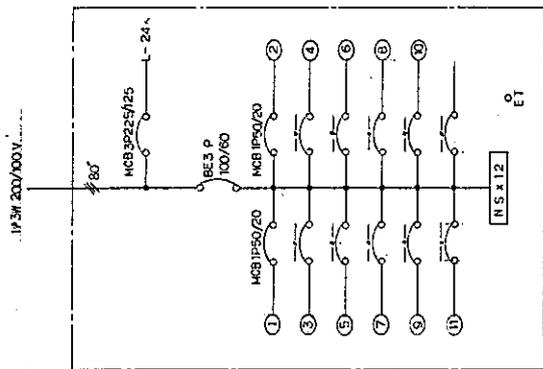

L-14 キヤビネット形式 G

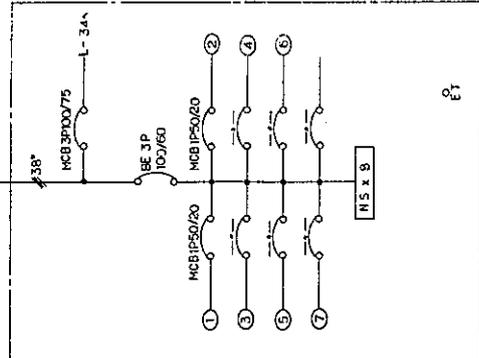


L-24 キヤビネット形式 G

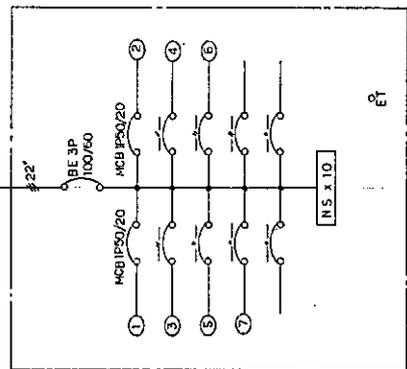

L-34 キヤビネット形式 G

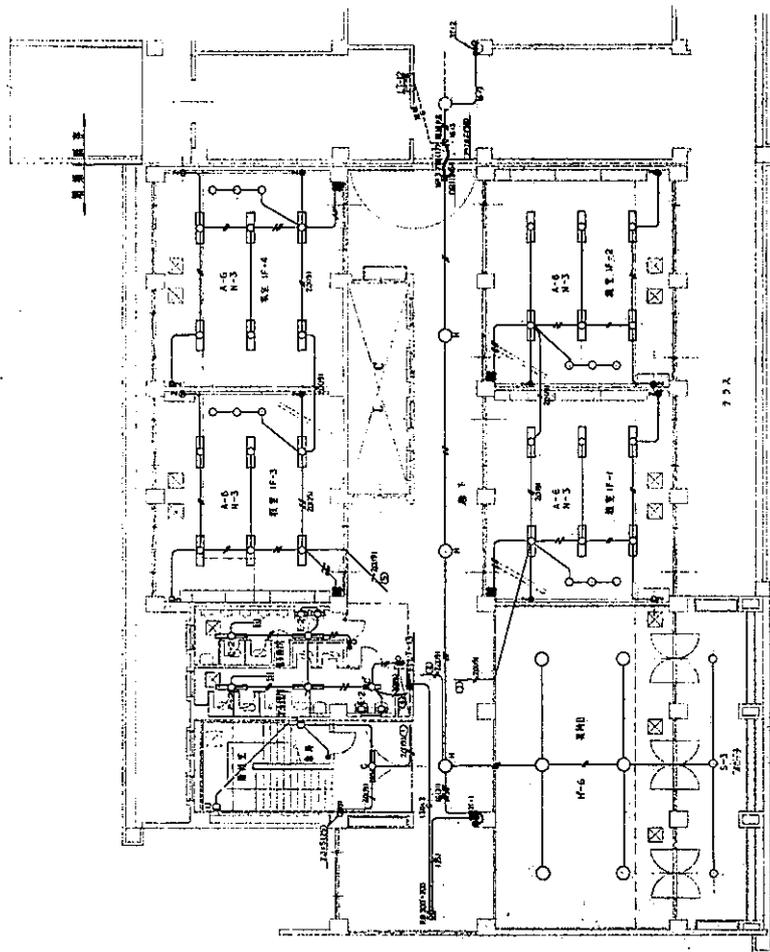



1階平面図 1/20


②図中記入の記号は下記による。

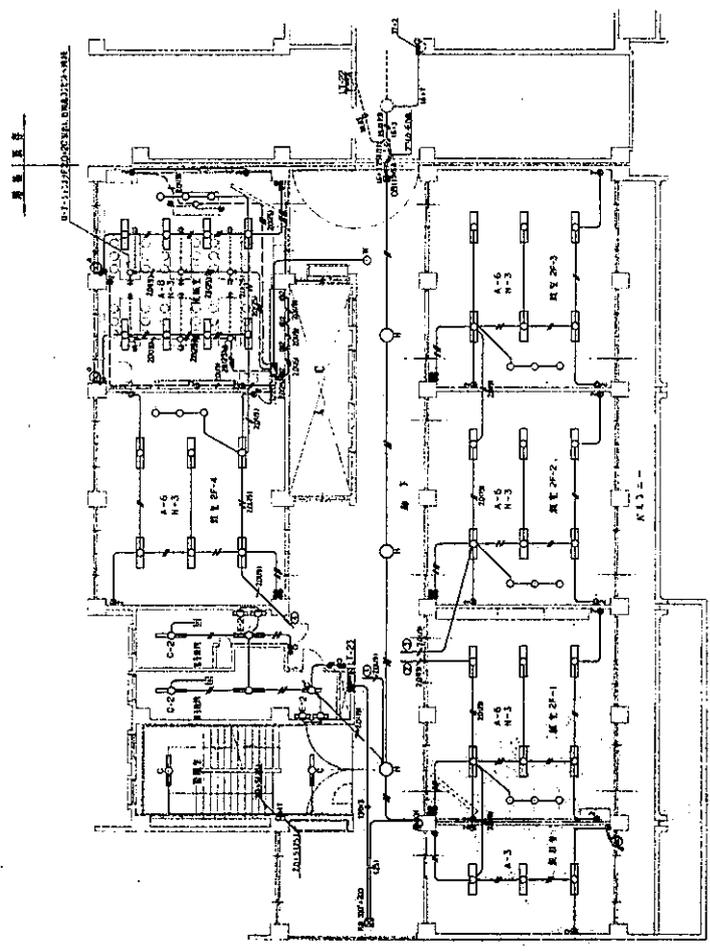



2階平面図 1/20


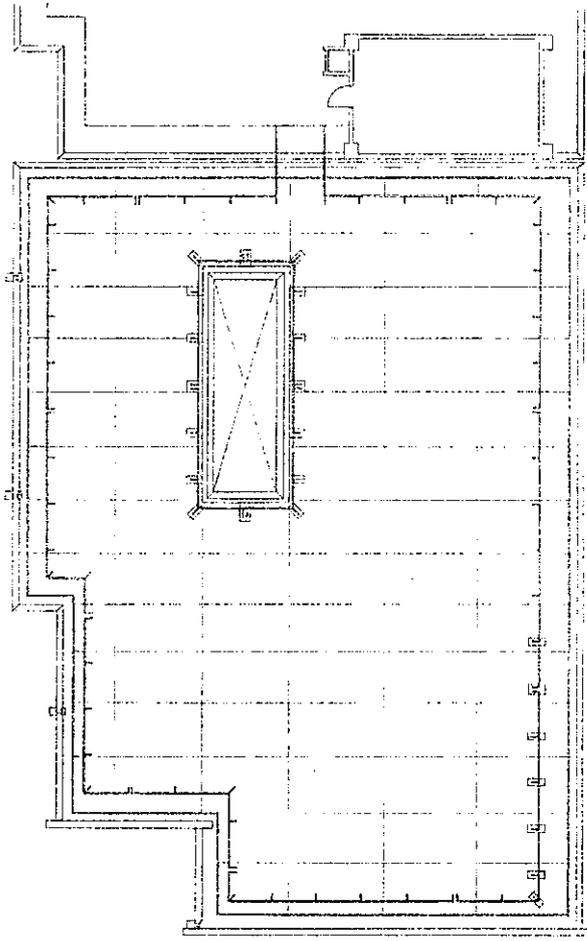


R樓二樓圖 1/100

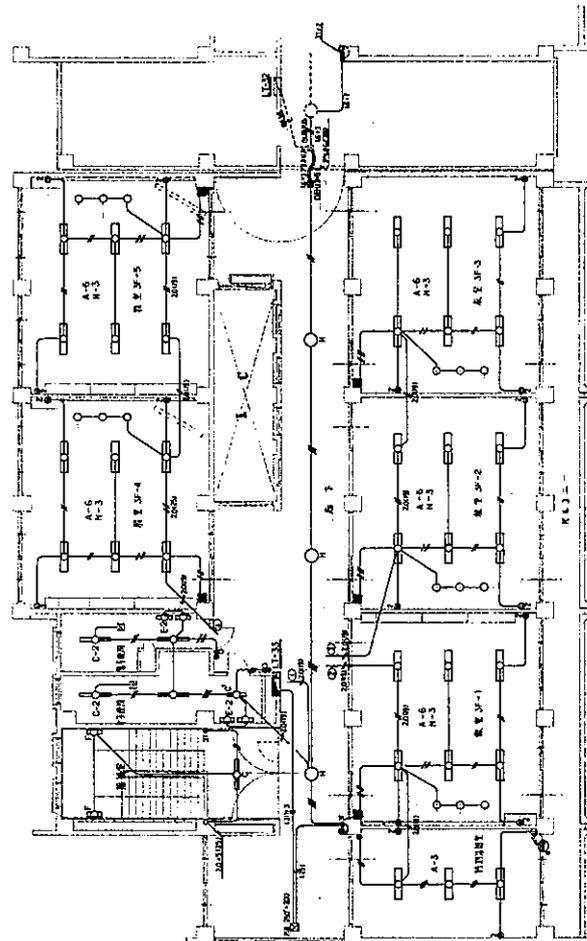↑ 建築師



3樓平面圖 1/100



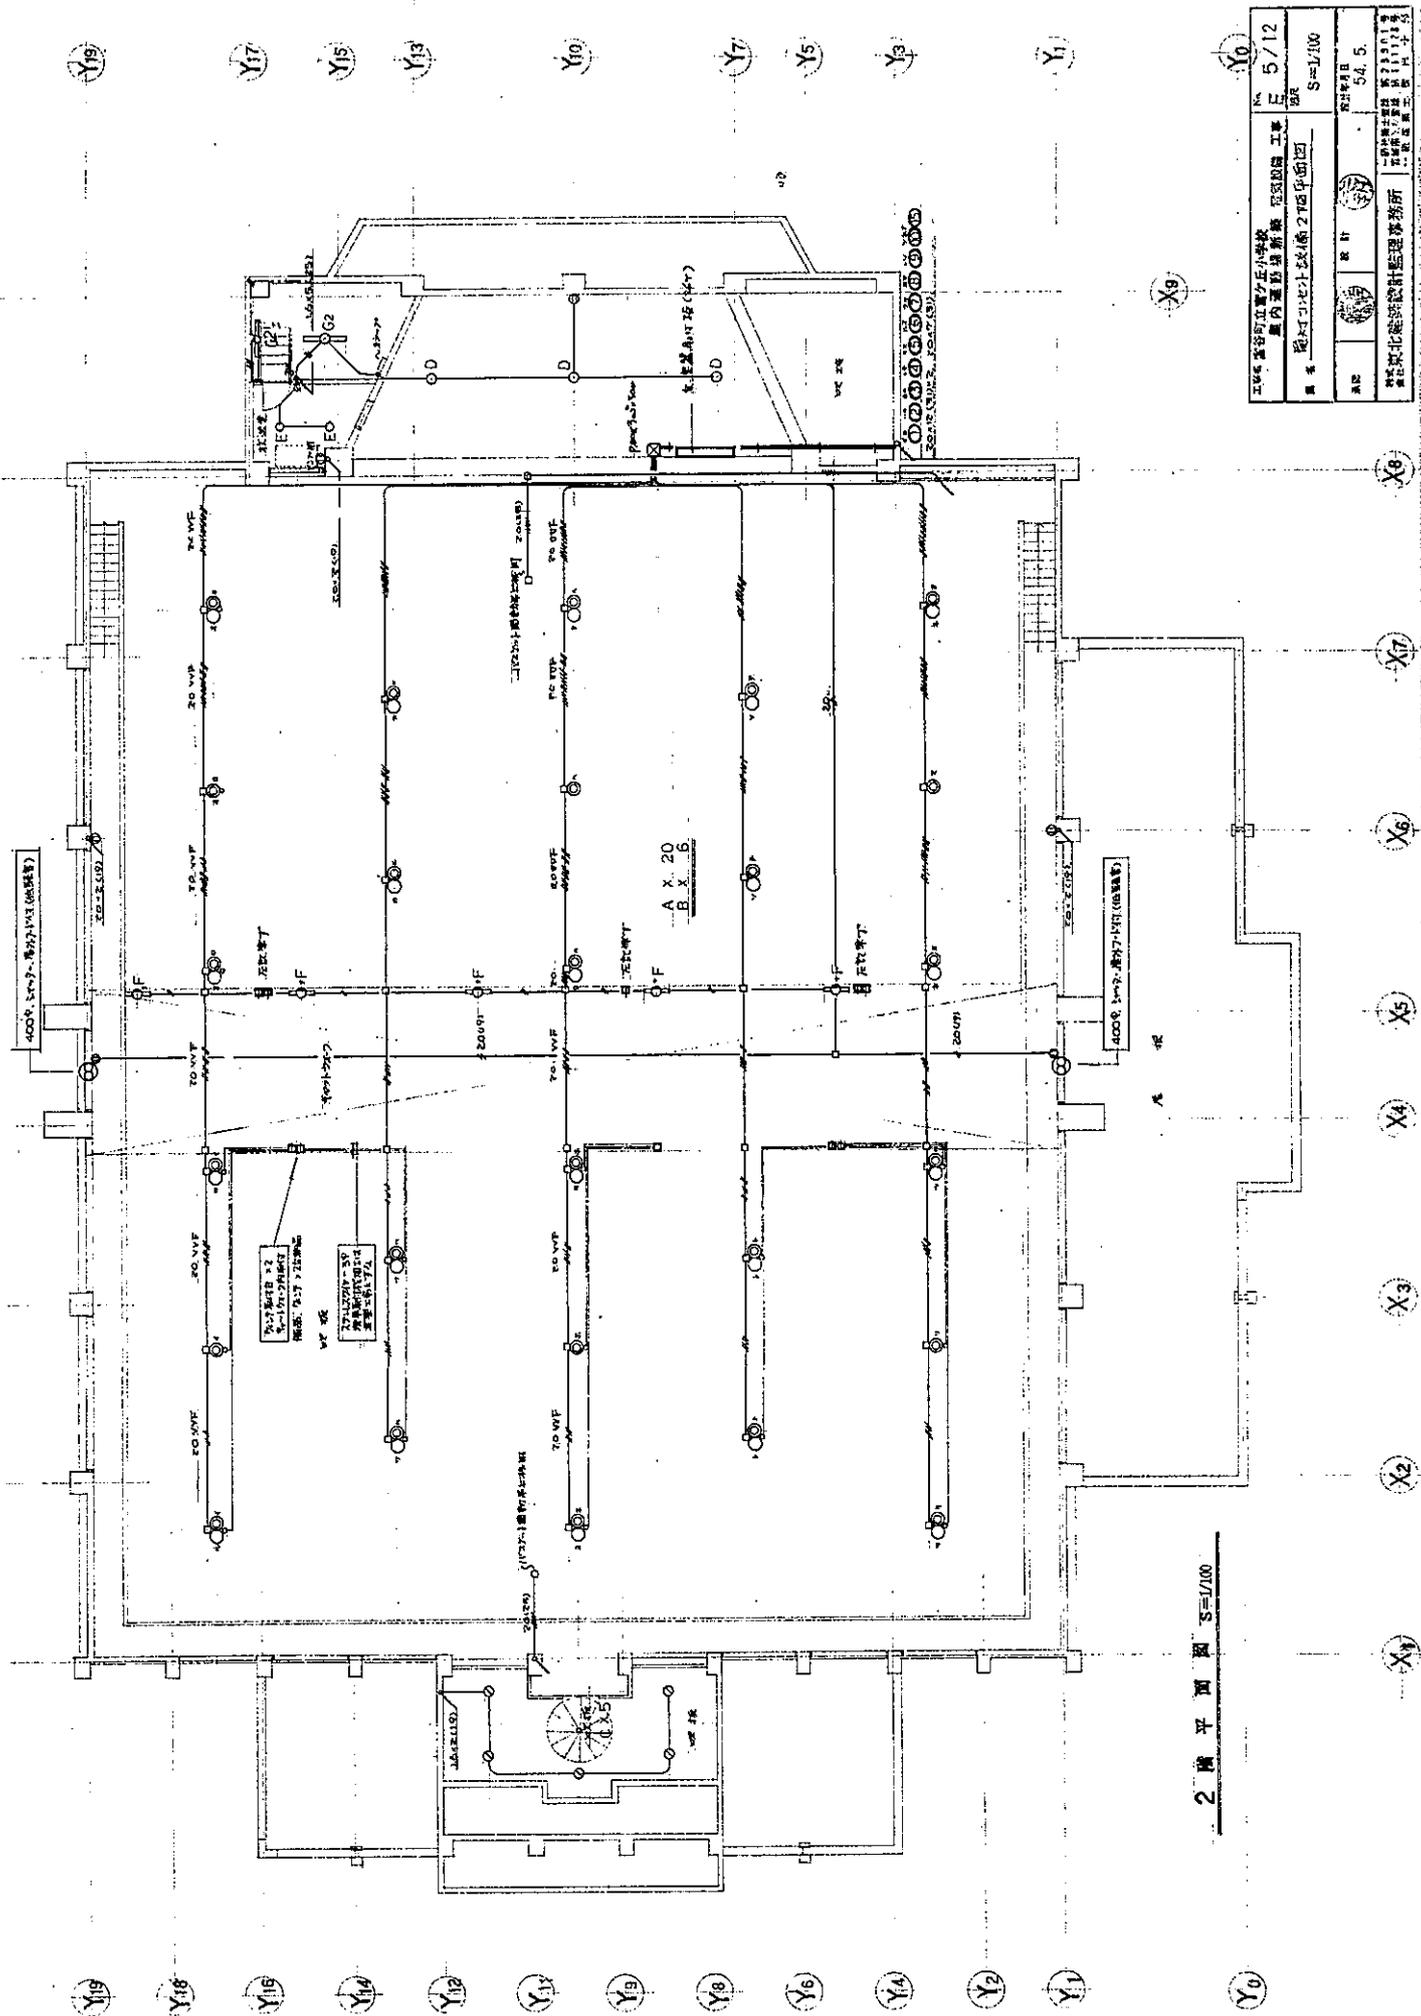


2 階平面図 S=1/100

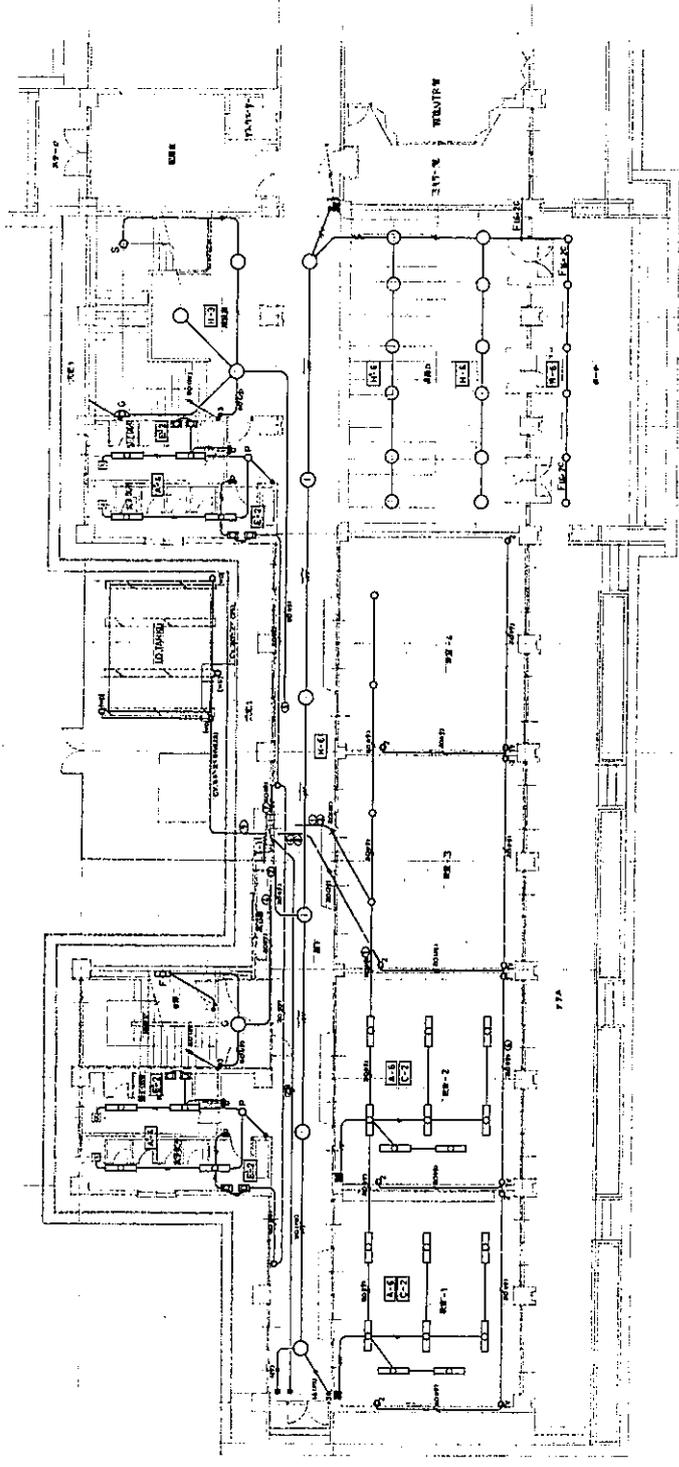X0 X1 X2 X3 X4 X5 X6 X7 X8 X9 X10 X11 X12






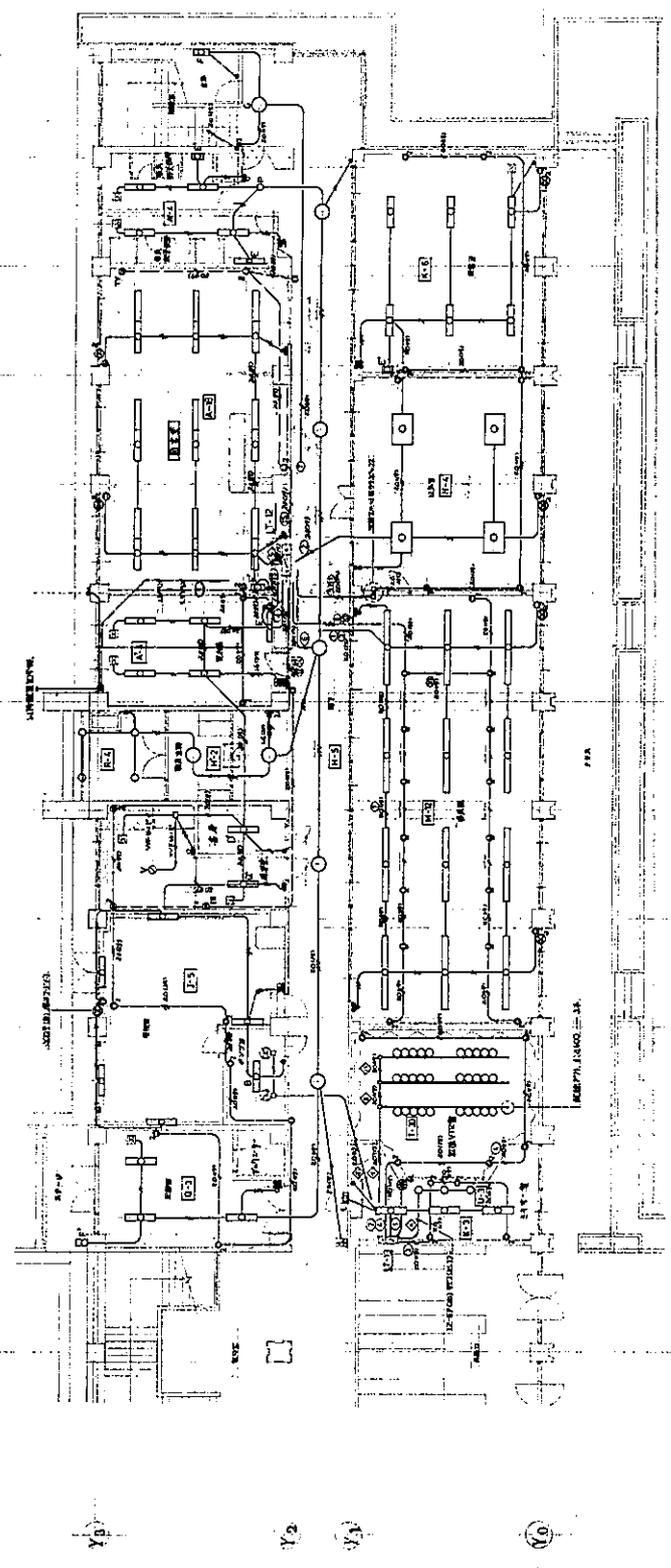
X10 X11 X12 X13 X14 X15 X16 X17 X18 X19 X20 X21 X22




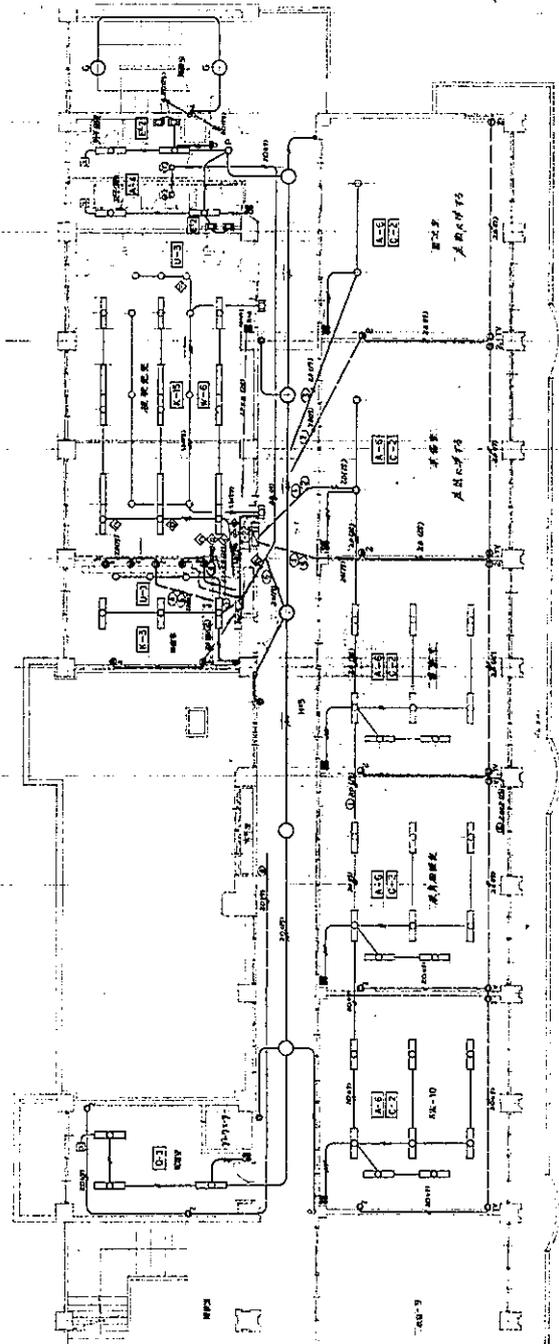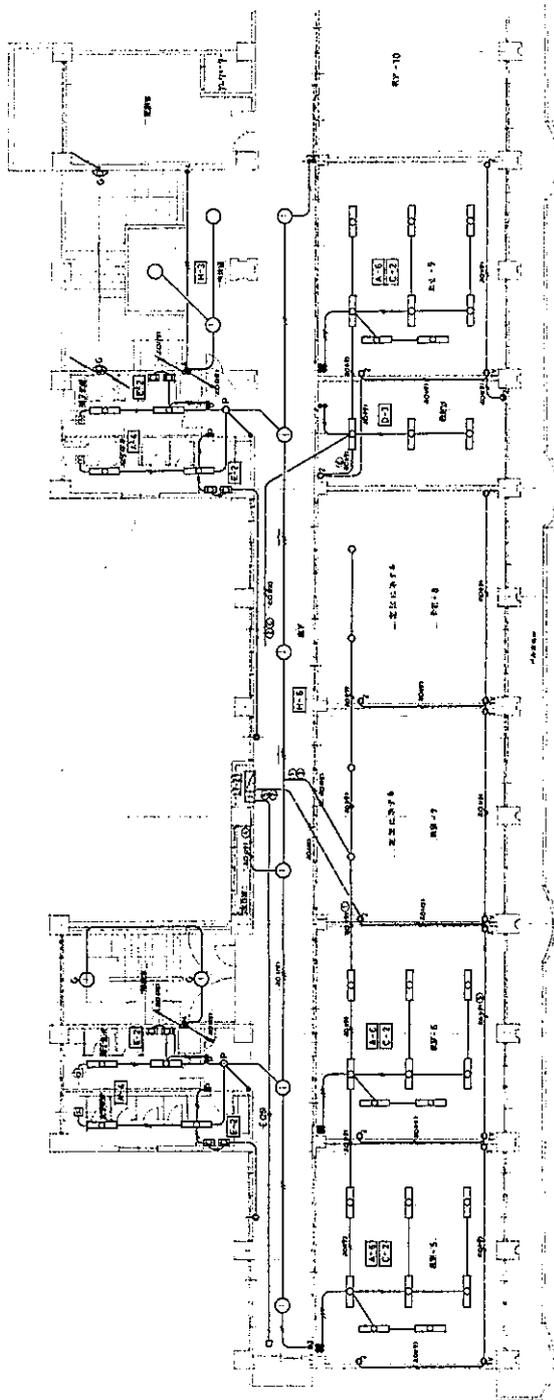X₀ X₁ X₂ X₃ X₄ X₅ X₆ X₇ X₈ X₉ X₁₀ X₁₁ X₁₂





Y₃ Y₂ Y₁ Y₀

X₁₁ X₁₂ X₁₃ X₁₄ X₁₅ X₁₆ X₁₇ X₁₈ X₁₉ X₂₀ X₂₁ X₂₂


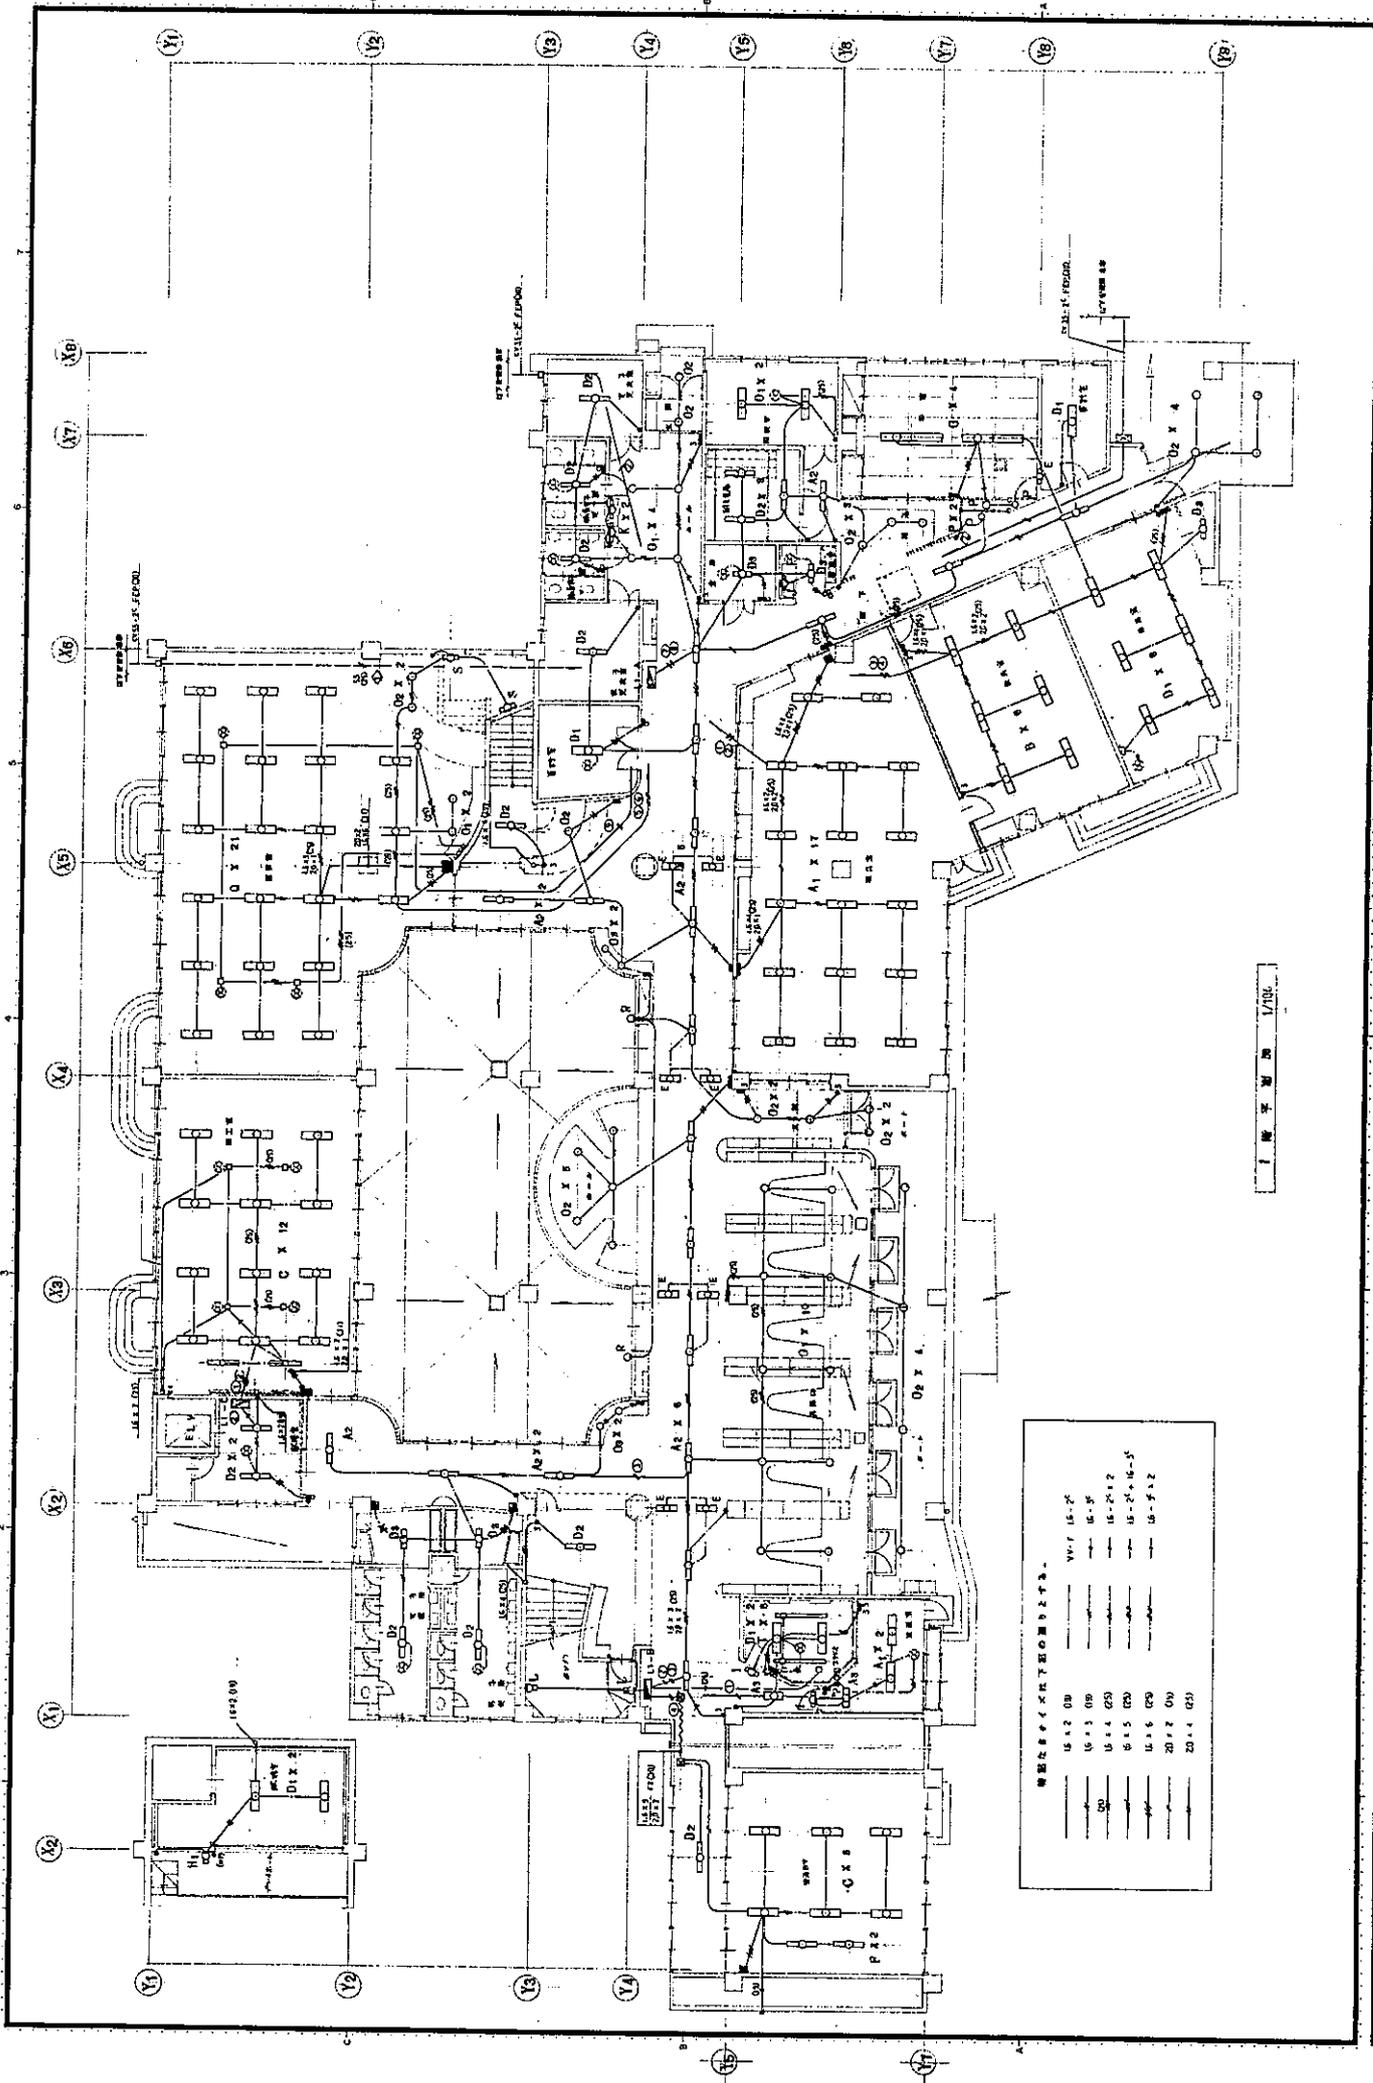




1/100

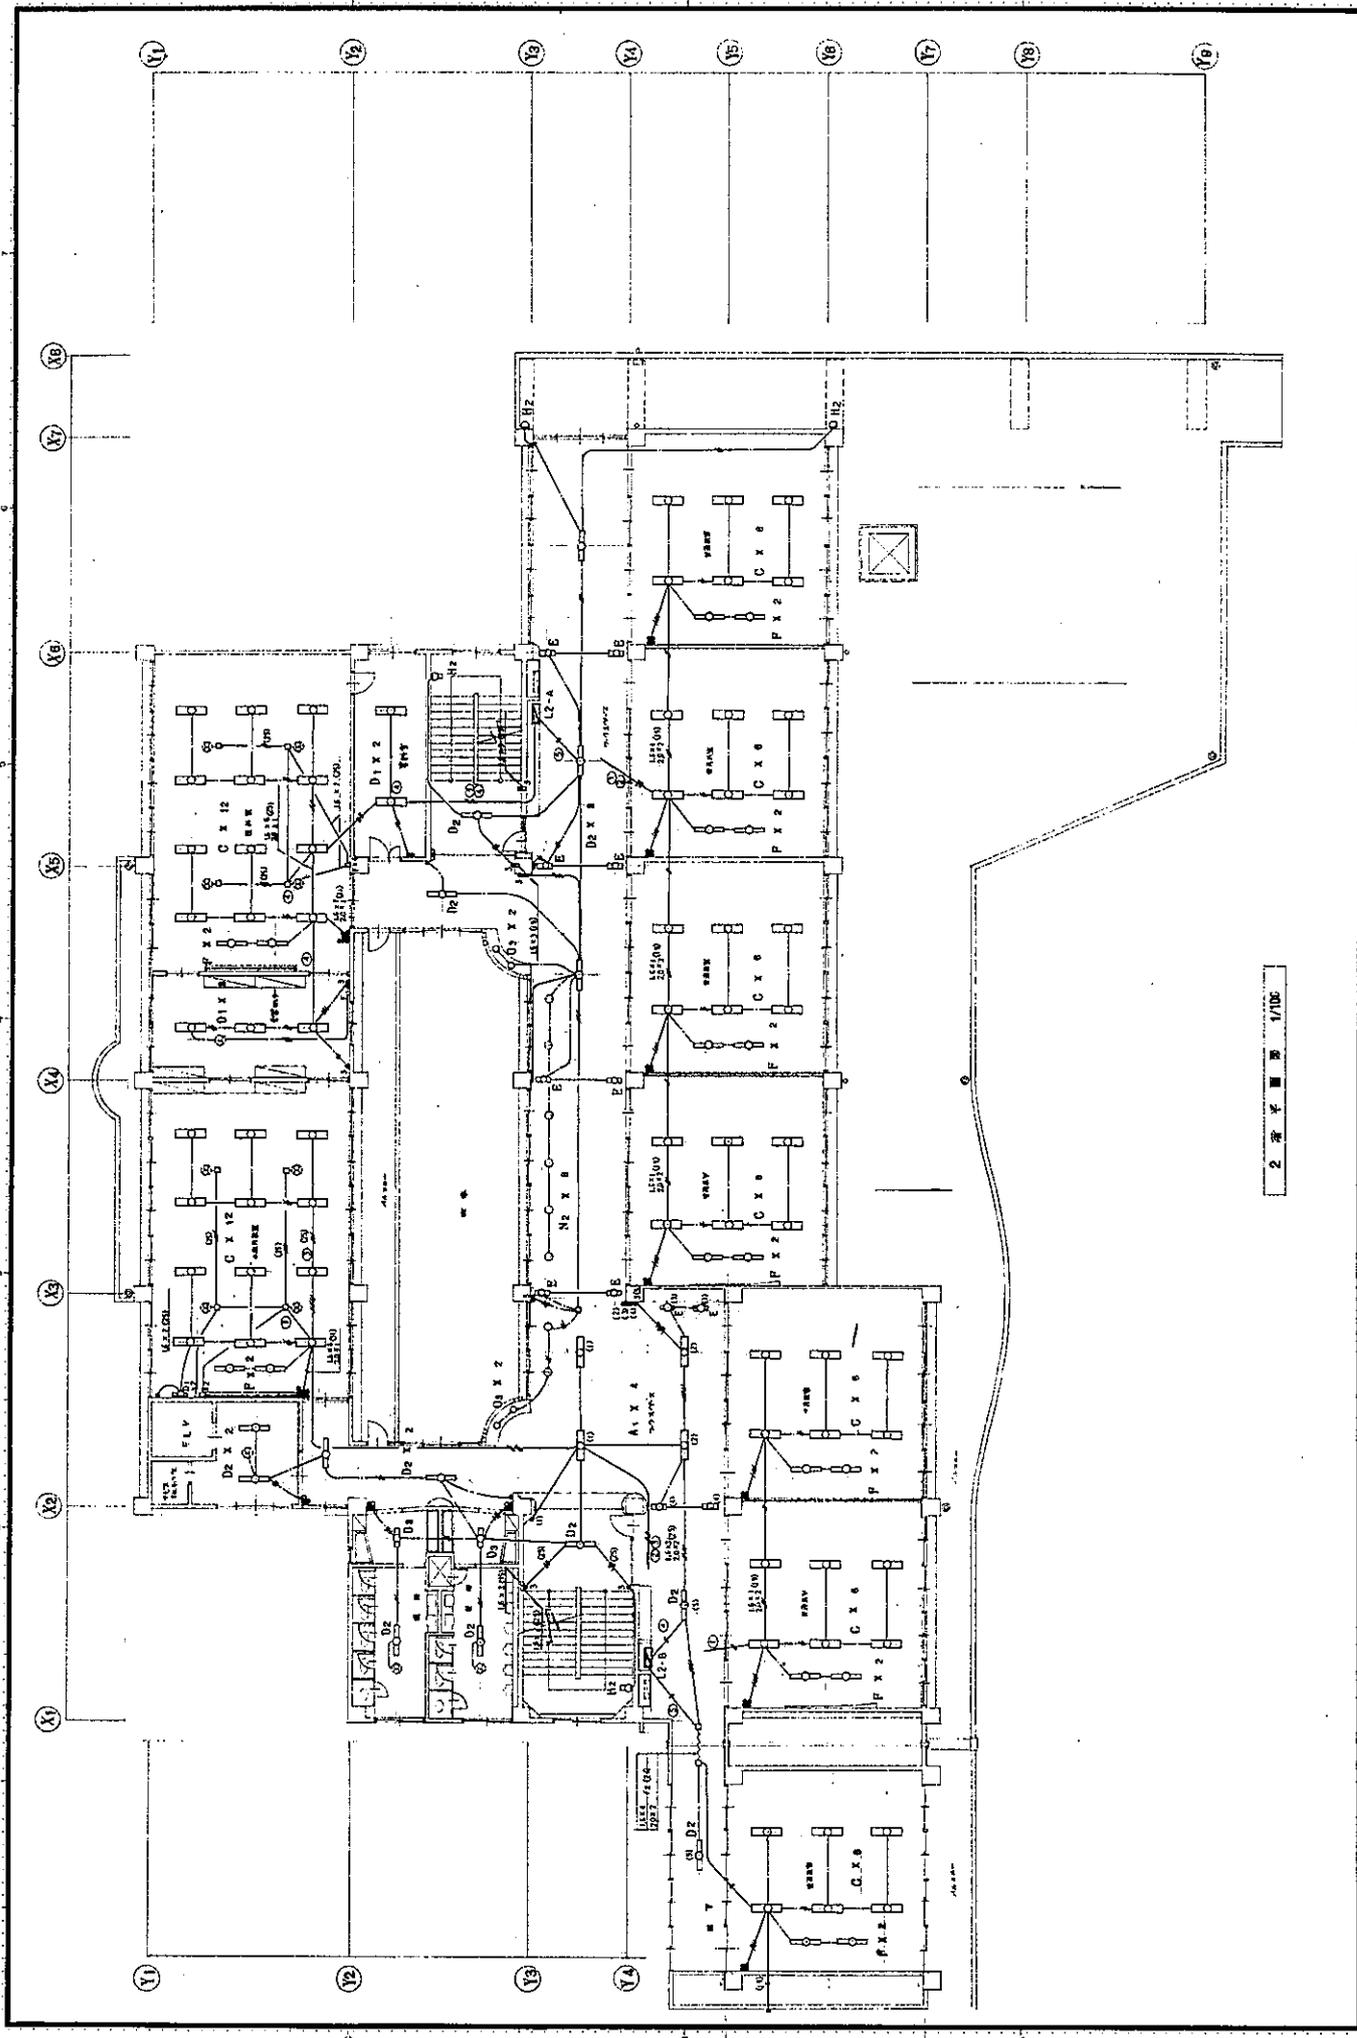
株式会社遠藤盛建築設計事務所 Sakari Endo Co. Ltd
 建築士 遠藤 盛





2 階平面図 1/100

 株式会社 遠藤盛建築設計事務所 Sakari Endo Co., Ltd. First-class Architects & Engineers Since 1946	代表取締役 宮城山崎市上杉三丁目3-16 千980 PHONE (代番) 022-222-6887 号 事務所 宮城県 仙台	設計 1987	図名 2階平面図	図番 E-14

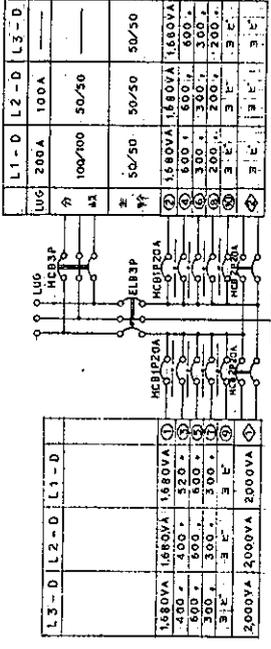


照明器具配置

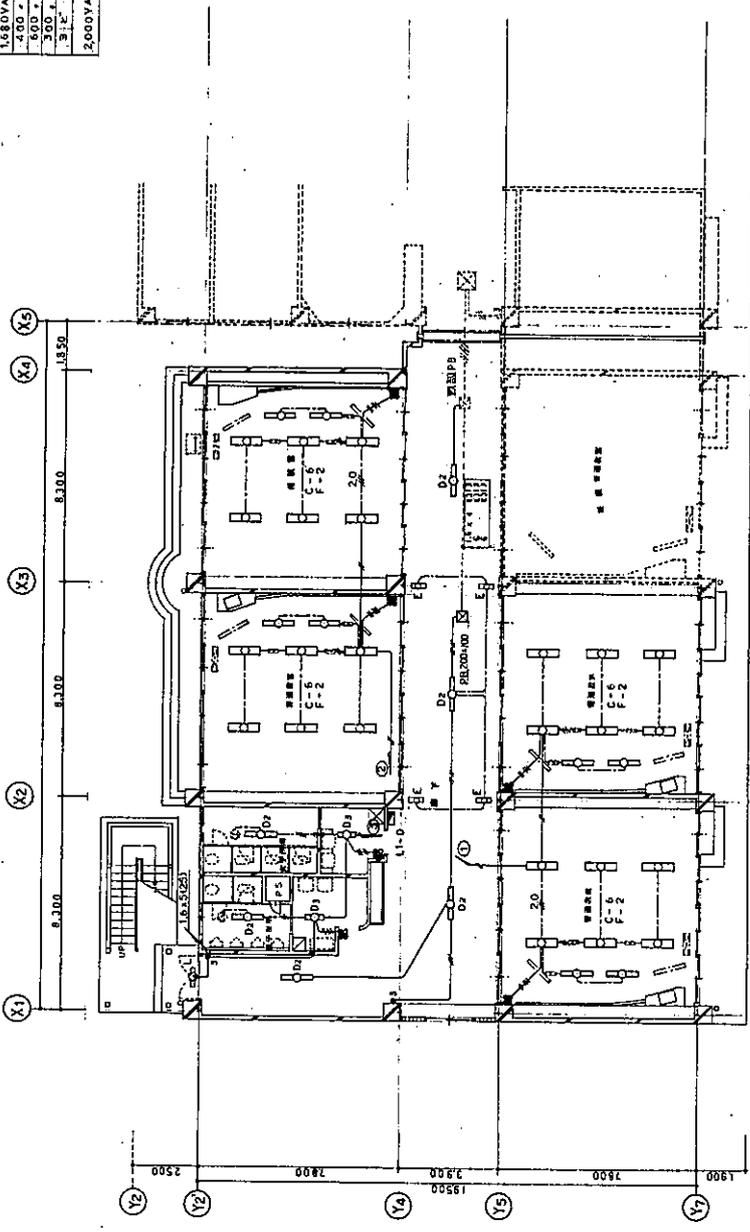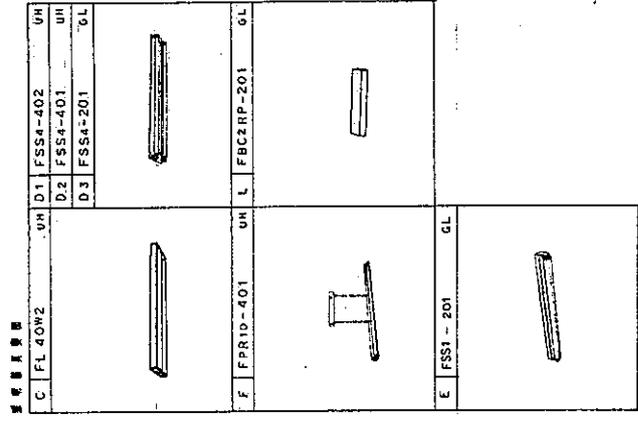L1-D 7880VA 20P 調光器付
 L2-D 7760VA 10P
 L3-D 7760VA 10P
 計 23400VA



1. 照明器具配置 1/100

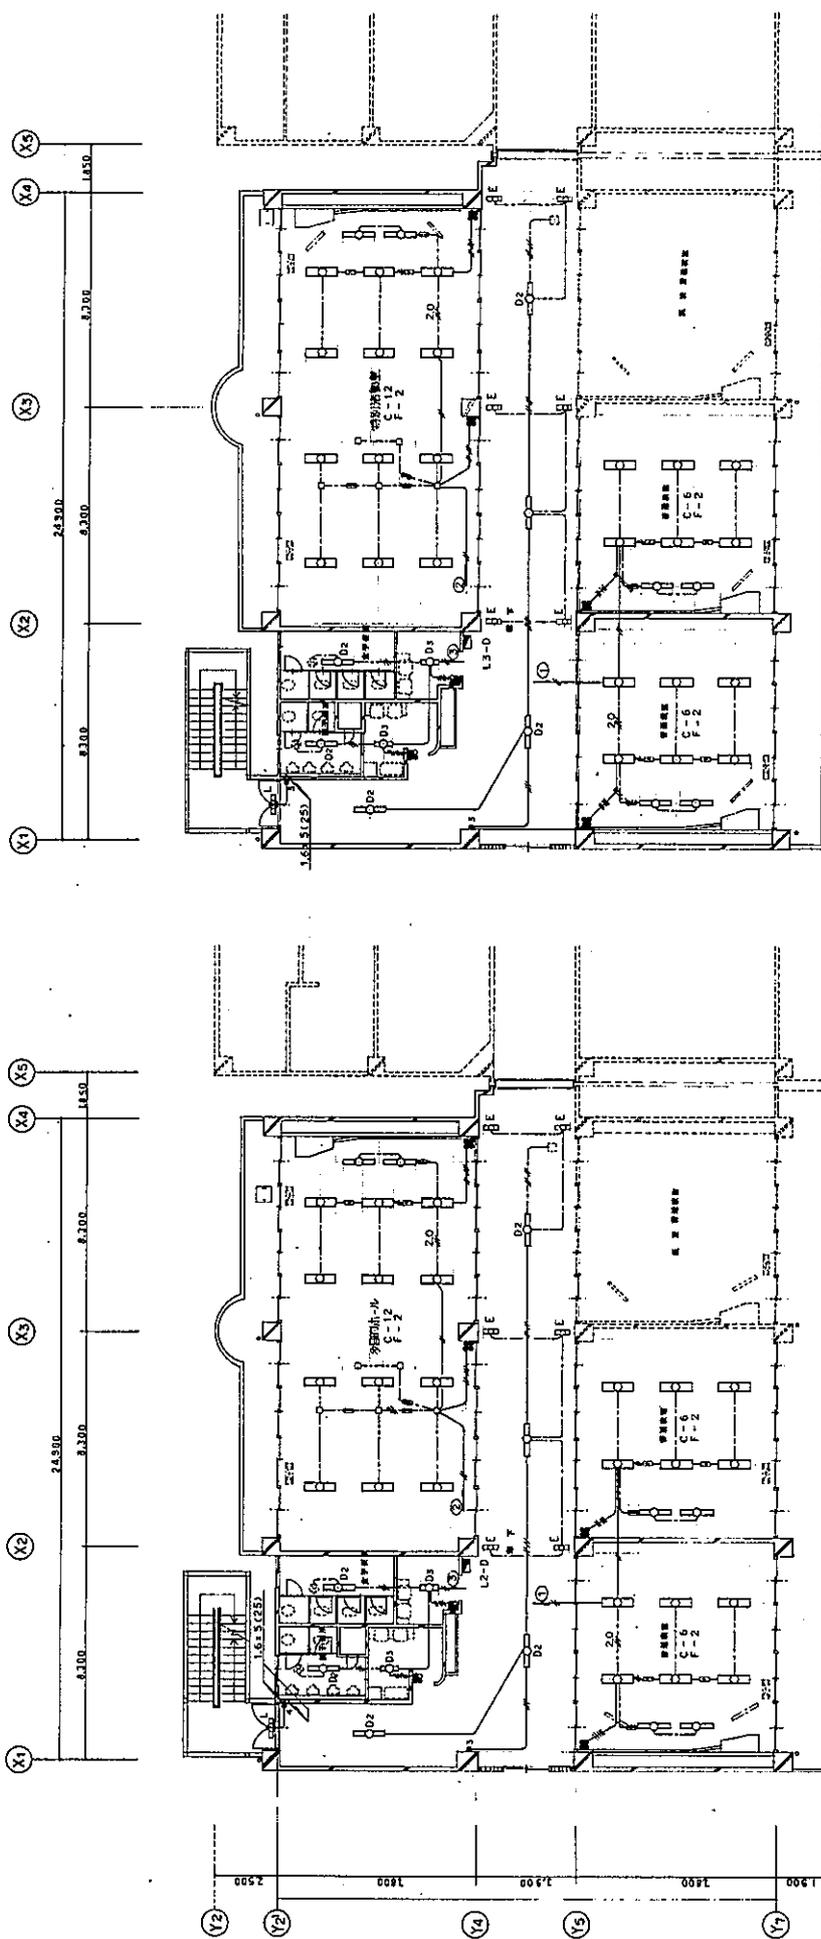- 照明器具の名称と数量は下記のとおり
- VVF 1.6-2C
 - VVF 1.6-3C
 - 1.6-2C-2
 - 1.6-2C-3C
 - 1.6-3C-2
 - 2.0-2C
 - 2.0-3C
 - J V 1.6-2(119)
 - 1.6-3(119)
 - 1.6-4(119)
 - 1.6-5(125)
 - 1.6-6(125)
 - 2.0-2(119)
 - VVF 両向き調光器付



2. 階平面図 1/100

3. 階平面図 1/100

	2. 階平面図 1/100		1/100	1/100	1/100	1/100	1/100

照明器具表

A1) F884-401 A2) F884-402 A3) F884-101	B) F884-401 F884-402 F884-101 全周照明	C) F883-402	D) FL-40W X2	E) FL-40W X2	F) F881-401
G) FDL-36W X3	H) FDL-36W X3	I) FL-40W X1	J) FL-40W X1	K) FL-20W X1	L) IL-100W 8MR
M) IL-60W	N) FDL-27W	O) FDL-27W	P) FL-20W X1(WP)	Q) FL-10W X1 全周照明 全周照明	R) IL-65W L2MRP/M
S) MF-200W X1 200V F-1172F-A4MR (50W X 2/17.5V)	T) HF40W X1 (WP) 200V 照寸: 61 x 100	U) HF-200W X1 (WP) 200V 照寸: 61 x 4.5	V) F-1172F-4MR (MR2) 200V	W) IL 60W	(照寸) 1. 照尺: 61 x 4.5 (7.5) - 1.7 x 0.2 (0.2) 2. 照尺: 70 - 2.7 (1.0) x 7.5 (4.0) 3. 照尺: 61 x 4.5 (7.5)

機工図

日新設計株式会社
 NISSIN ARCHITECTS & ENGINEERS, INC.

設計名称

日新設計株式会社
 NISSIN ARCHITECTS & ENGINEERS, INC.

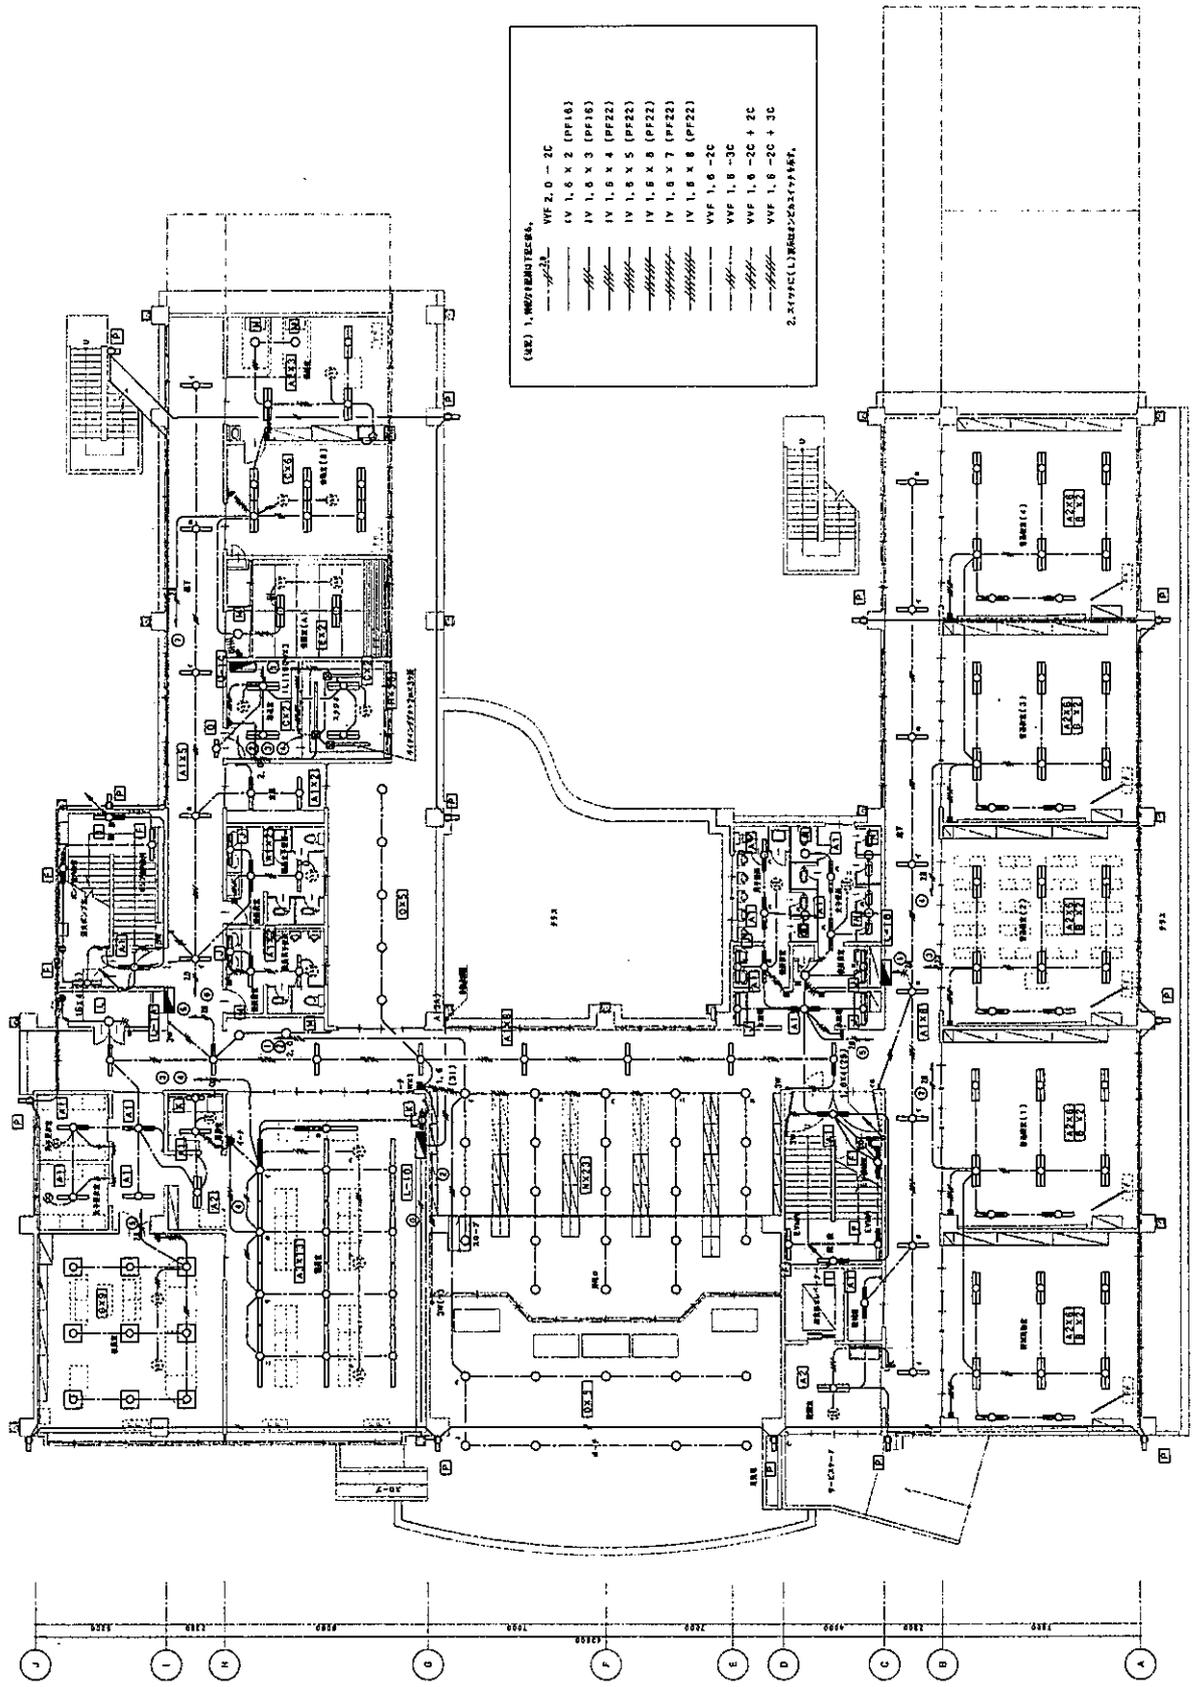
図面番号
 E-1-9

図面枚数
 72枚/9

設計者
 日新設計株式会社

校舎新築

機工図




(註) 1. 鋼骨柱筋, VVF 2.0 - 2C
 1V 1.6 X 2 (PF16)
 1V 1.6 X 3 (PF16)
 1V 1.6 X 4 (PF22)
 1V 1.6 X 5 (PF22)
 1V 1.6 X 6 (PF22)
 1V 1.6 X 7 (PF22)
 1V 1.6 X 8 (PF22)
 VVF 1.6 - 2C
 VVF 1.8 - 3C
 VVF 1.8 - 2C + 2C
 VVF 1.8 - 2C + 3C
 2. 鋼骨梁筋 (L) 鋼骨柱筋 (V) 筋



竣工圖

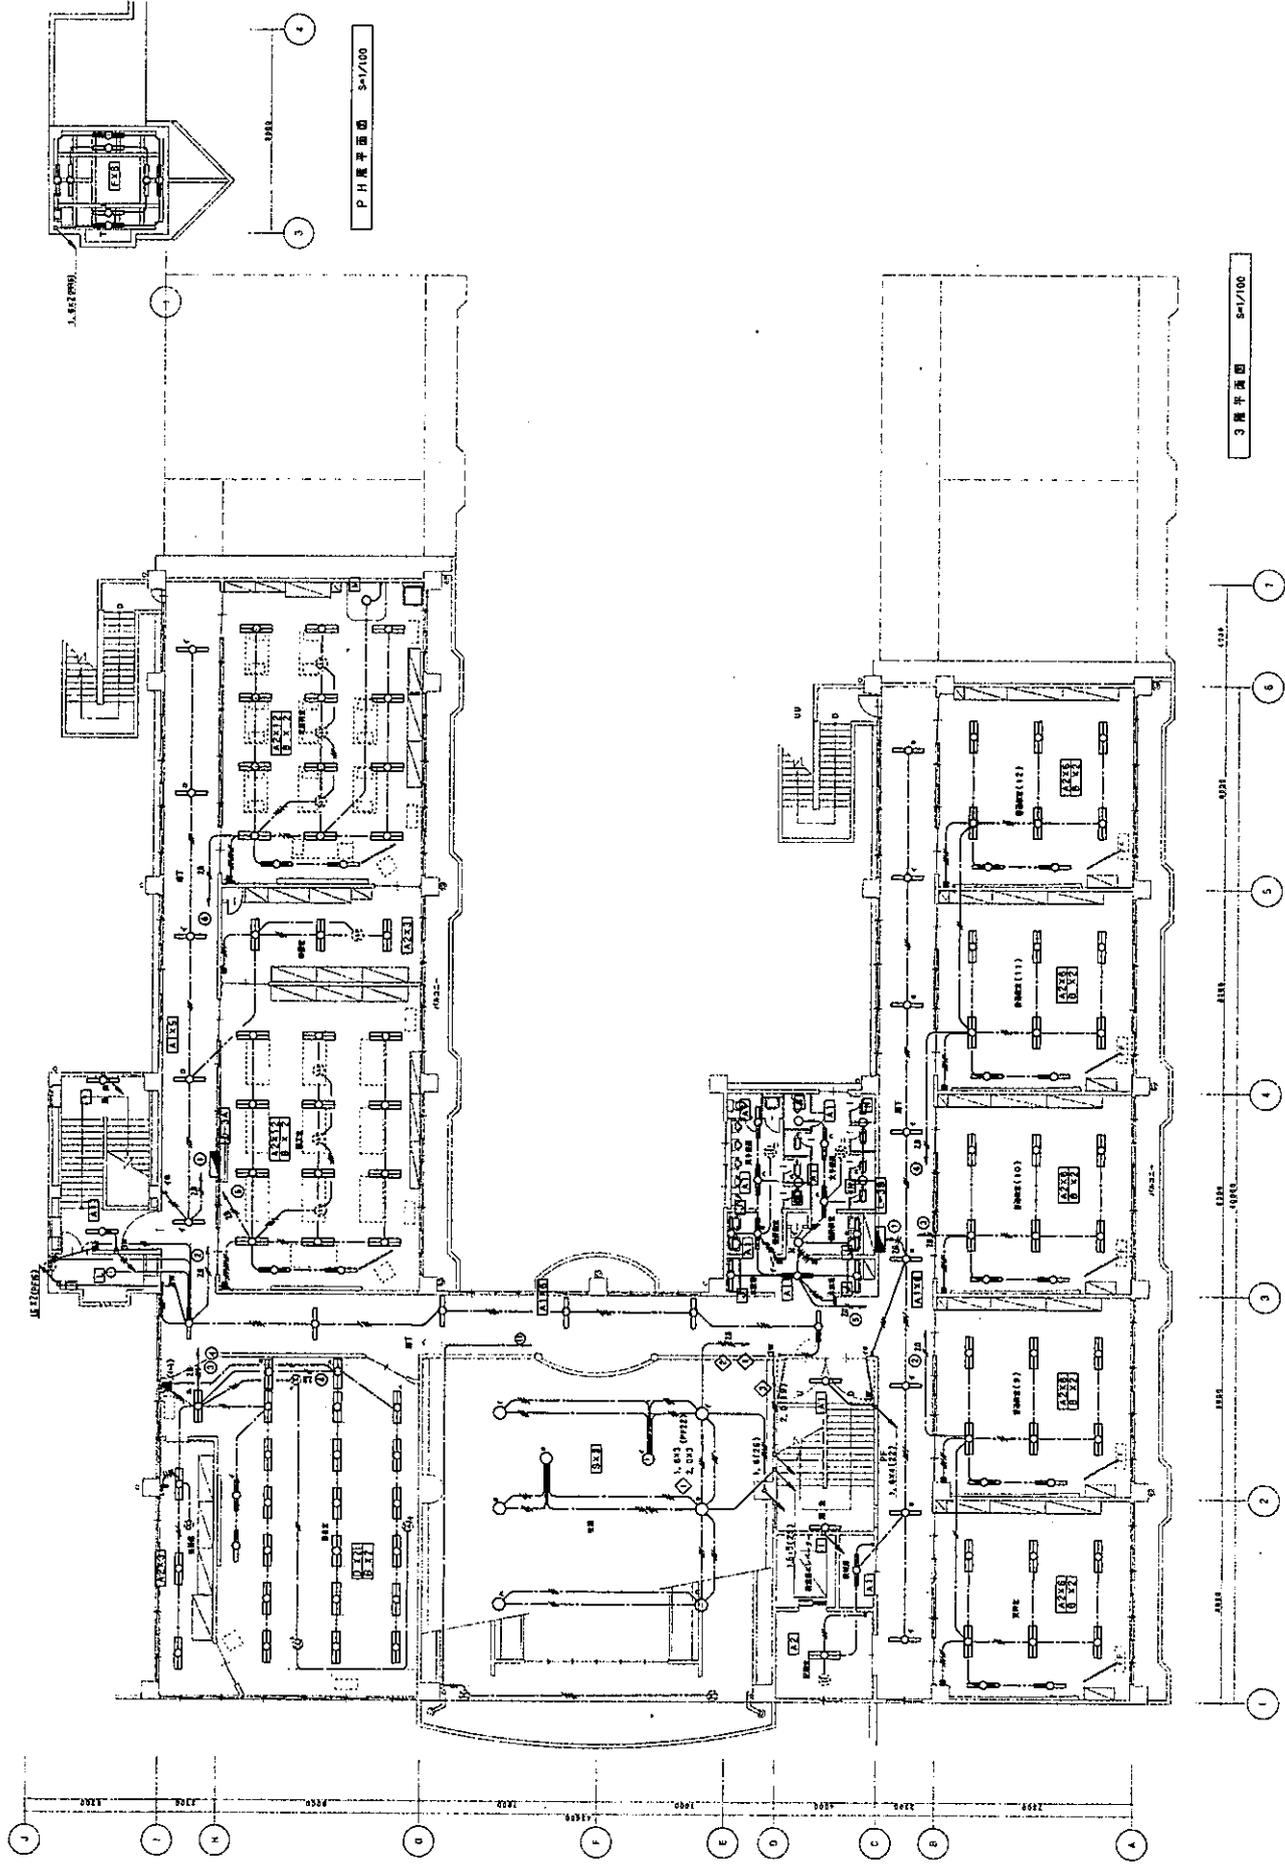


3層平面図 5m/1/100



<左側照明器具>

A1 P884-401	B FR810-401	J FL80W11	照明器具
A2 FR84-402			
N FDL-21W	P FL80W11 WP	U FR800W11 FA.6	照明器具

<右側照明器具>



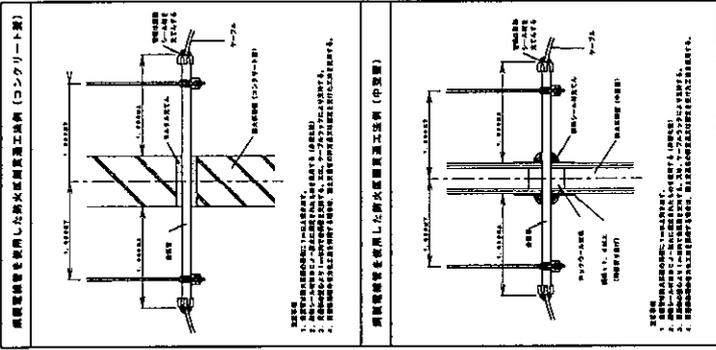


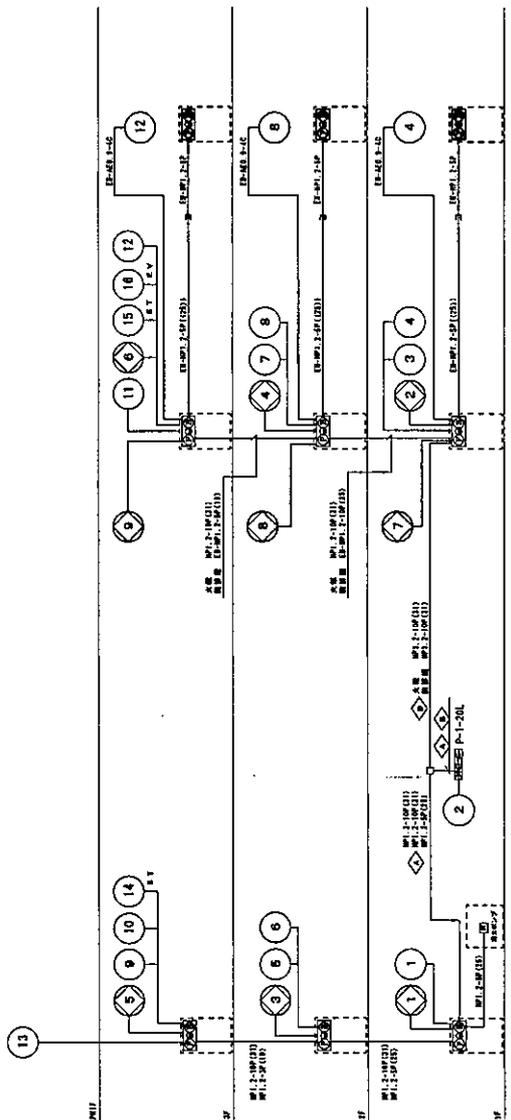
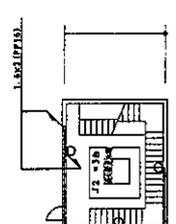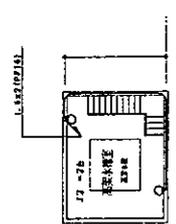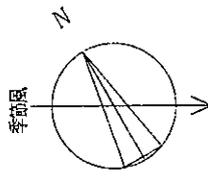
図面番号 E-03



1階平面図 S=1/100



1階平面図 S=1/100

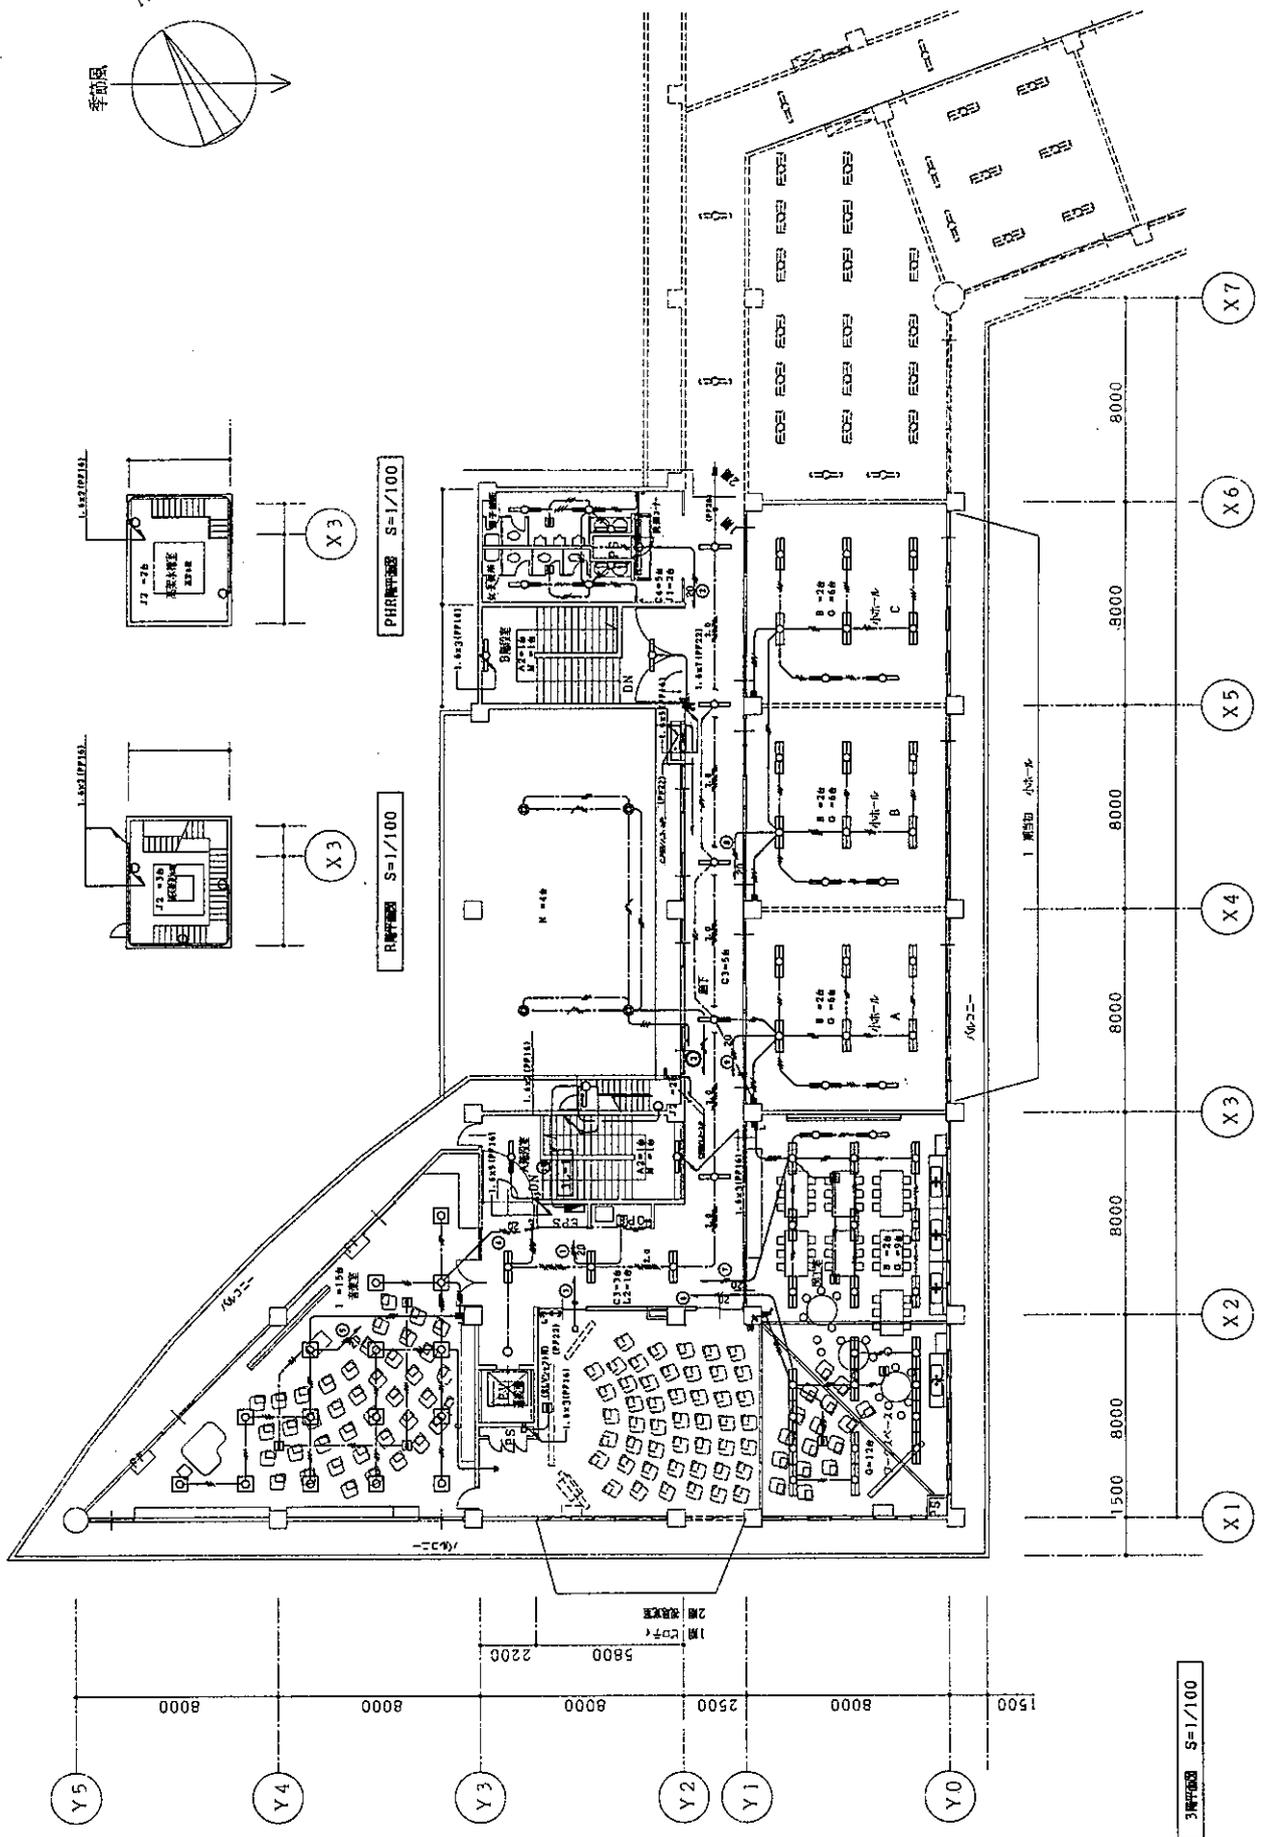3階平面図 S=1/100





株式会社 教育施設研究所
 Educational Facility Research Institute

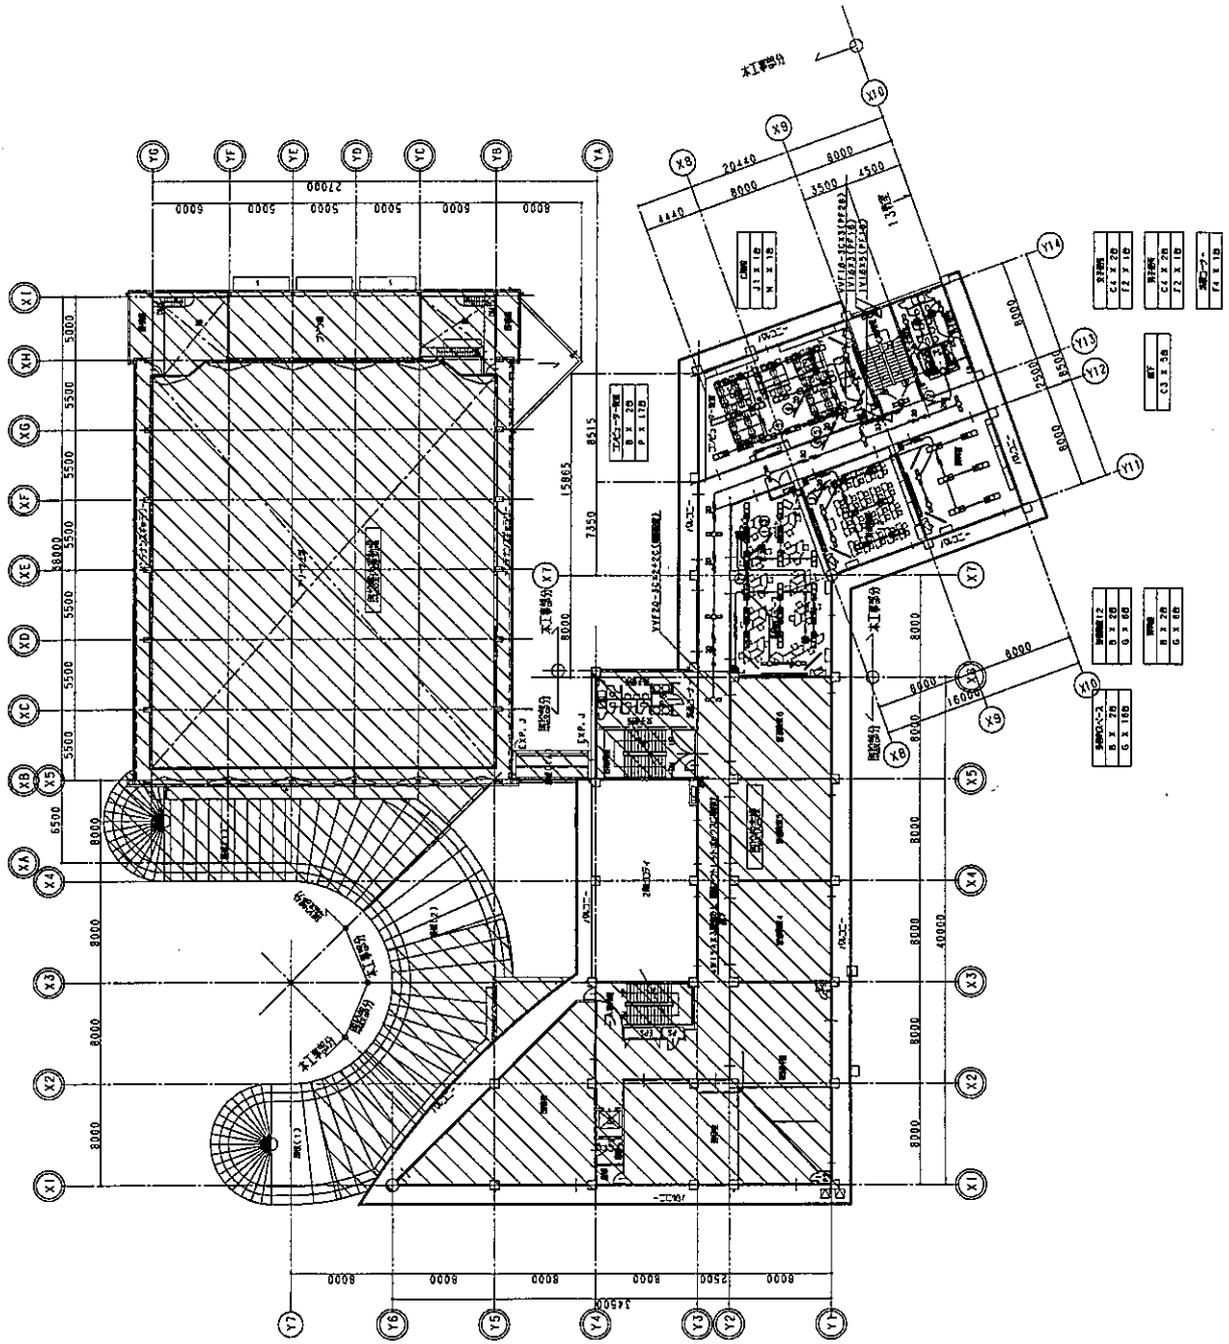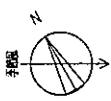 図面タイトル
 3階平面図
 1/100
 E-12



株式会社教育施設研究所 EDUCATION FACILITY RESEARCH CO., LTD. 東北	図名 教育施設研究所 2階平面図 DRAWING TITLE EDUCATION FACILITY RESEARCH CO., LTD. 2ND FLOOR PLAN	比例尺 1/200 SCALE	図号 E-9 DRAWING NO.

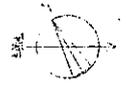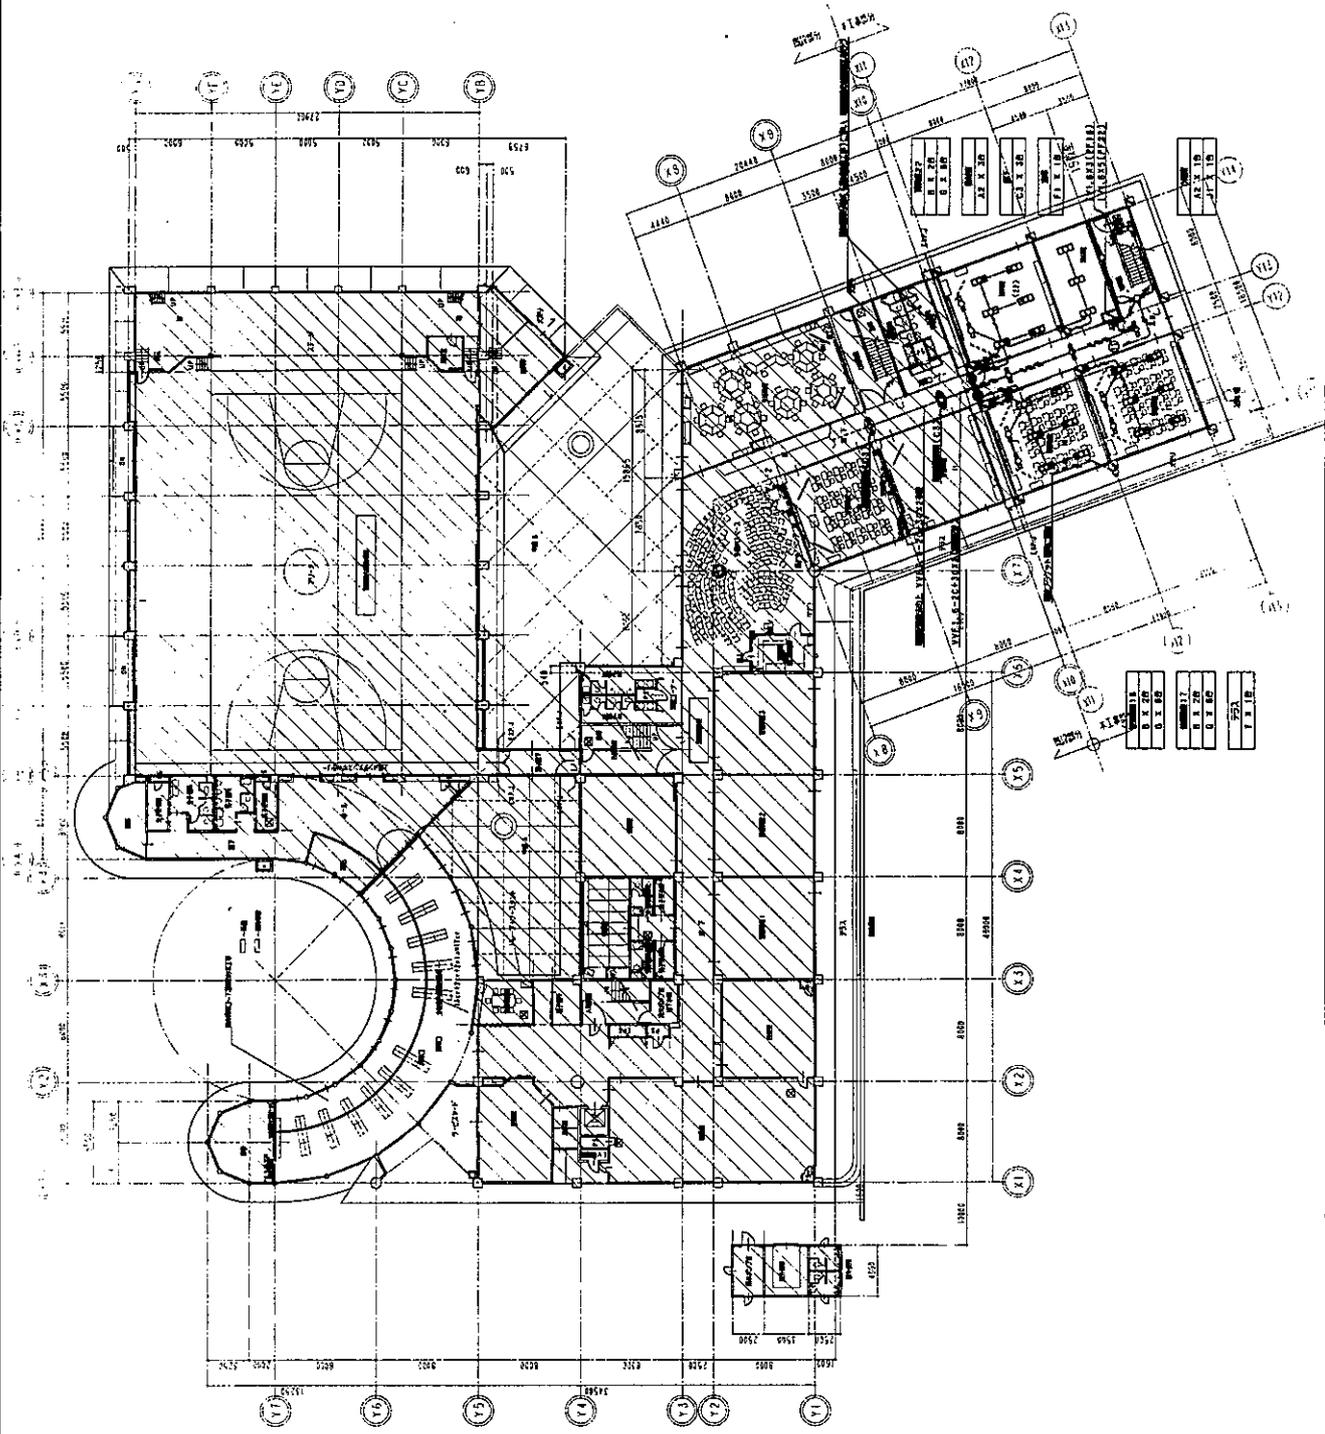






株式会社教育施設研究所

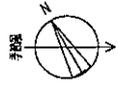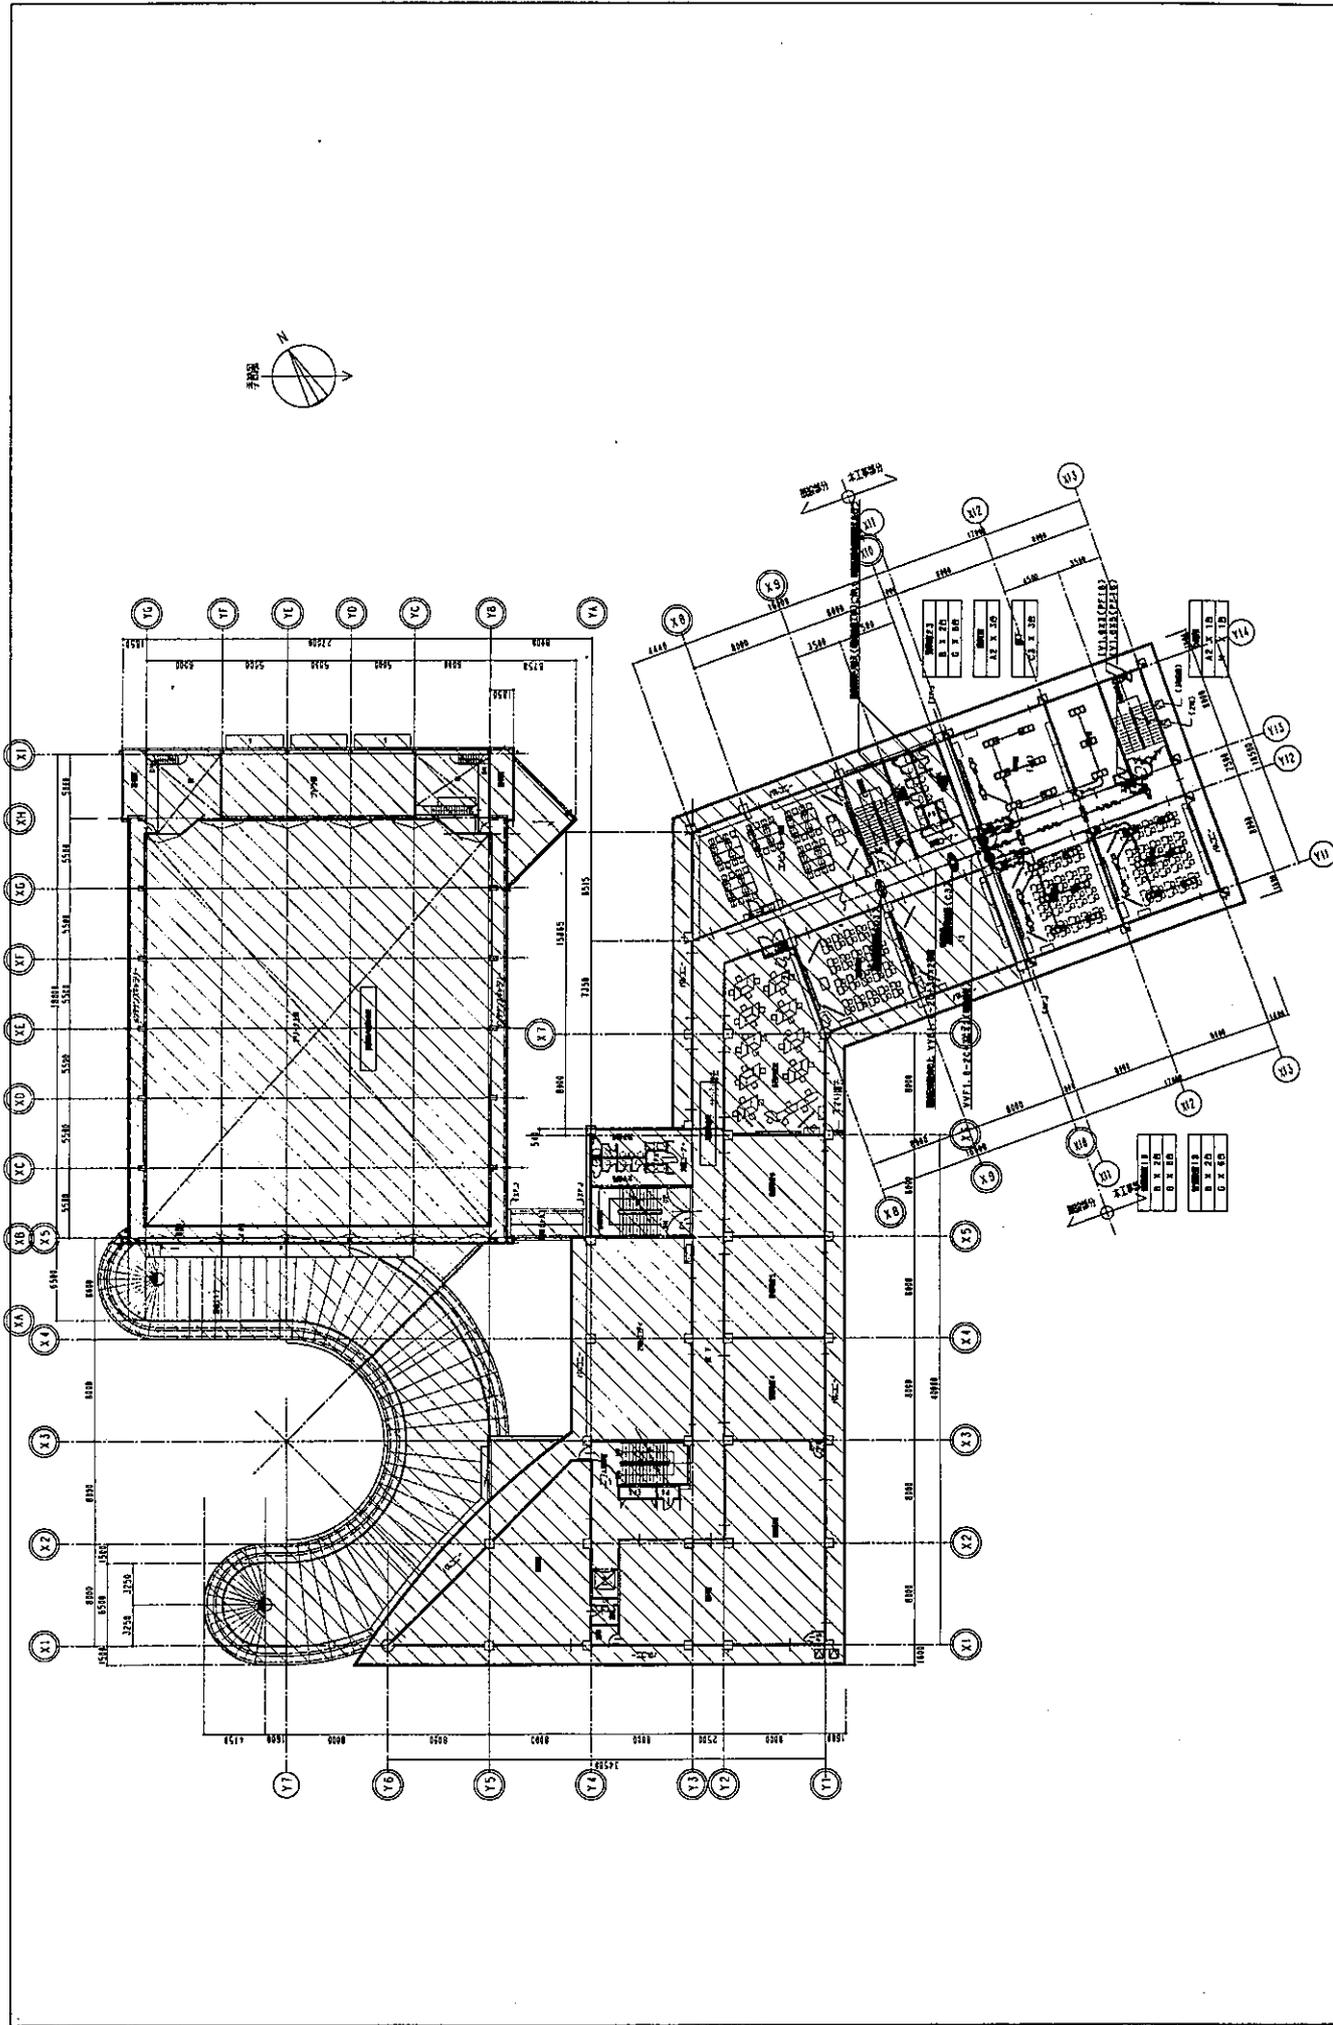



株式会社教育施設研究所 <small>EDUCATIONAL FACILITIES RESEARCH INSTITUTE</small>	図面 No. H14.6	日付 1/200
	図面 No. E-9	縮尺 1/200

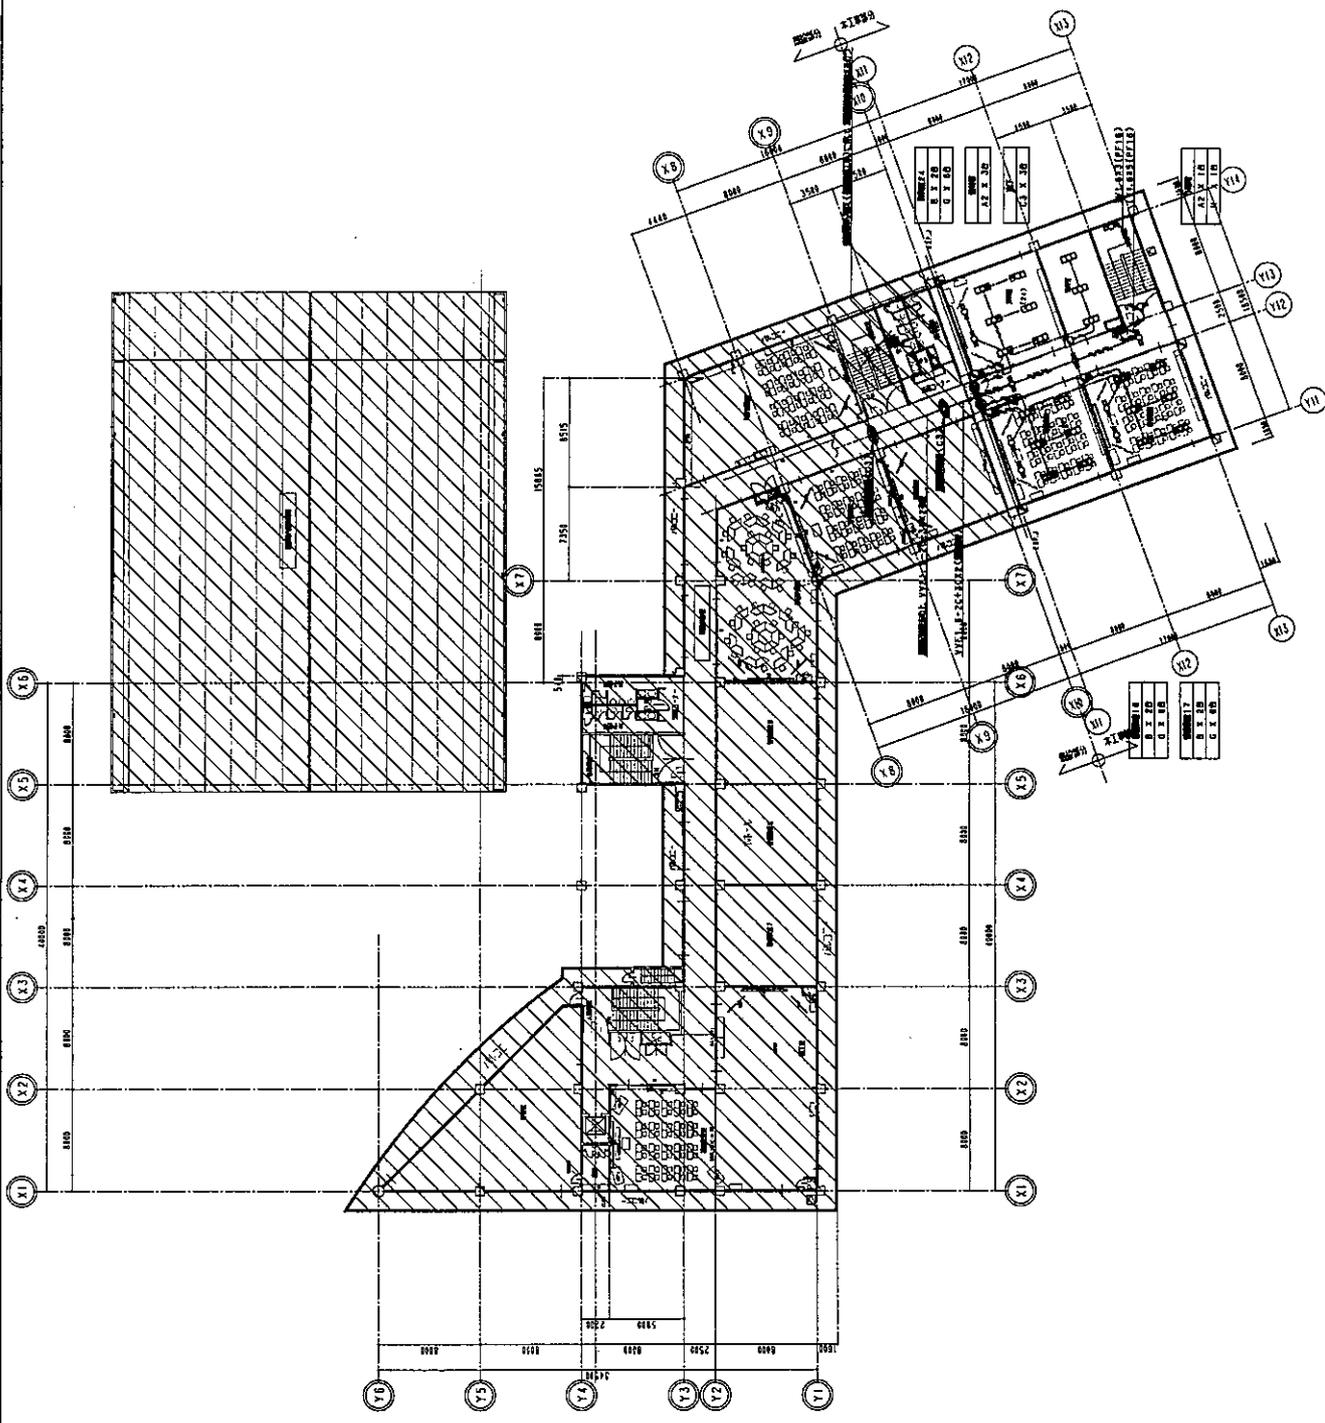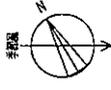

DATE H14.6		SCALE 1/200	

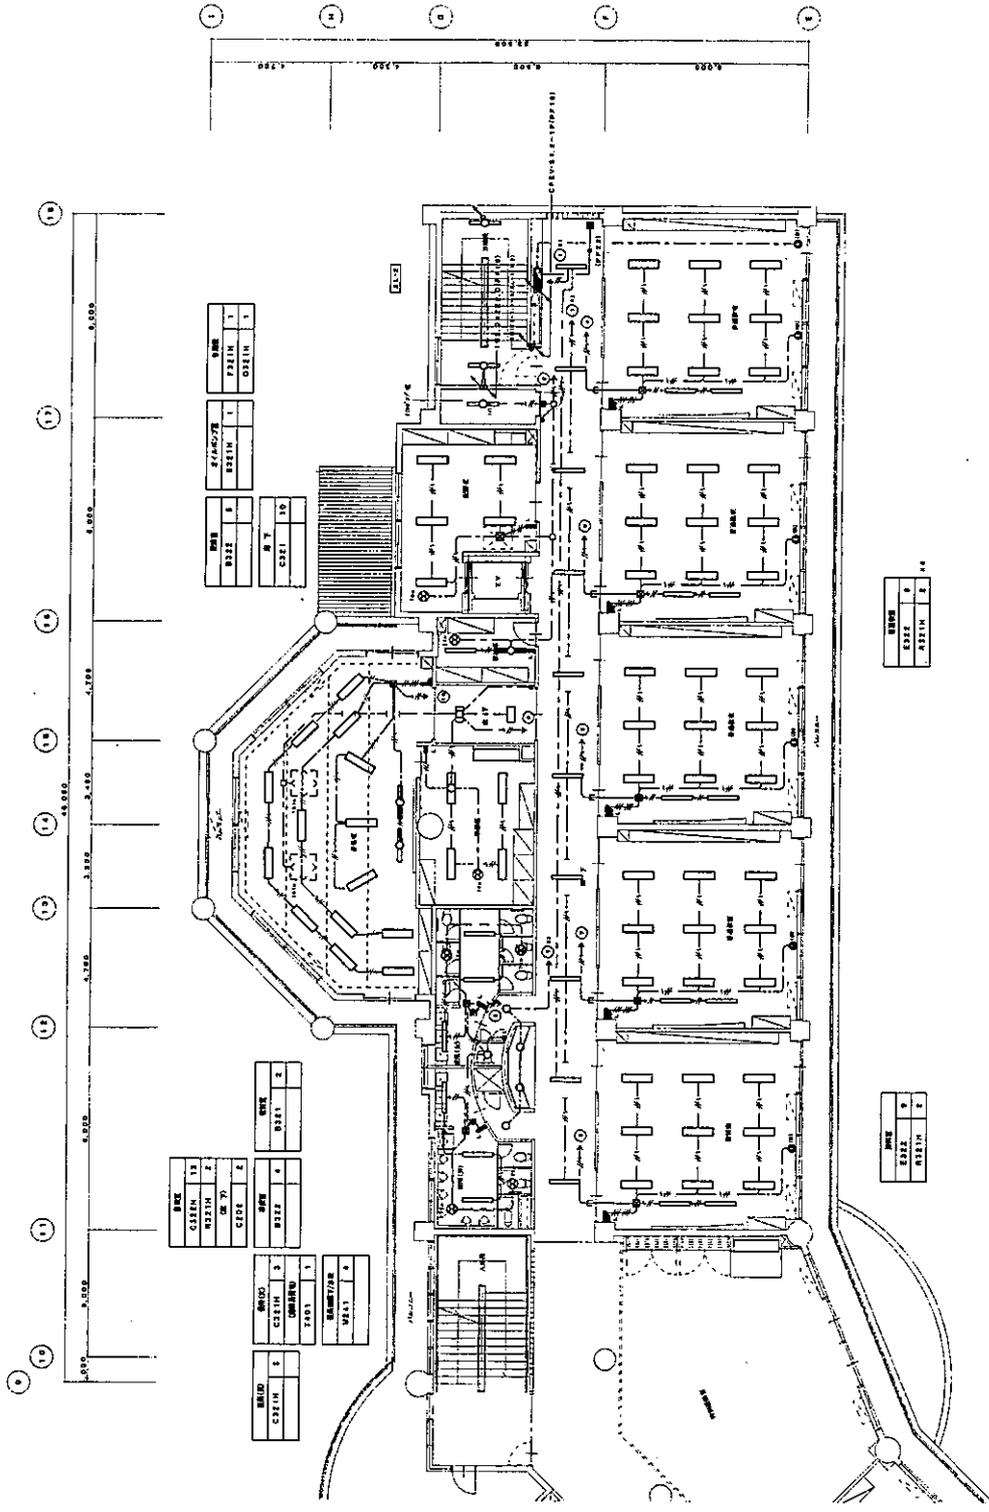



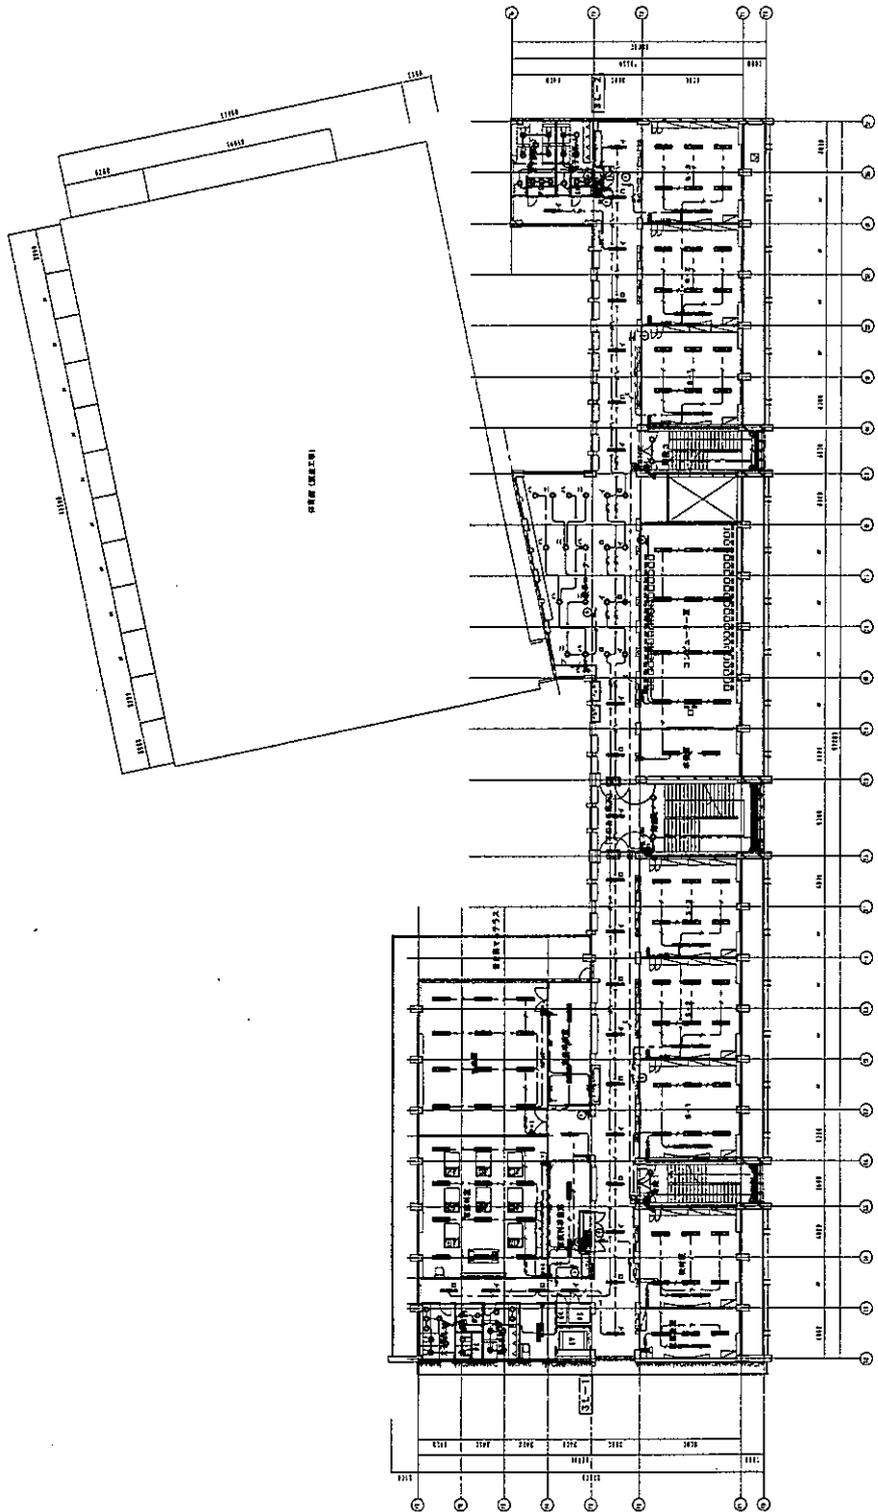


竣工図

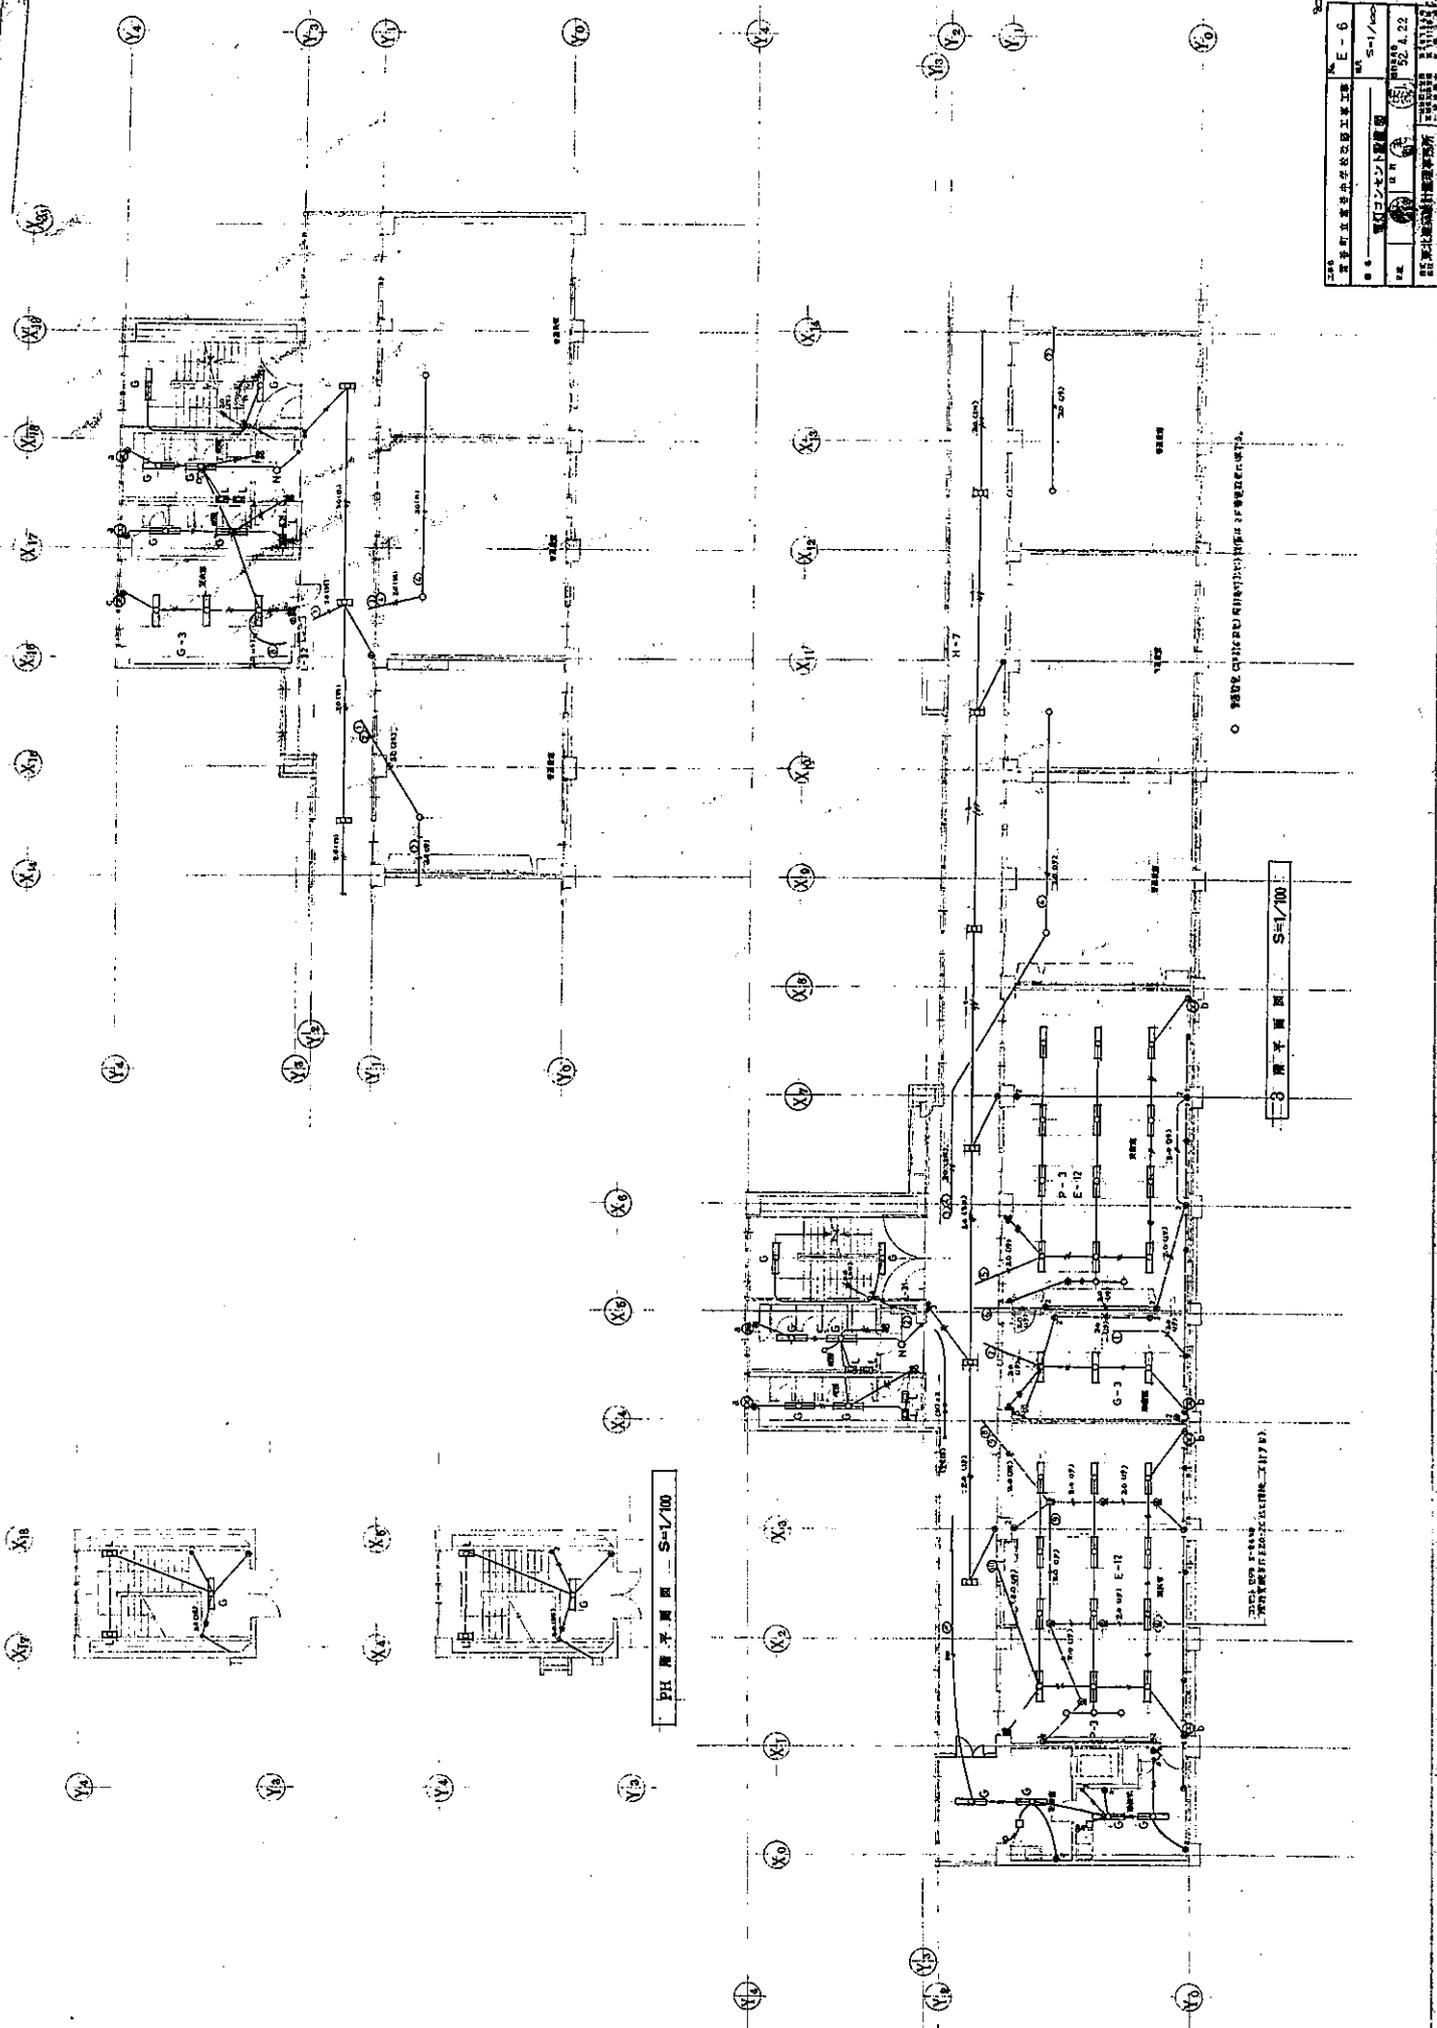


PH 階平面図 - S-1/100

100 S-1/100 階平面図

○ 強電配線図(電線管)は別紙に示す。

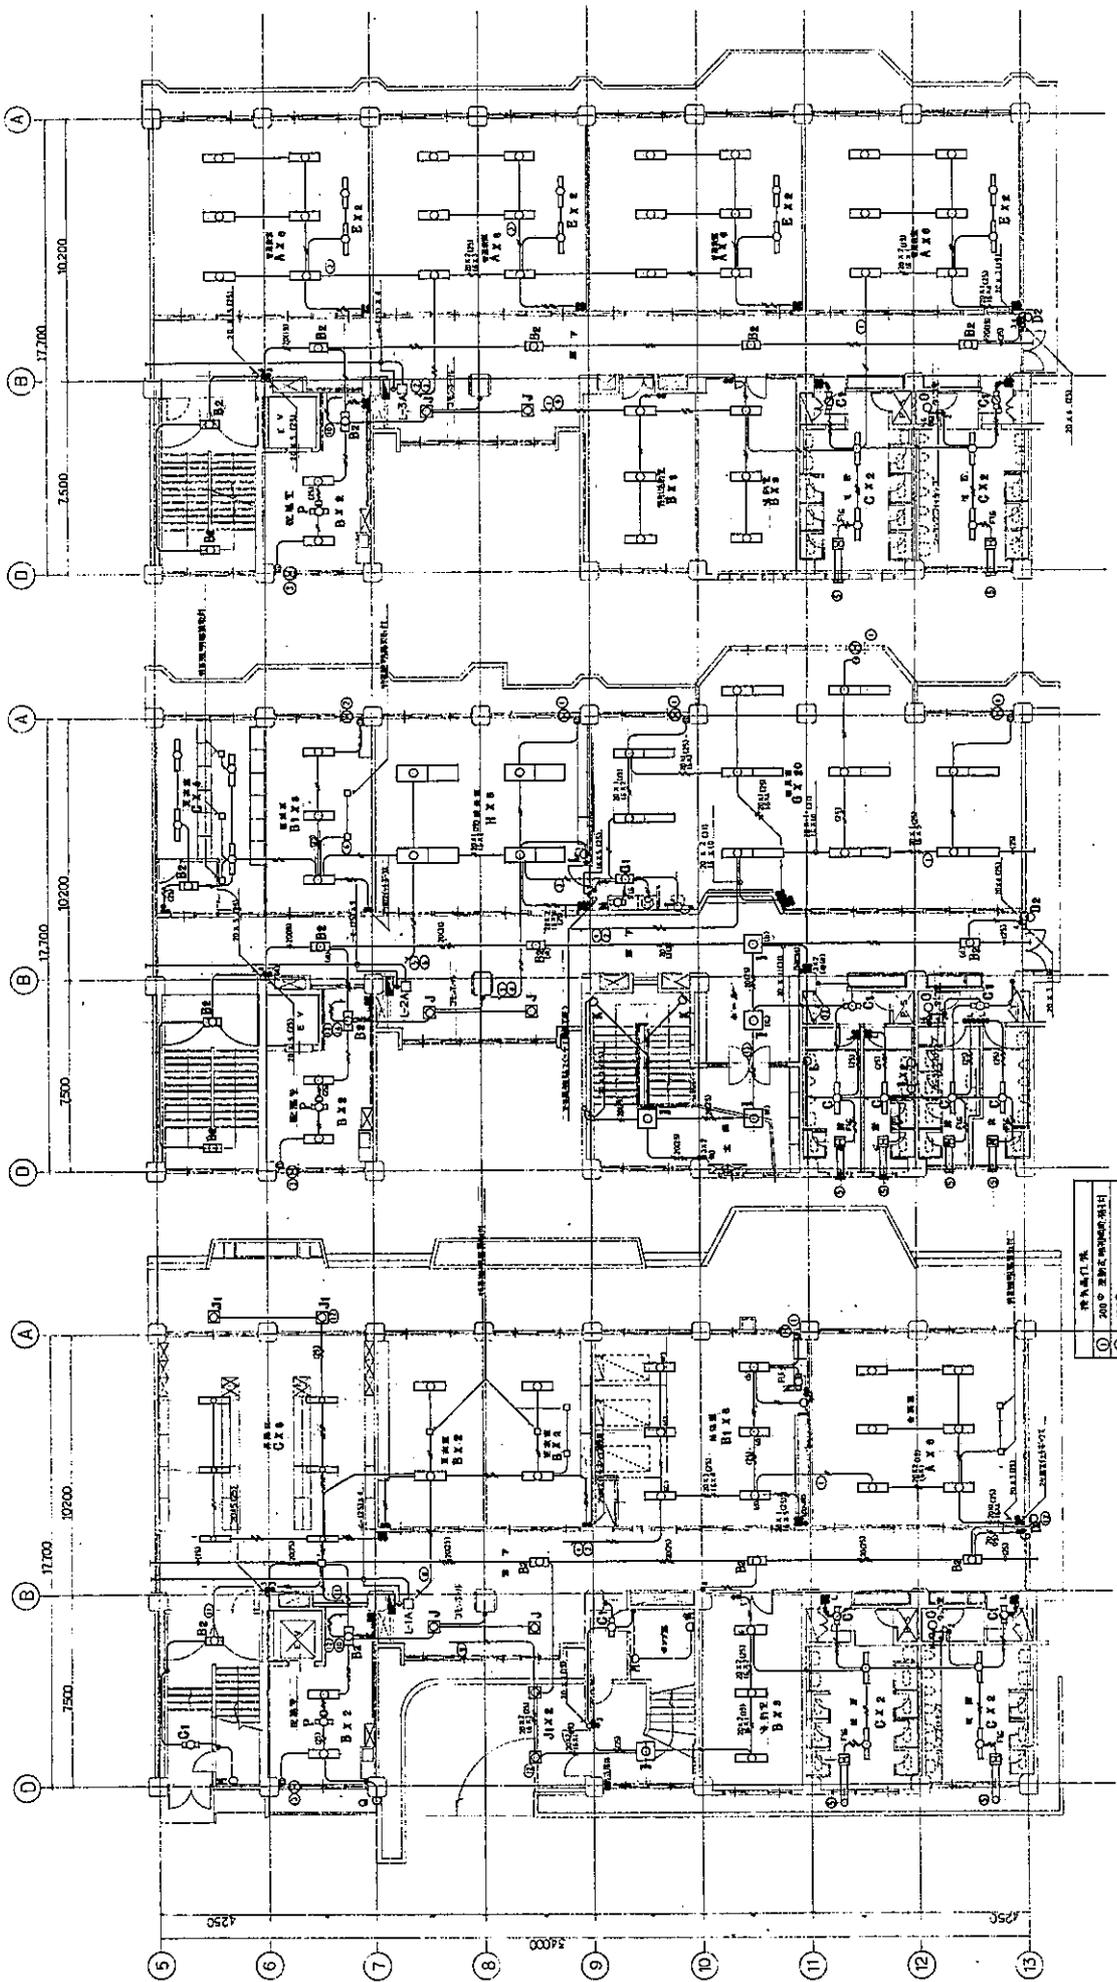この図は設計者の責任で作成されたものである。





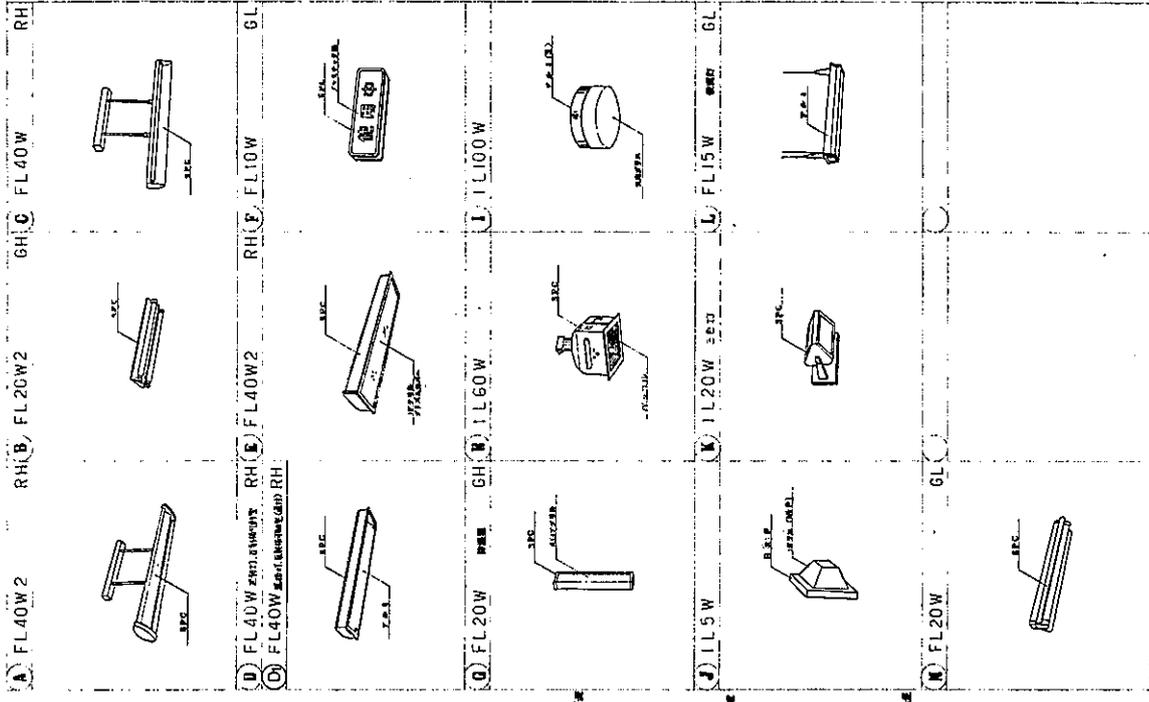
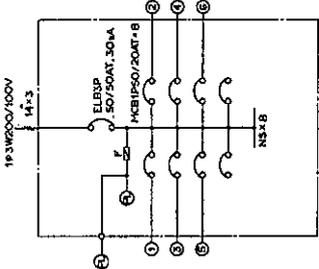


L-4D

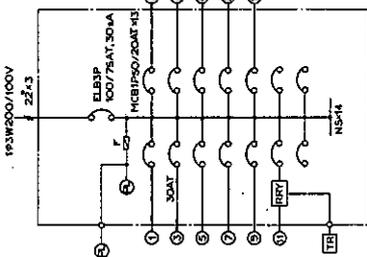


L-4C

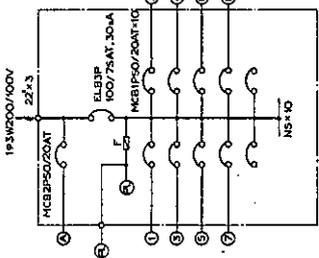


L-1D

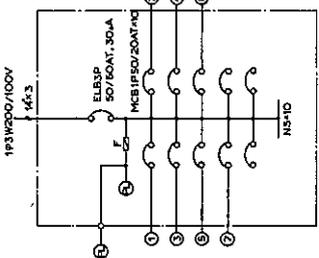


L-1C

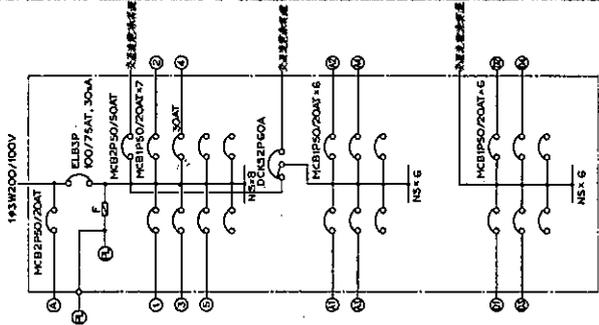


L-3C

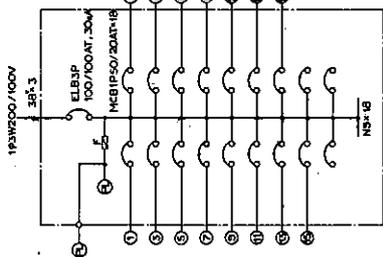

L-2C

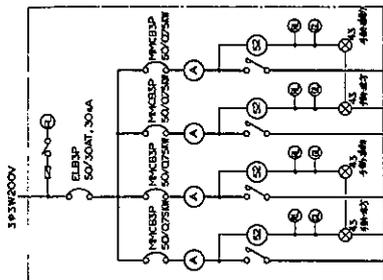


PM-5

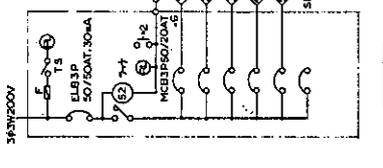


PM-4

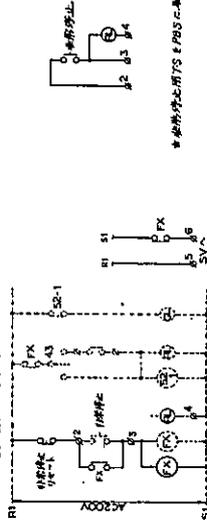



PM-2 改修

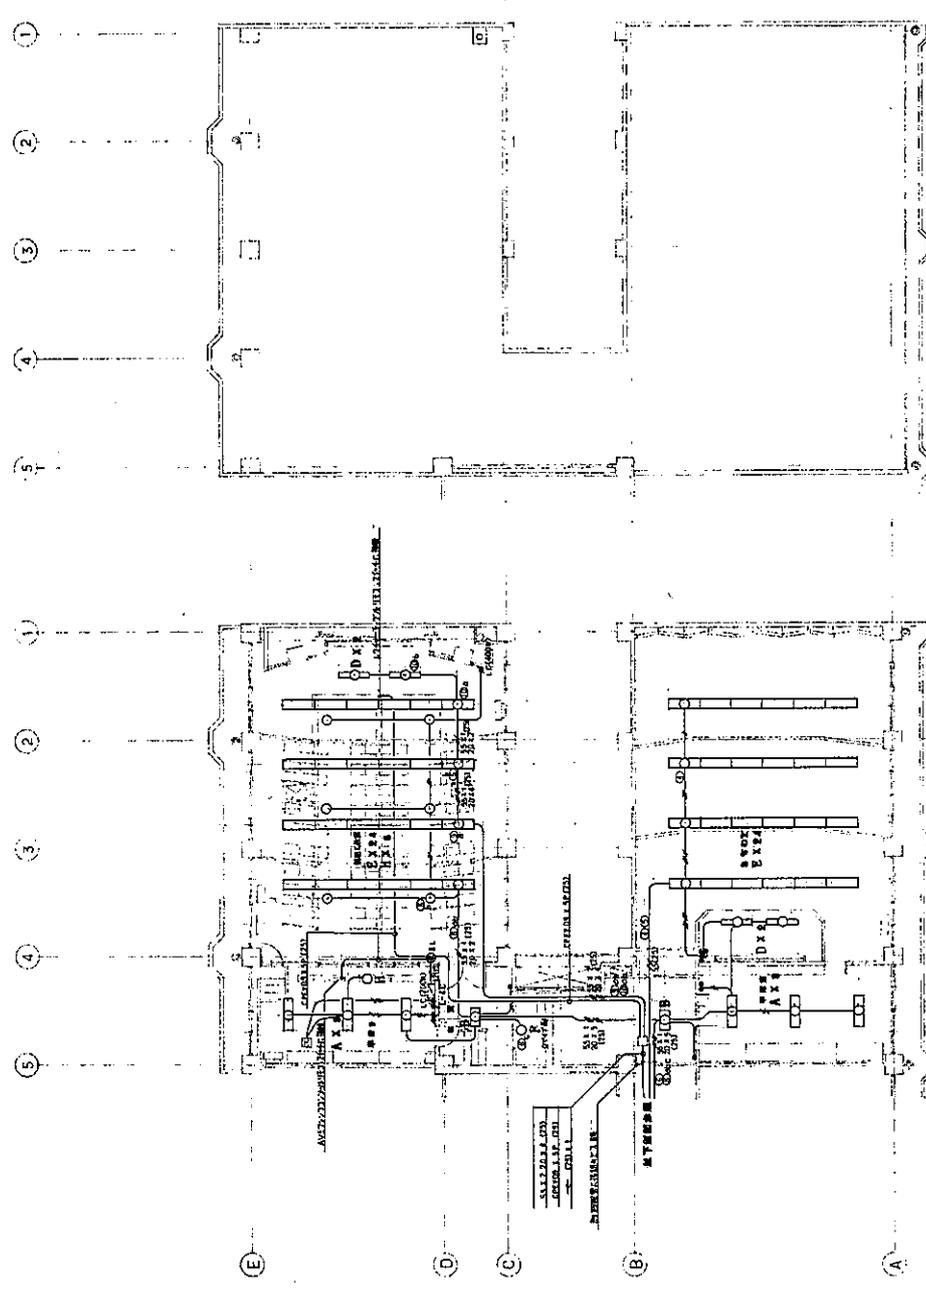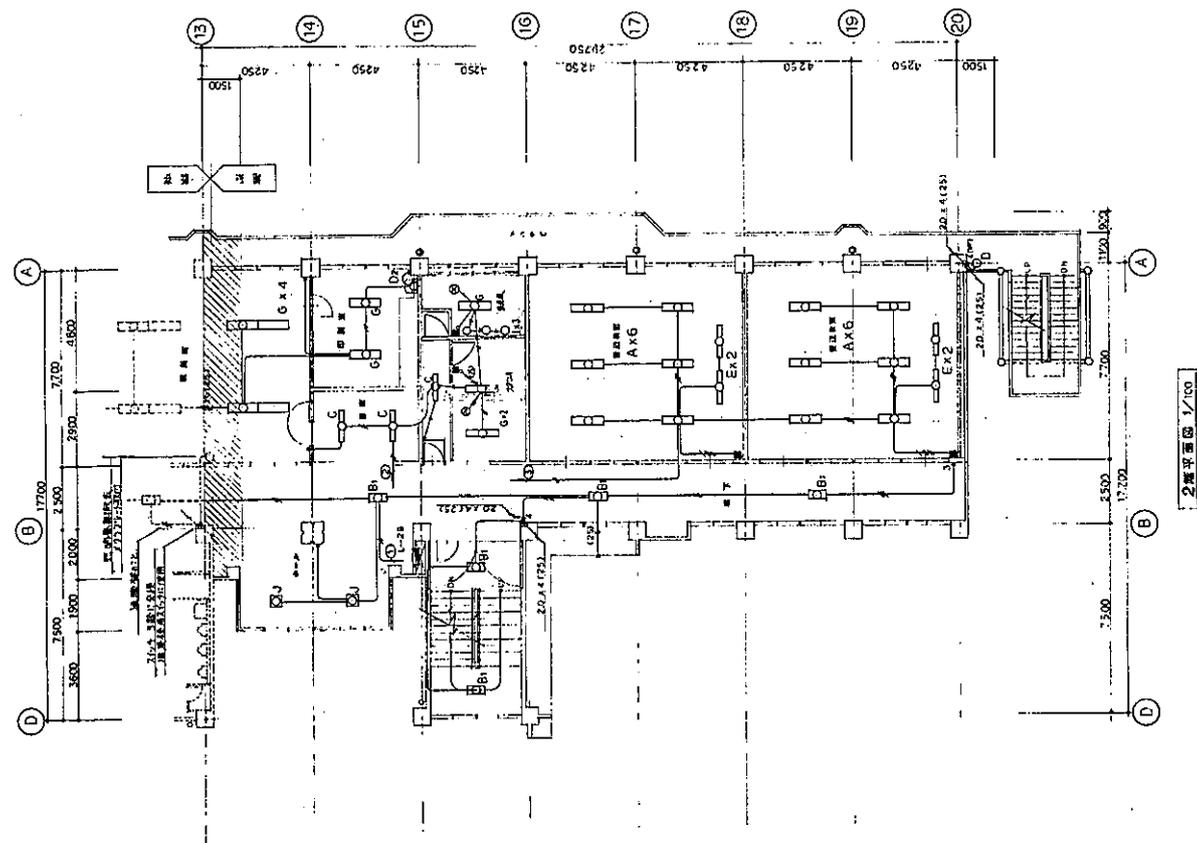


2樓平面圖 1/100

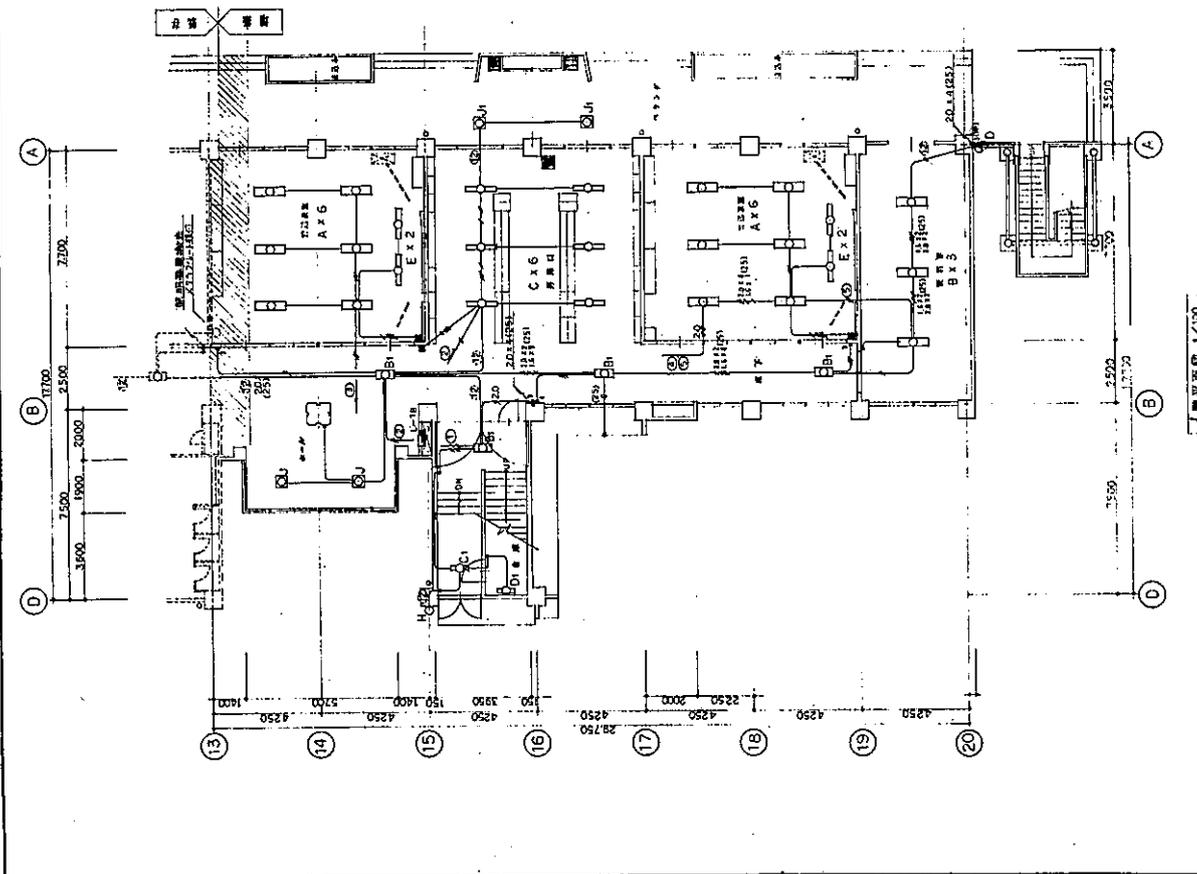


1樓平面圖 1/100


設計圖
 樓層 1/100


13	14	15	16	17	18	19	20
13	14	15	16	17	18	19	20

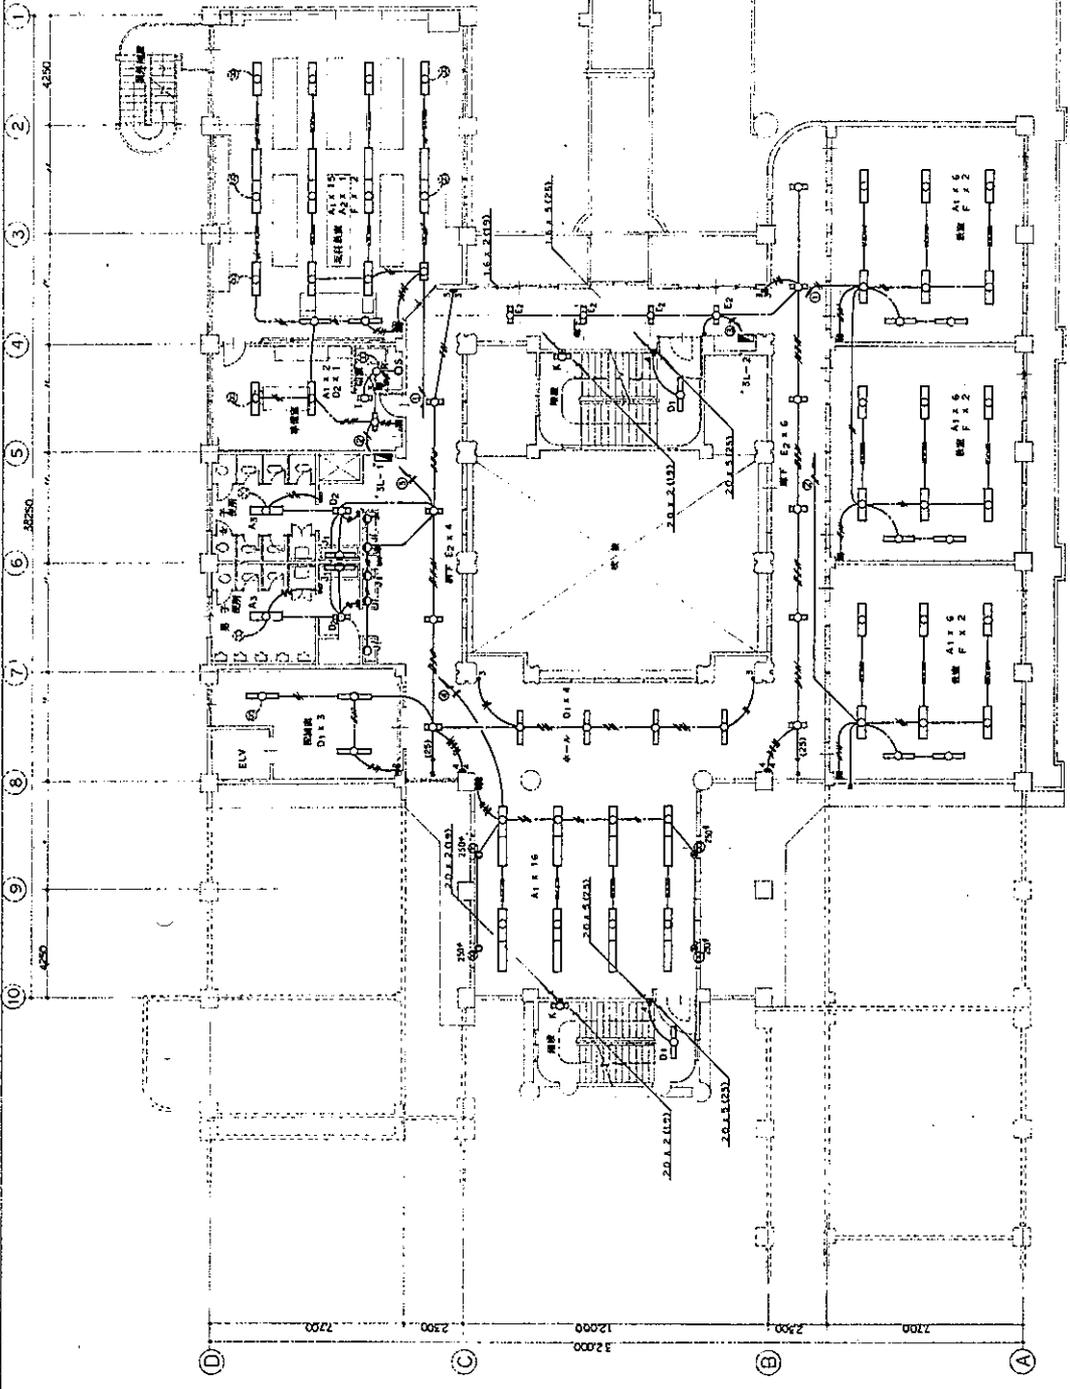


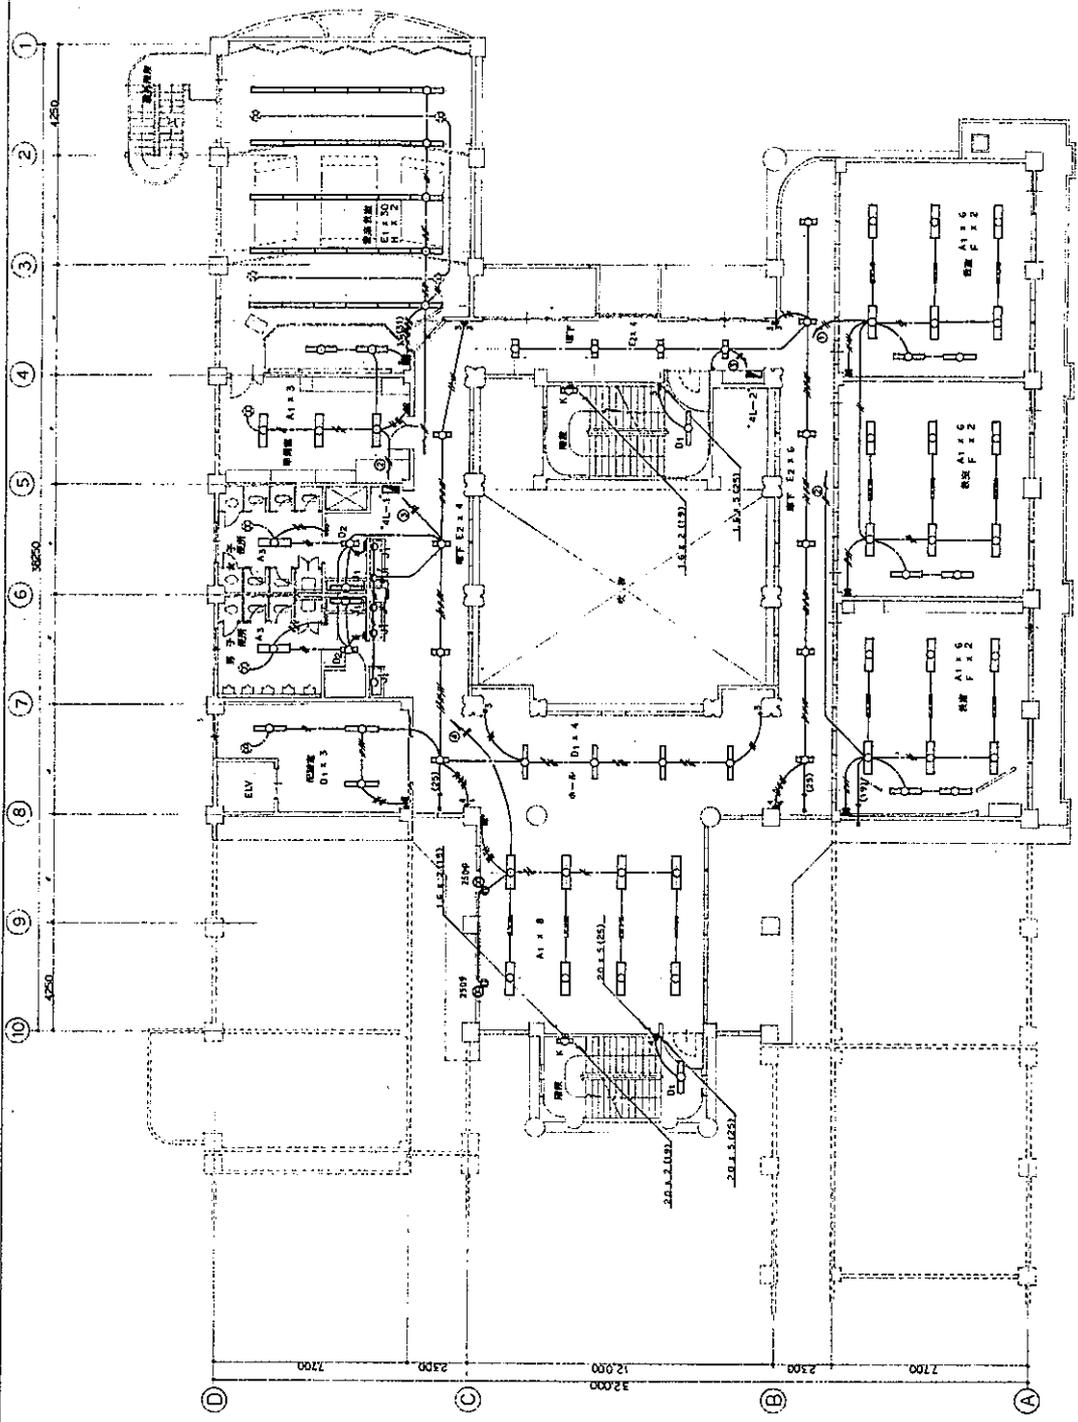


一、附 平 面 圖

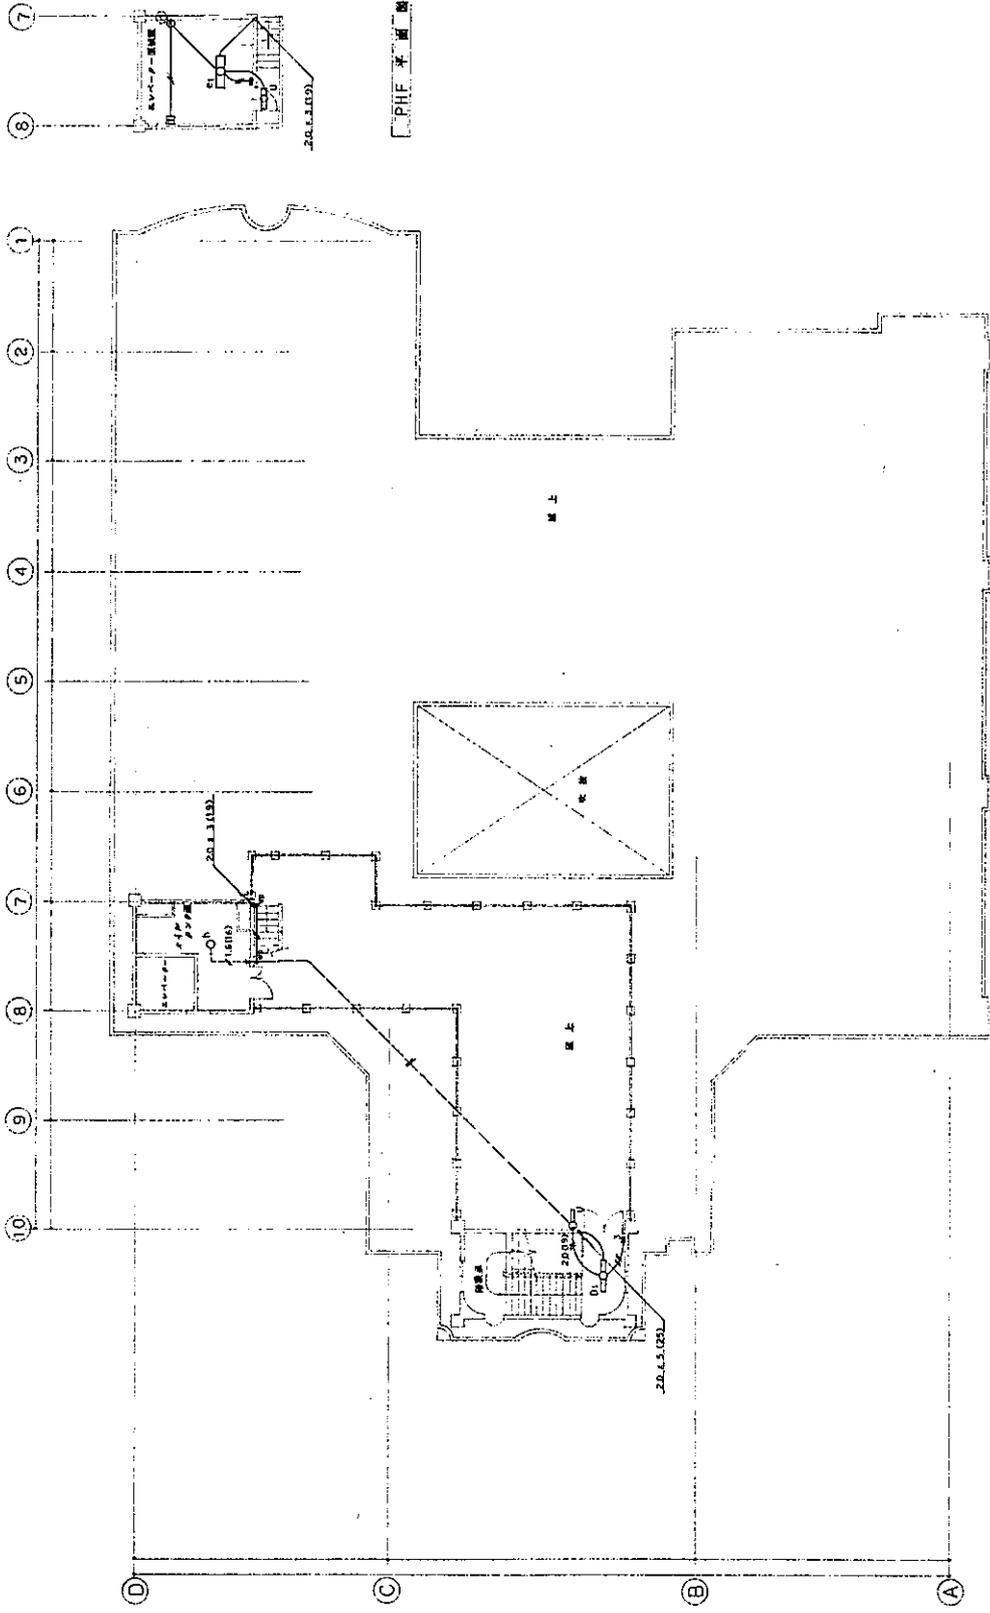


PHIF 平面圖

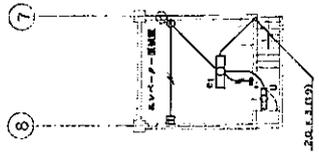
PHIF 平面圖



PHIF 平面圖		設計圖	

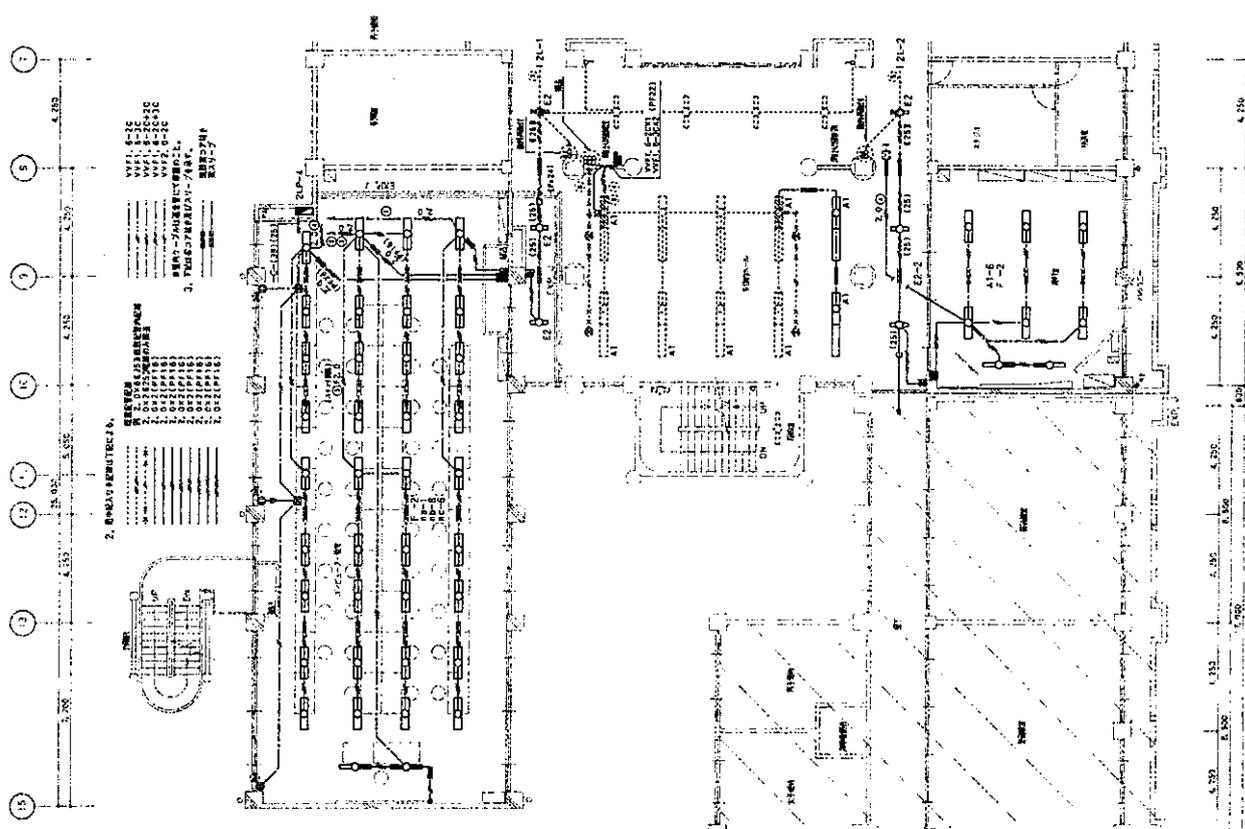

2階平面図 1/100

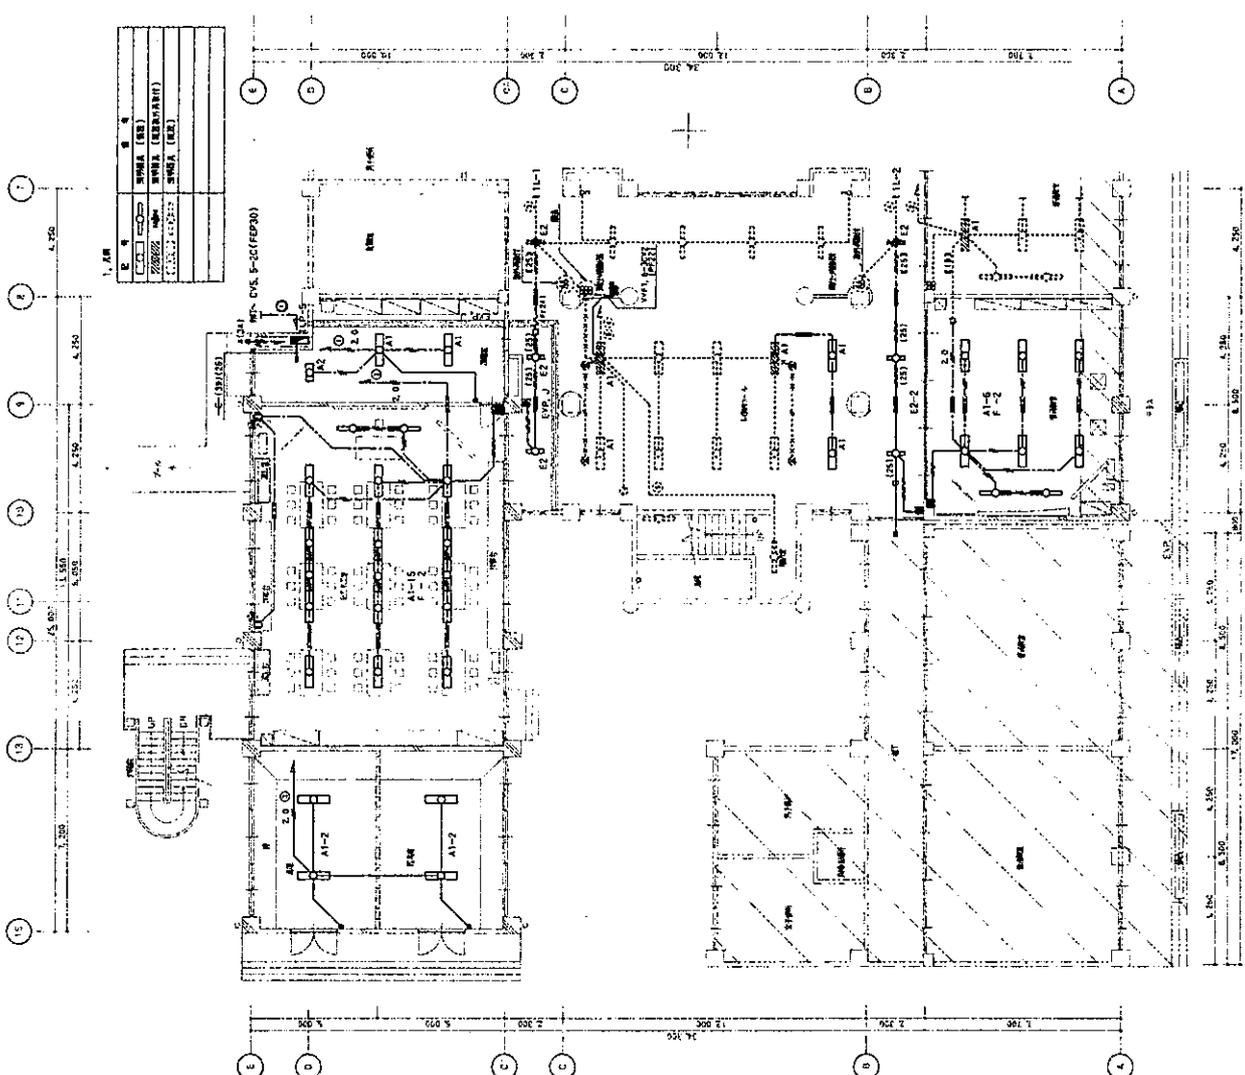

1階平面図 1/100


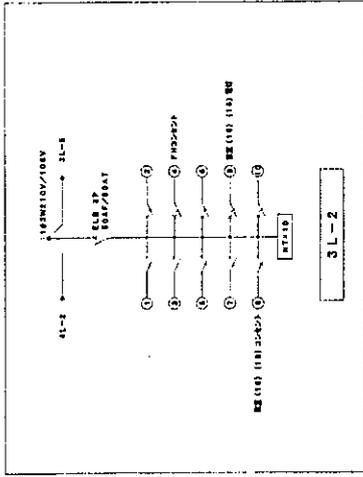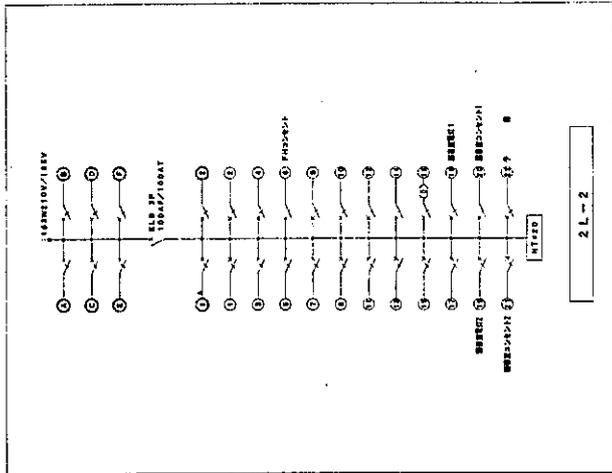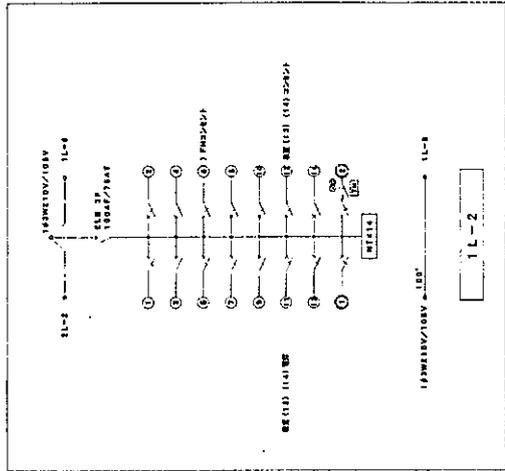




凡例

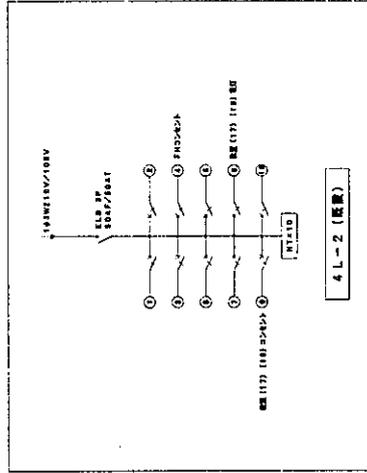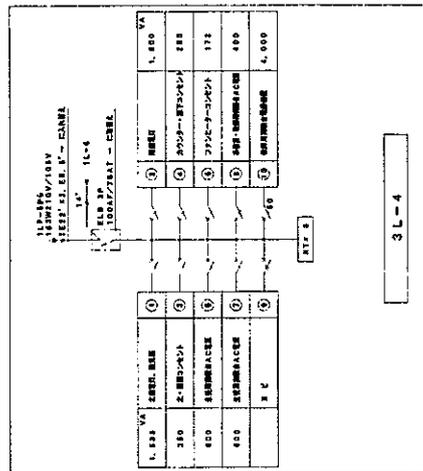
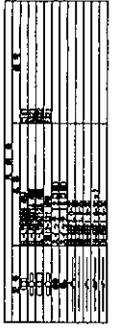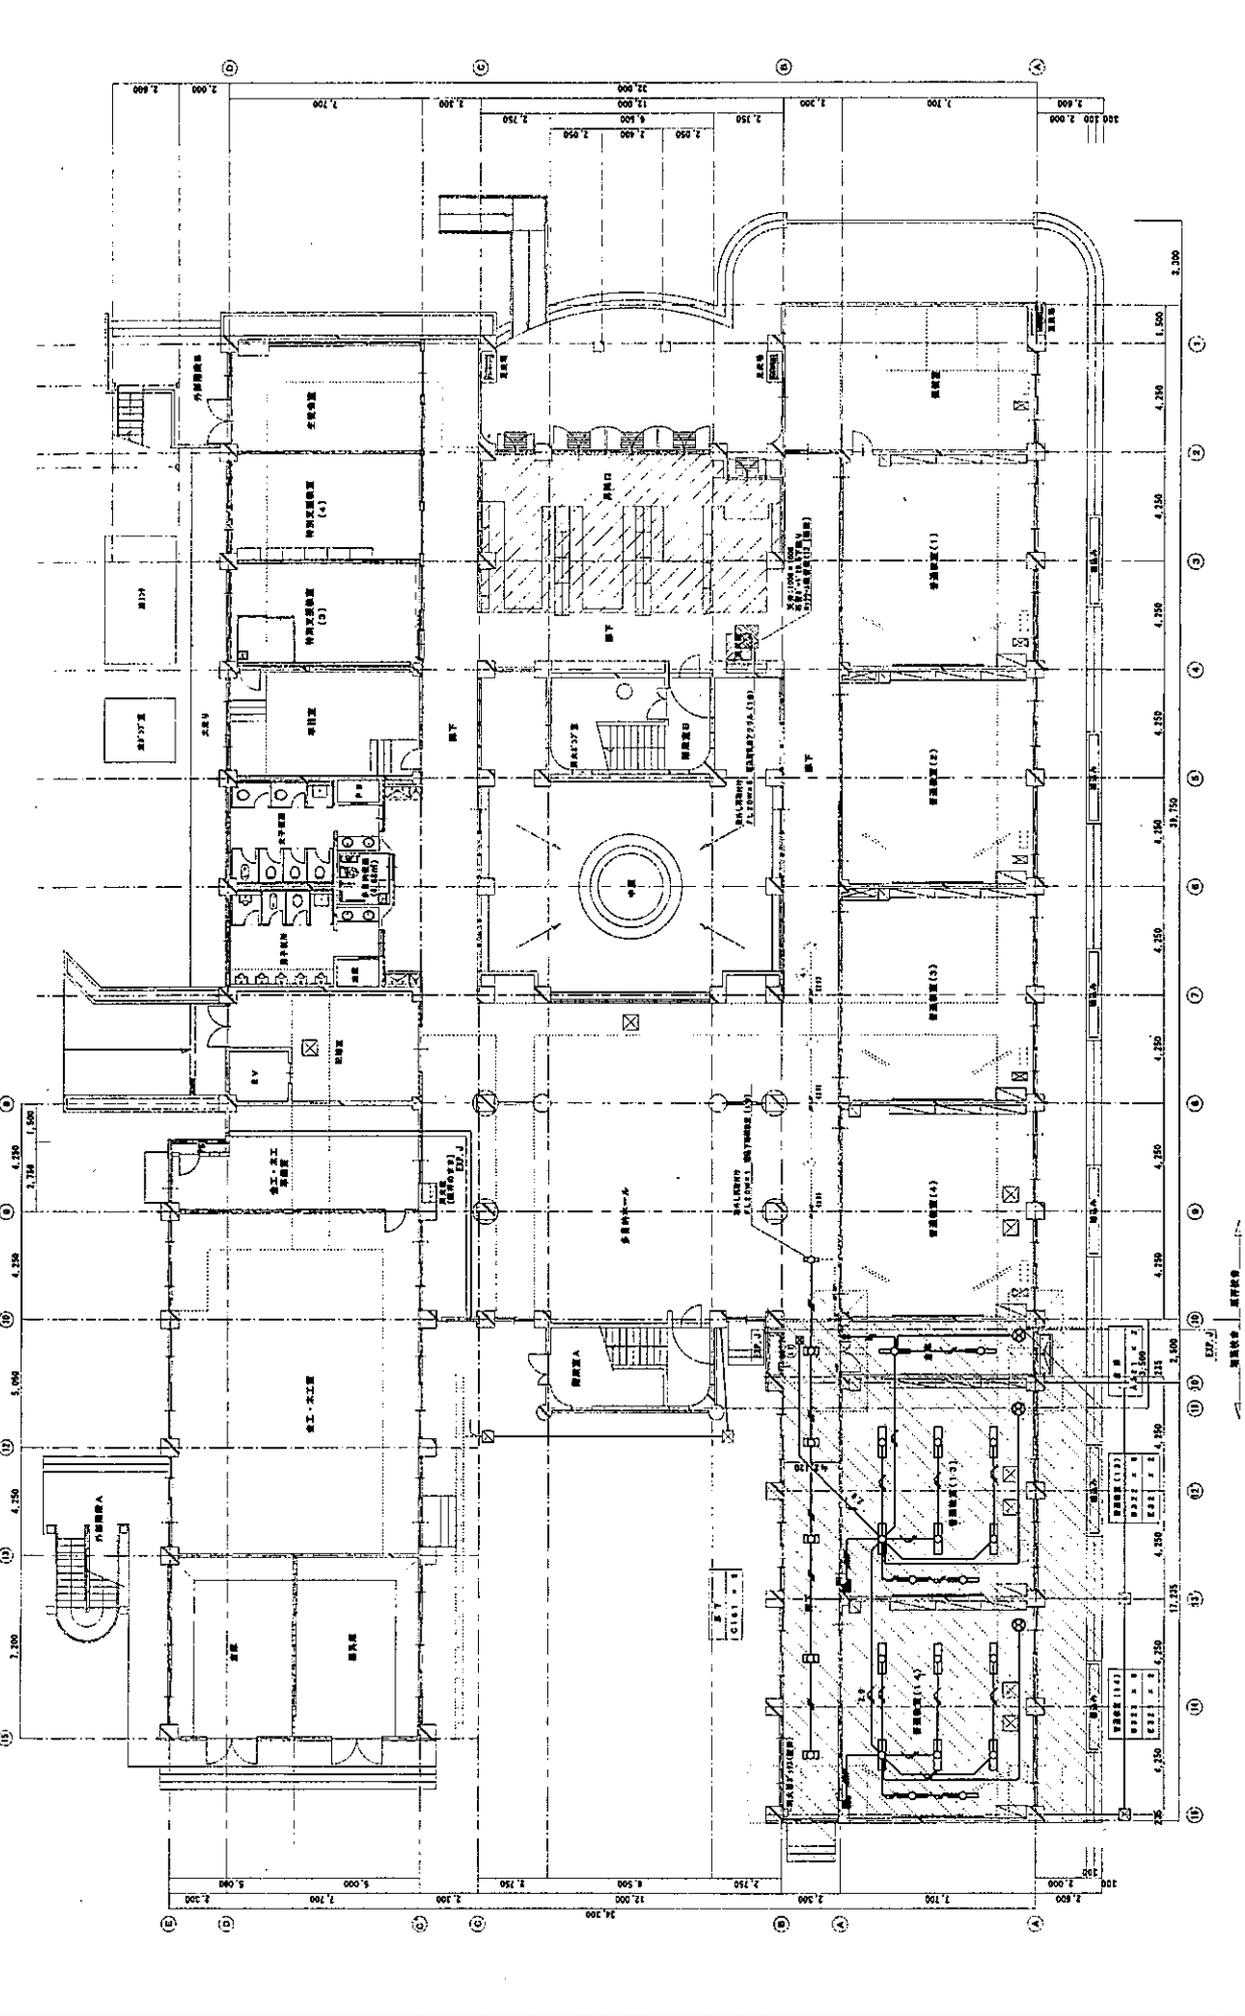
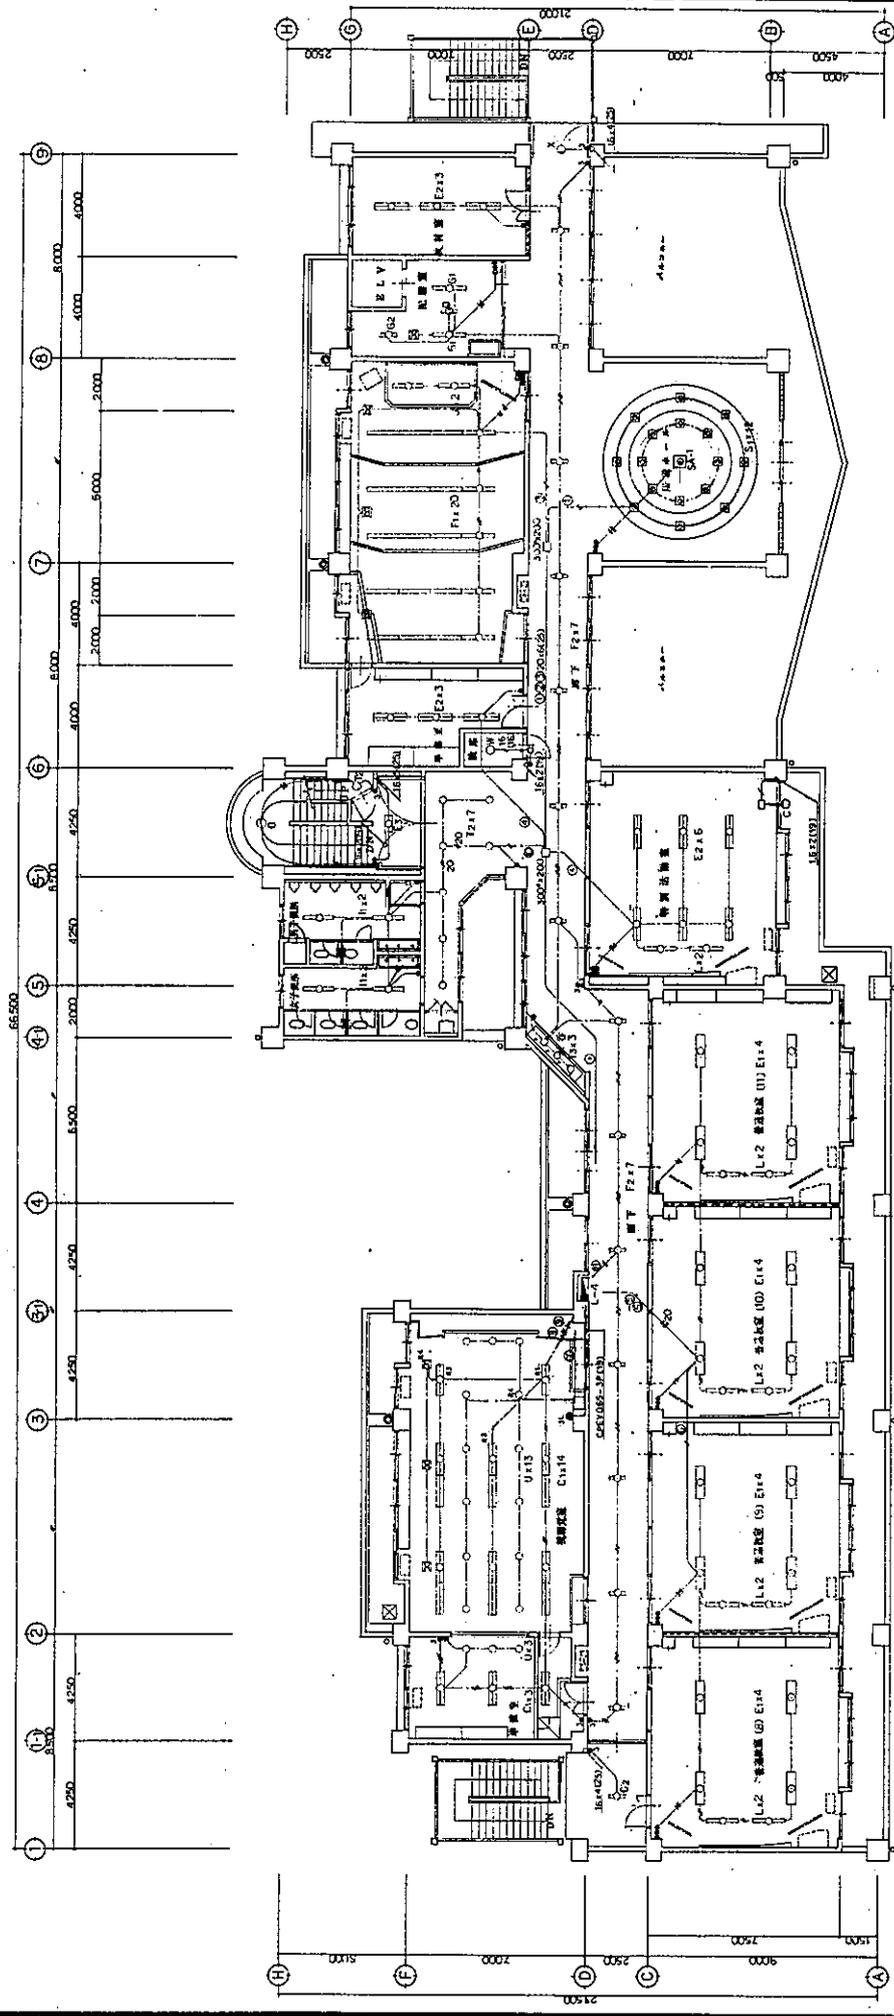


0.000 (0.000)
0.000 (0.000)

4 階平面図 1/200




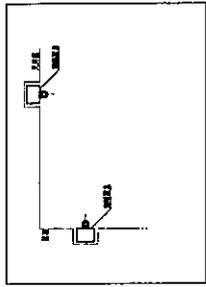


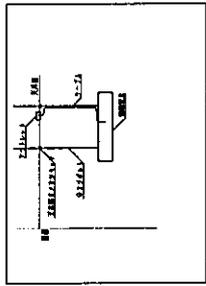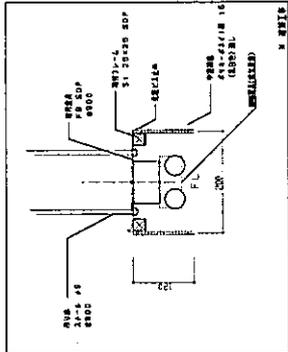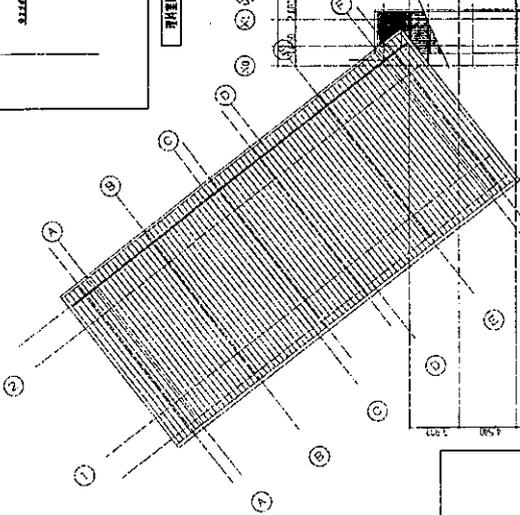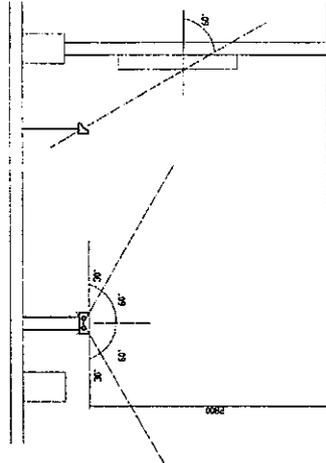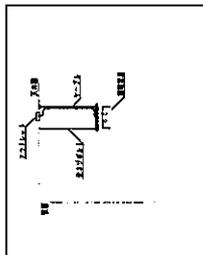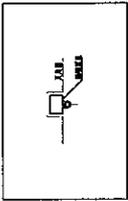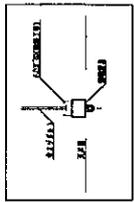

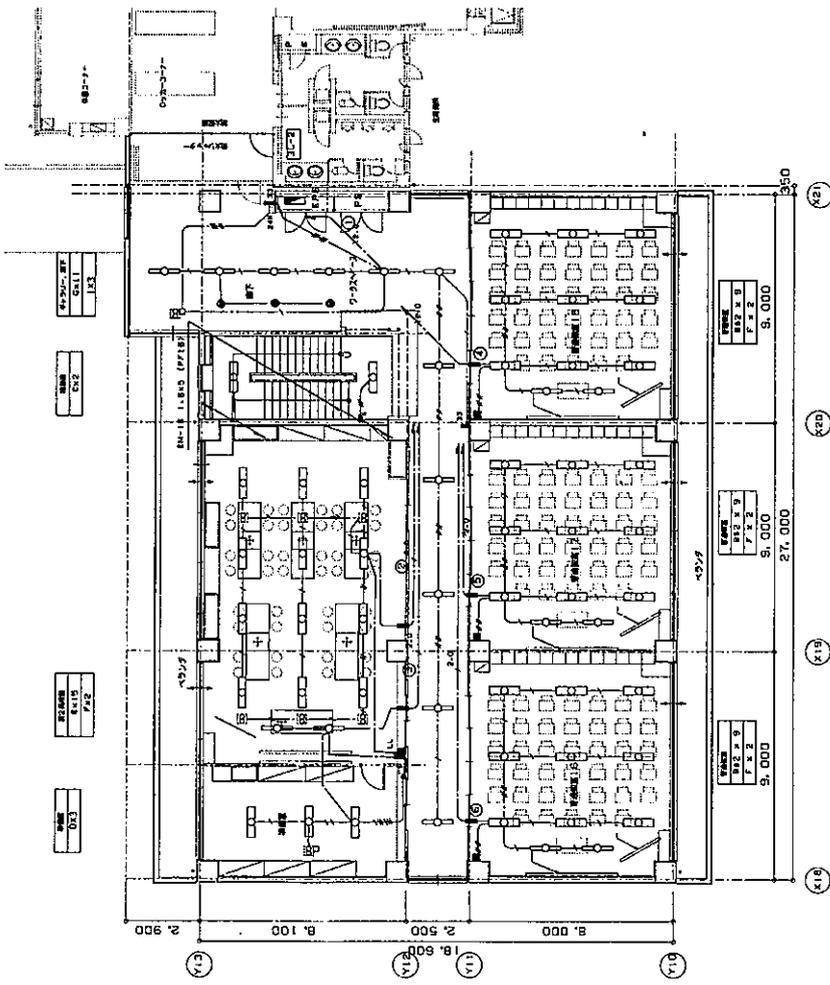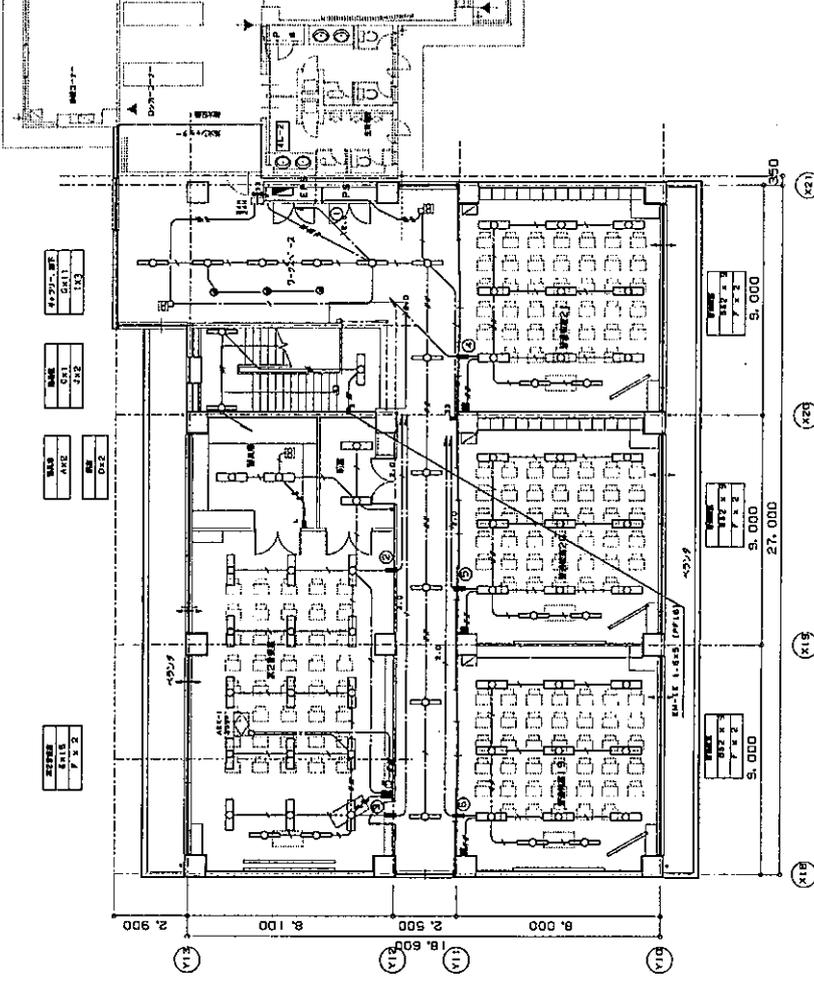

低圧配電設備 改修内容

1. 既存の1-7号の配電盤 No.1 及び No.2 を MCCB3P/100/MCCB3P/100/300 に変更
 2. (LLC-1) 配電盤 No.1, No.2 を MCCB3P/25/125 に変更 (変更後 No.1)

6P-CET20D

110V AC
 1000V AC


